




- REFERENCIAS
- Circuito: 1 - 2 -18
 - Circuito: 3 - 4 -13
 - Circuito: 5
 - Circuito: 6 - 7
 - Circuito: 8- 9- 10
 - Circuito: 8 - 11 - 12
 - Circuito: 14 - 19
 - Circuito: 17
 - Circuito Extractor 1
 - Circuito Extractor 2
 - Circuito Extractor 3
 - Drenajes Equipos de A°A°
 - Jabalinas
 - TG (tablero general)
 - TSC (tablero seccional cocina)

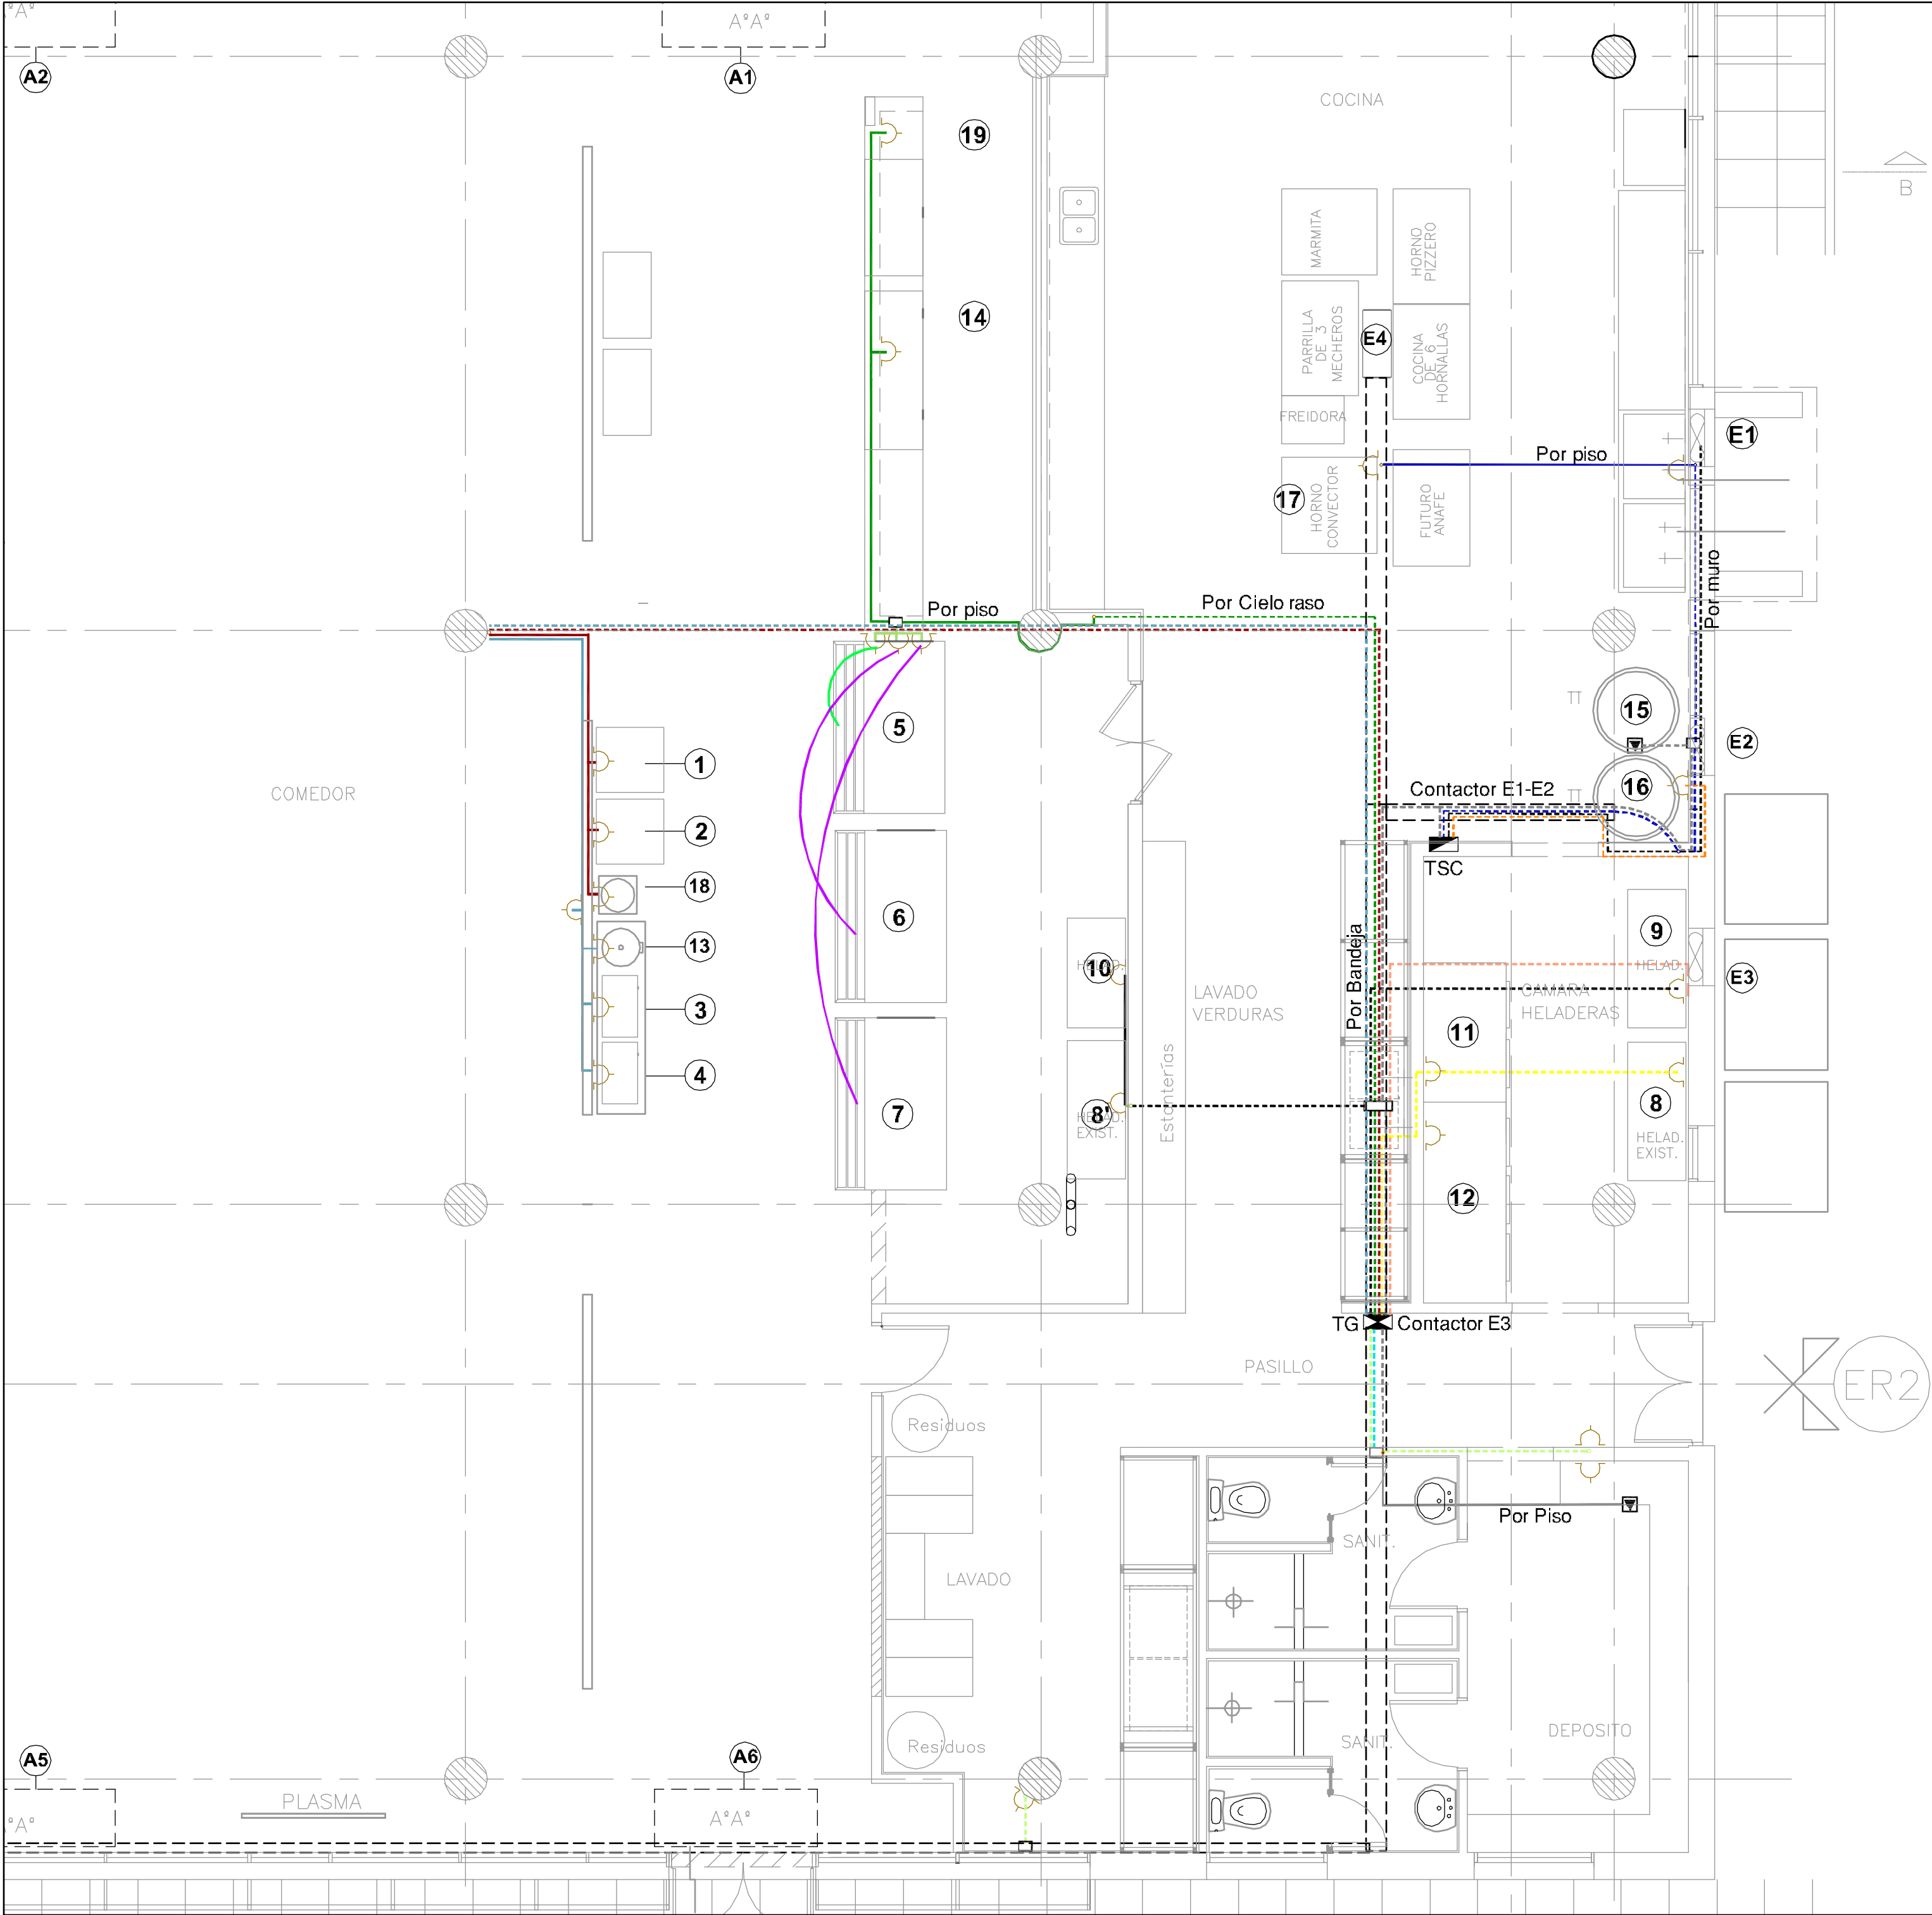

UBICACION: TEPAM - COMEDOR

IE2

REVISIONES

Descripción Fecha

Planos conforme a Obra 05-08-09

PLANOS: INSTALACIÓN ELÉCTRICA - TOMAS

ESCALA: 1:50

FECHA: 05-08-09

PROYECTISTA: A.M.

ARCHIVO: TEC_COM_ELE_P00-001_VF

XREF:

NOTAS:

TODAS LAS MEDIDAS SE VERIFICARAN EN OBRA

El proyecto y el diseño indicados en este plano son propiedad intelectual de Contract Rent S.A. Esta prohibido su utilizacion total o parcial sin la expresa autorizacion escrita de la empresa.

contract

CONTRACT ARGENTINA

Tucuman 117 7º Piso (C1049AAC)

Buenos Aires . Argentina

Tel. / Fax : 54 (11) 4516-0722

info@contract.com.ar

www.contract.com.ar

REFERENCIAS:

N°	descripcion
1	Heladera exhibidora
2	Heladera exhibidora
3	Microondas
4	Microondas
5	Lunchonette
6	Salad Bar
7	Postres
8 - 8'	Heladera grande
9	Freezer
10	Freezer
11	Heladera grande
12	Heladera grande
13	Mantenedor de sopa
14	Calentador de pizza
15	Termotanque grande viejo
16	termotanque grande nuevo
17	Horno Convector
18	Dispenser de agua fria y caliente
19	Fichero de personal
E1-23	Extractores pequeños
E4	Extractor grande
	Artefacto fluorescente 3x36w
	Aire Acondicionado
C SERV 1	Plasma