




- SIMBOLOGIA**
- ⊠ Tipo IL2: artefacto tipo Lumenac "Office C336 dif." (3x36W)
 - ▨ Tipo IL3: artefacto tipo Lumenac "Office 236 (2x36W)
 - ⊗ Tipo IL4: artefacto tipo Lumenac 202 (2x26W) c/vidrio esmerilado
 - E Artefacto de luz con equipo autónomo para emergencia (autonomía 2 hs)
 - CSE Cartel Salida de Emergencia Gama Sonic GX12 Señaled

- REFERENCIAS**
- Circuito 1: iluminación
 - Circuito 2: iluminación
 - Circuito 3: iluminación
 - Circuito 4: iluminación
 - Circuito 5: ilum. emergencia
 - Circuito A²A²
 - Circuito Termotanques
 - TG (tablero general)
 - TSC (tablero seccional cocina)

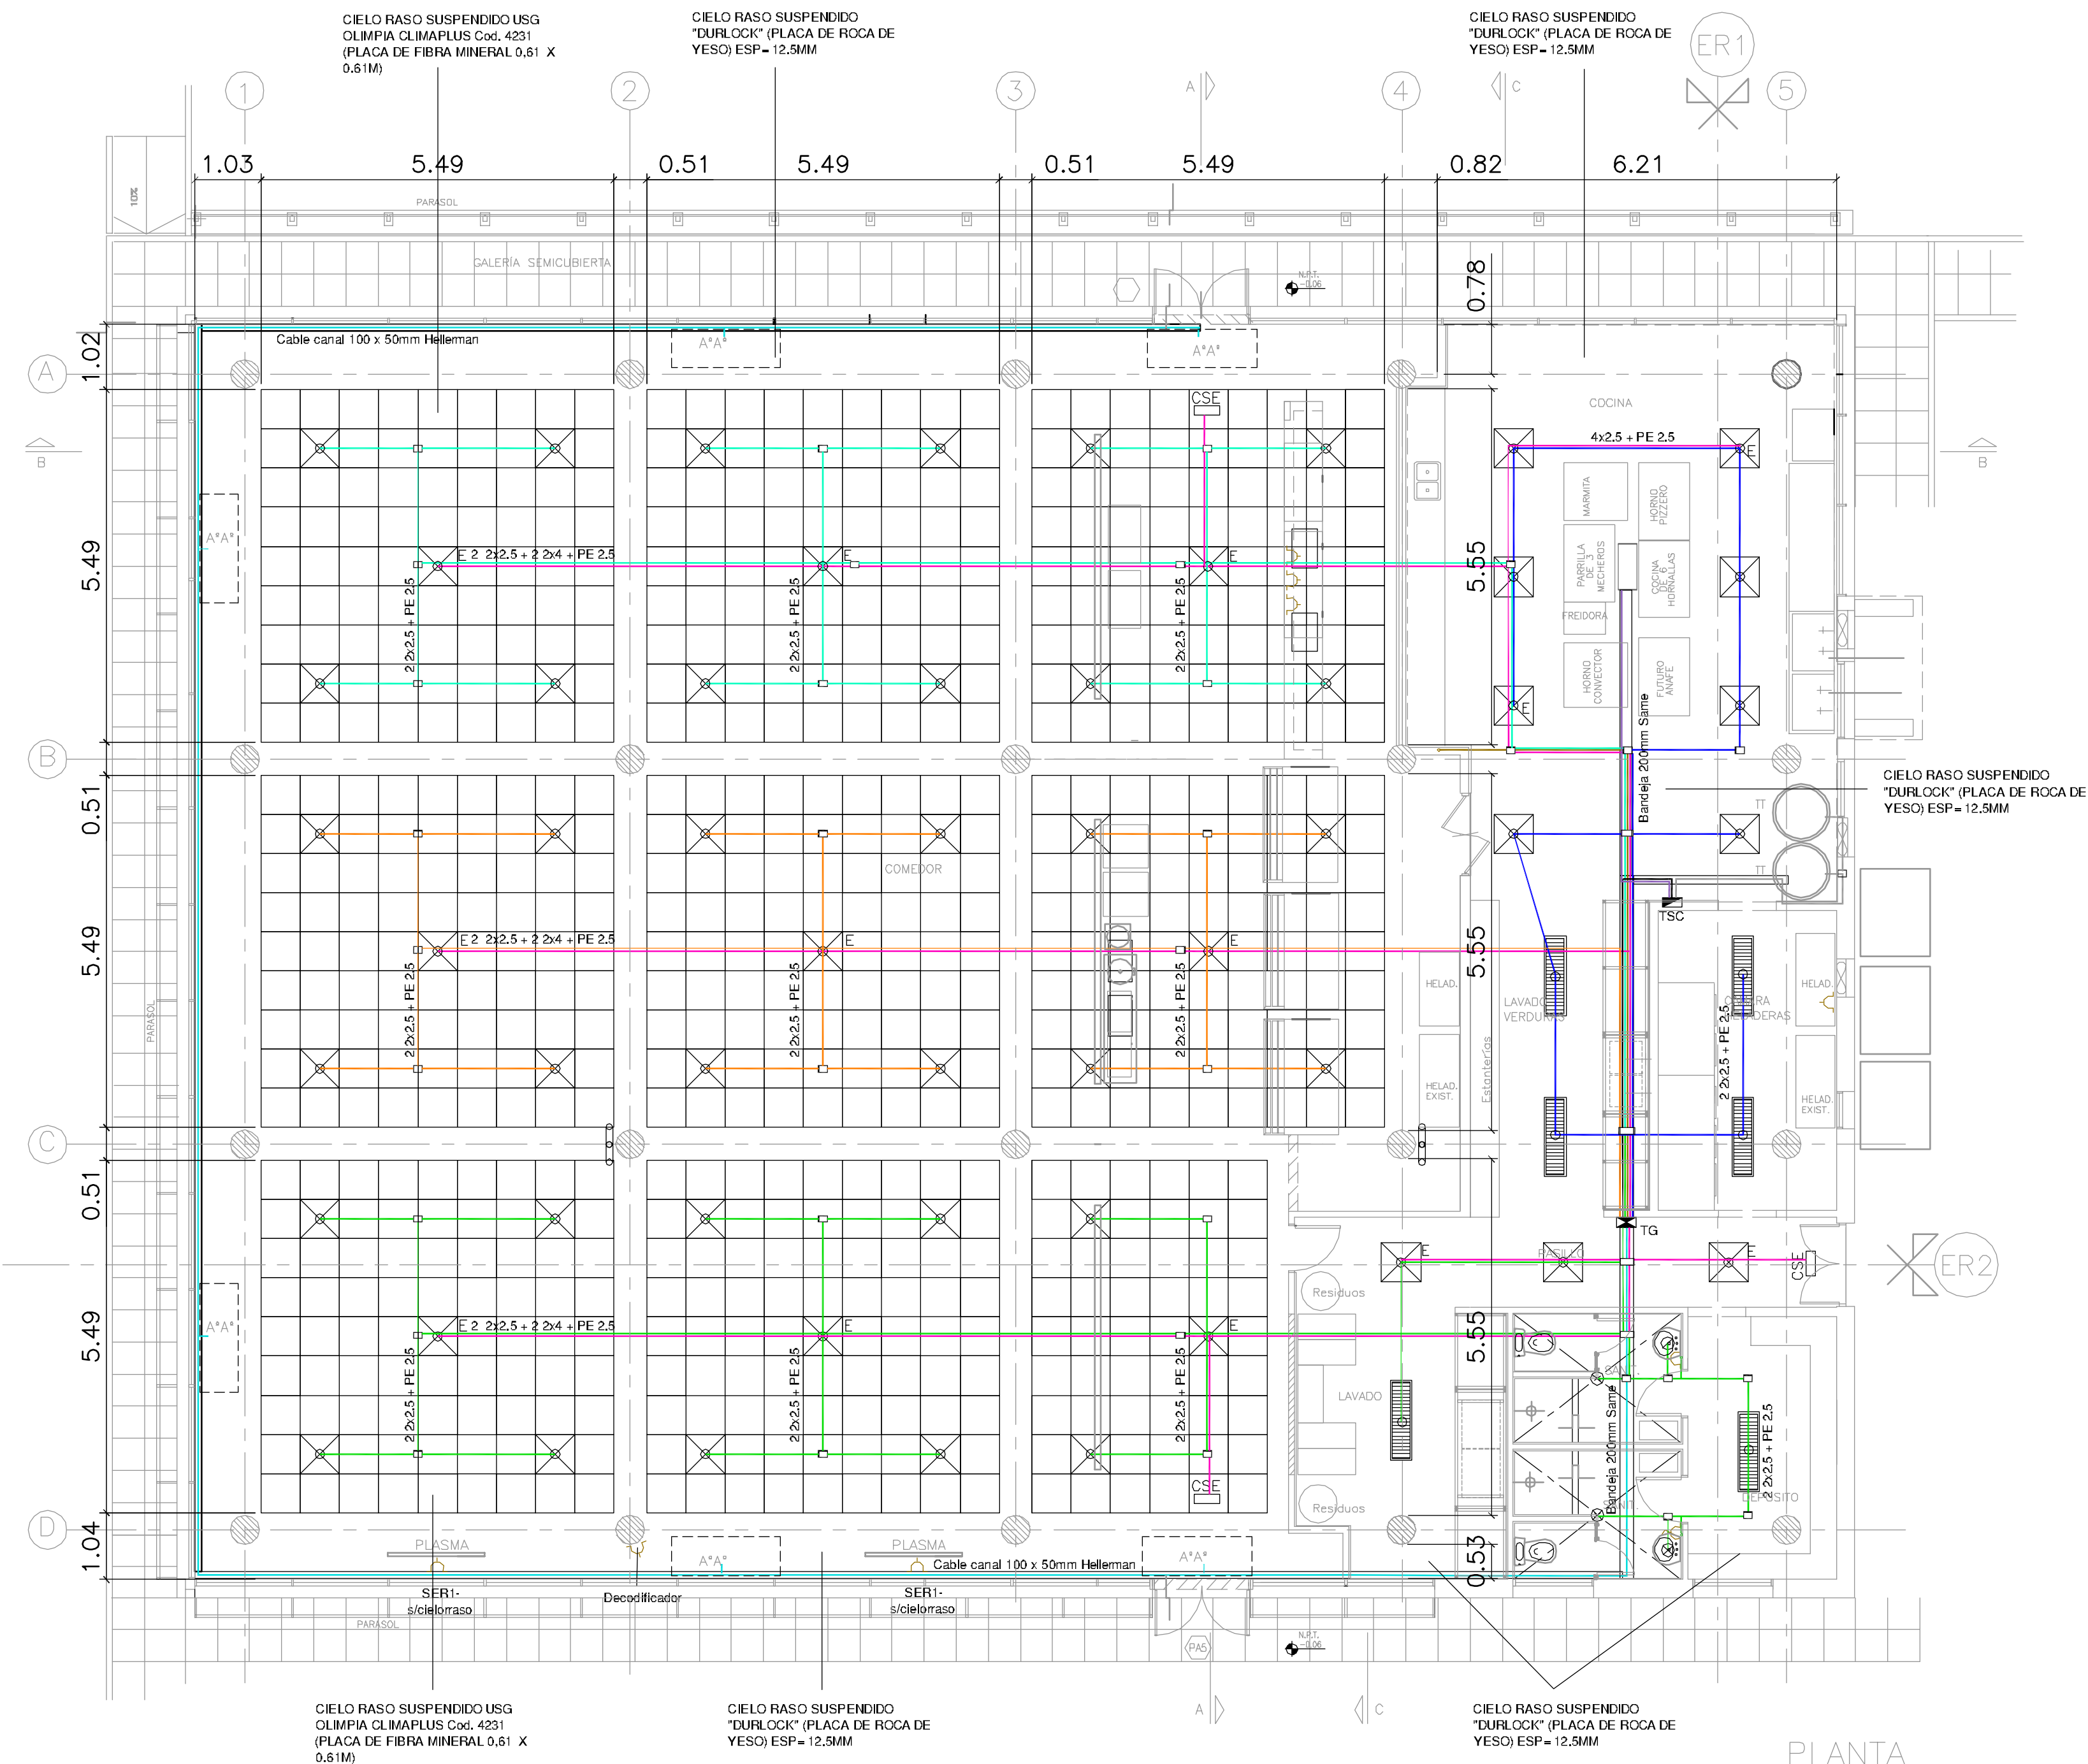

UBICACION: TEPAM - COMEDOR

IE1	
REVISIONES	
Descripción	Fecha
Planos conforme a Obra	05-08-09

PLANO:	INSTALACION ILUMINACION
ESCALA:	1:75
FECHA:	05-08-09
PROYECTISTA:	A.M.
ARCHIVO:	TEC_COM_ELE_P00-001_VF
XREF:	
NOTAS:	TODAS LAS MEDIDAS SE VERIFICARAN EN OBRA

El proyecto y el diseño indicados en este plano son propiedad intelectual de Contract Rent S.A. Esta prohibido su utilizacion total o parcial sin la expresa autorizacion escrita de la empresa.

contract
CONTRACT ARGENTINA
Tucuman 117 7º Piso (C1049AAC)
Buenos Aires - Argentina
Tel. / Fax : 54 (11) 4516-0722
info@contract.com.ar
www.contract.com.ar