

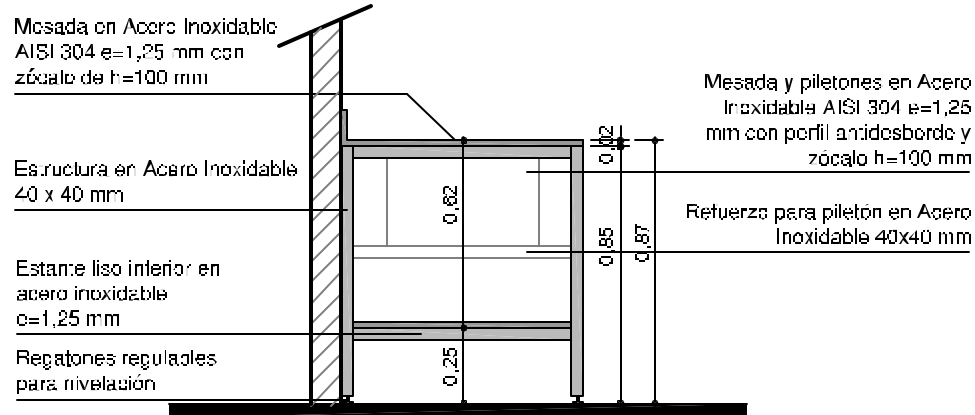
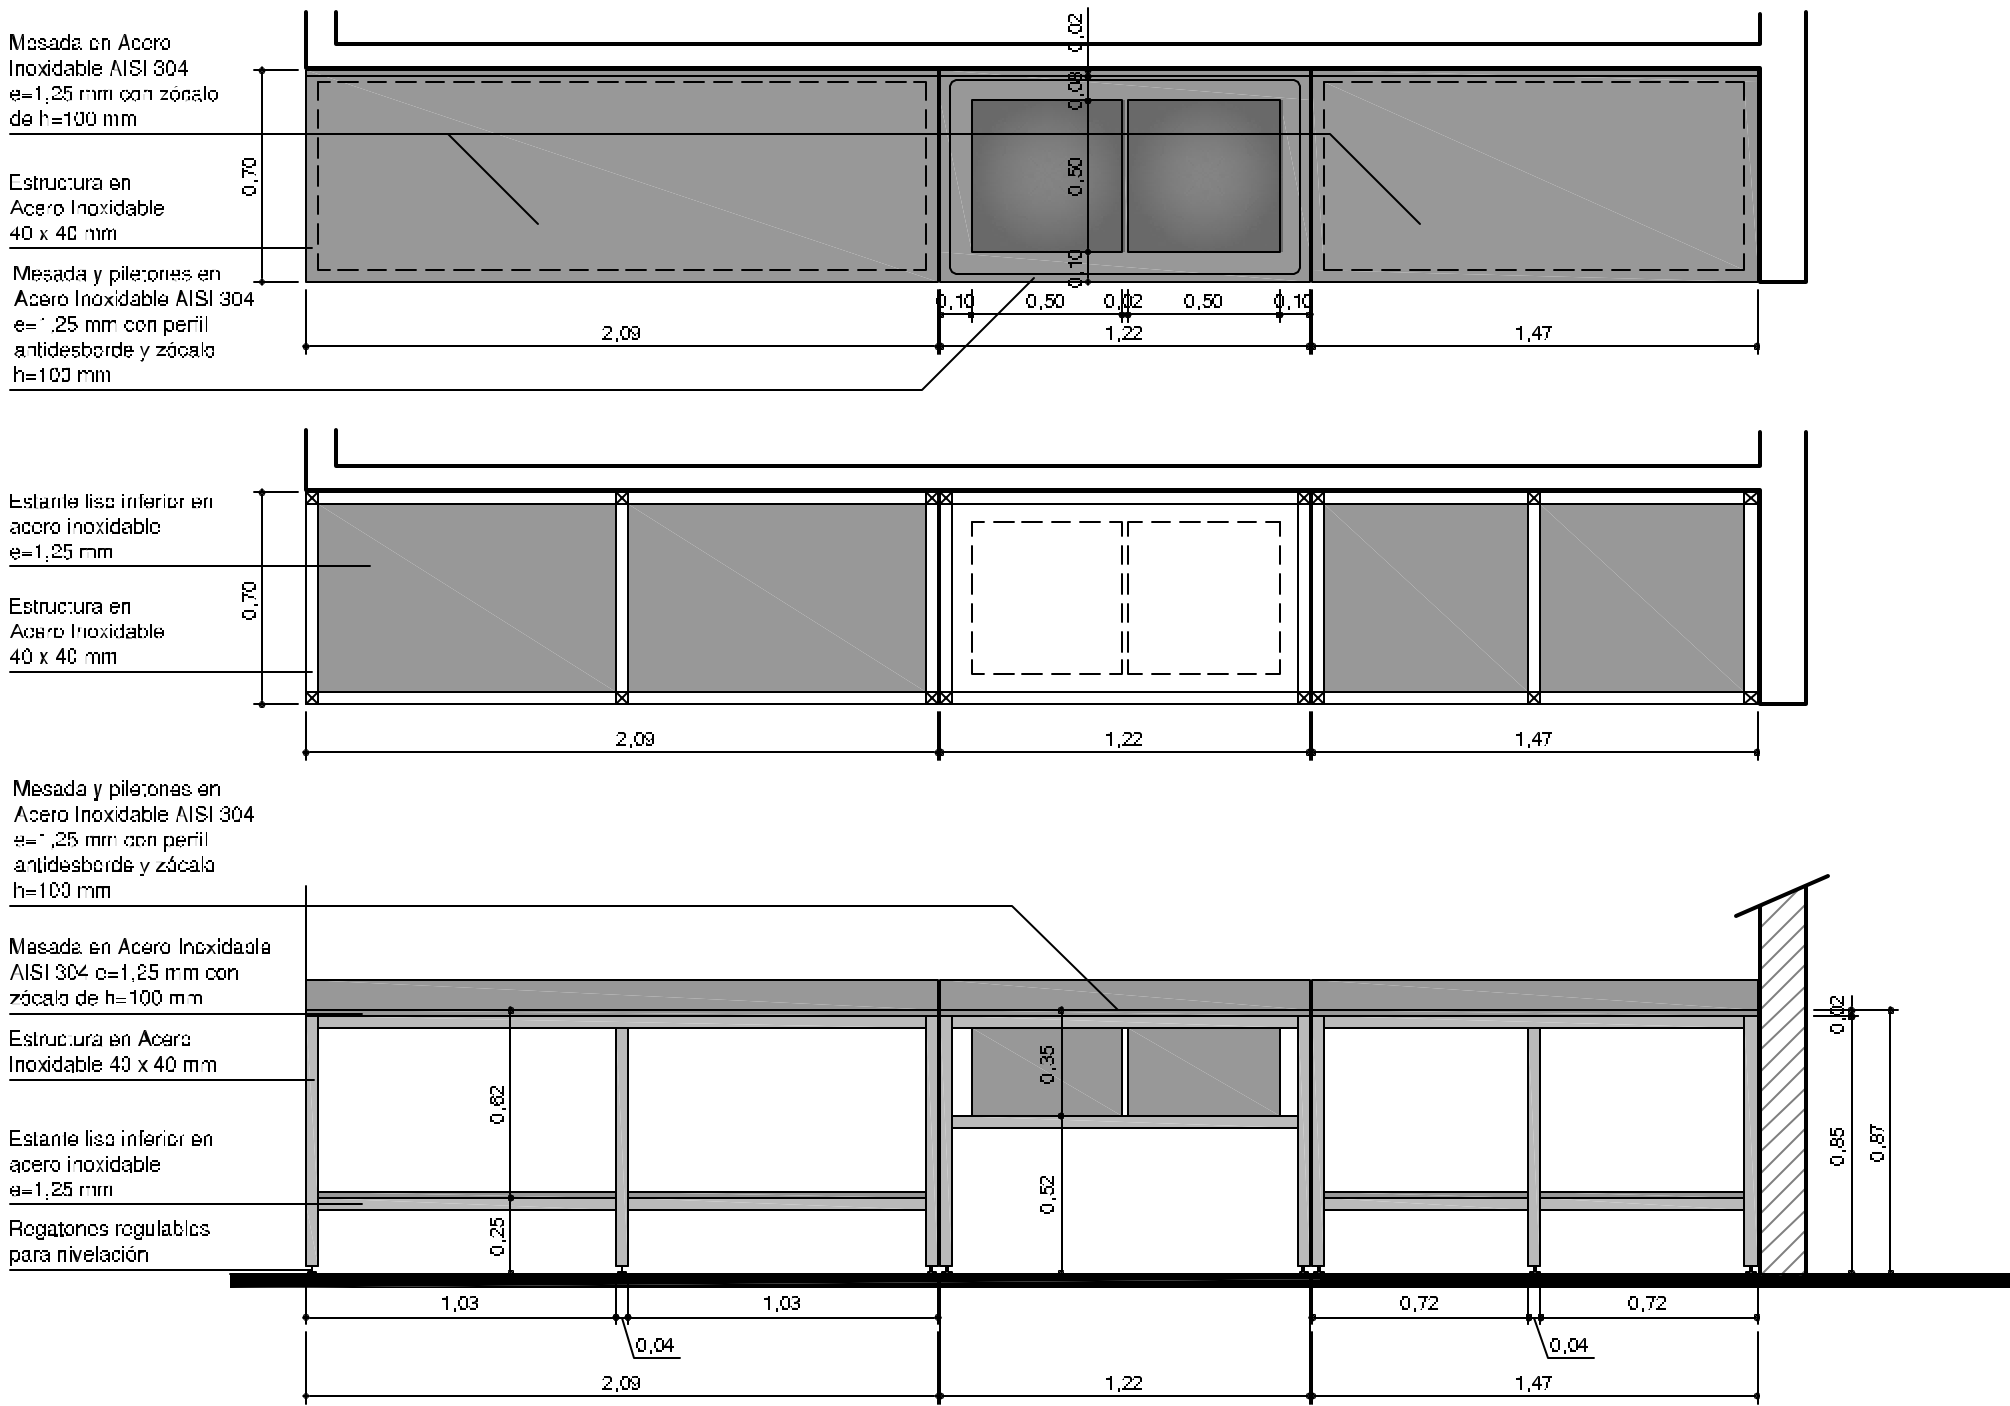
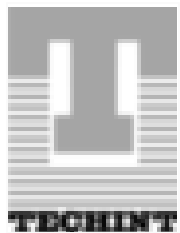


Área de lavado de verduras

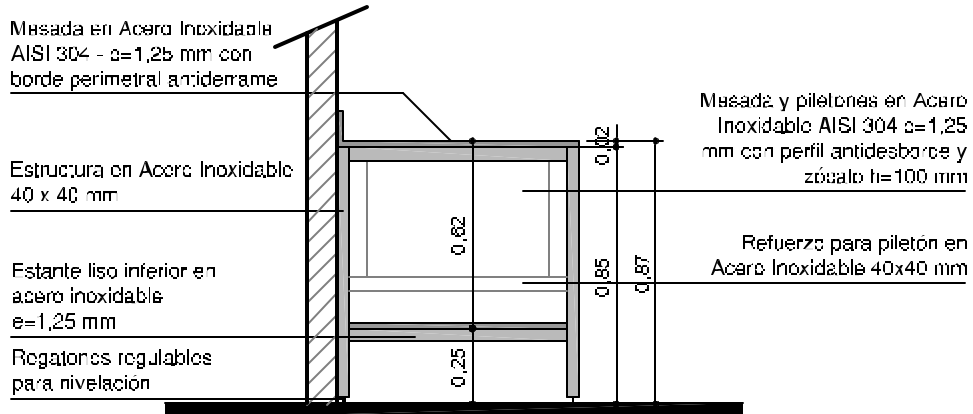

Área de lavado de residuos

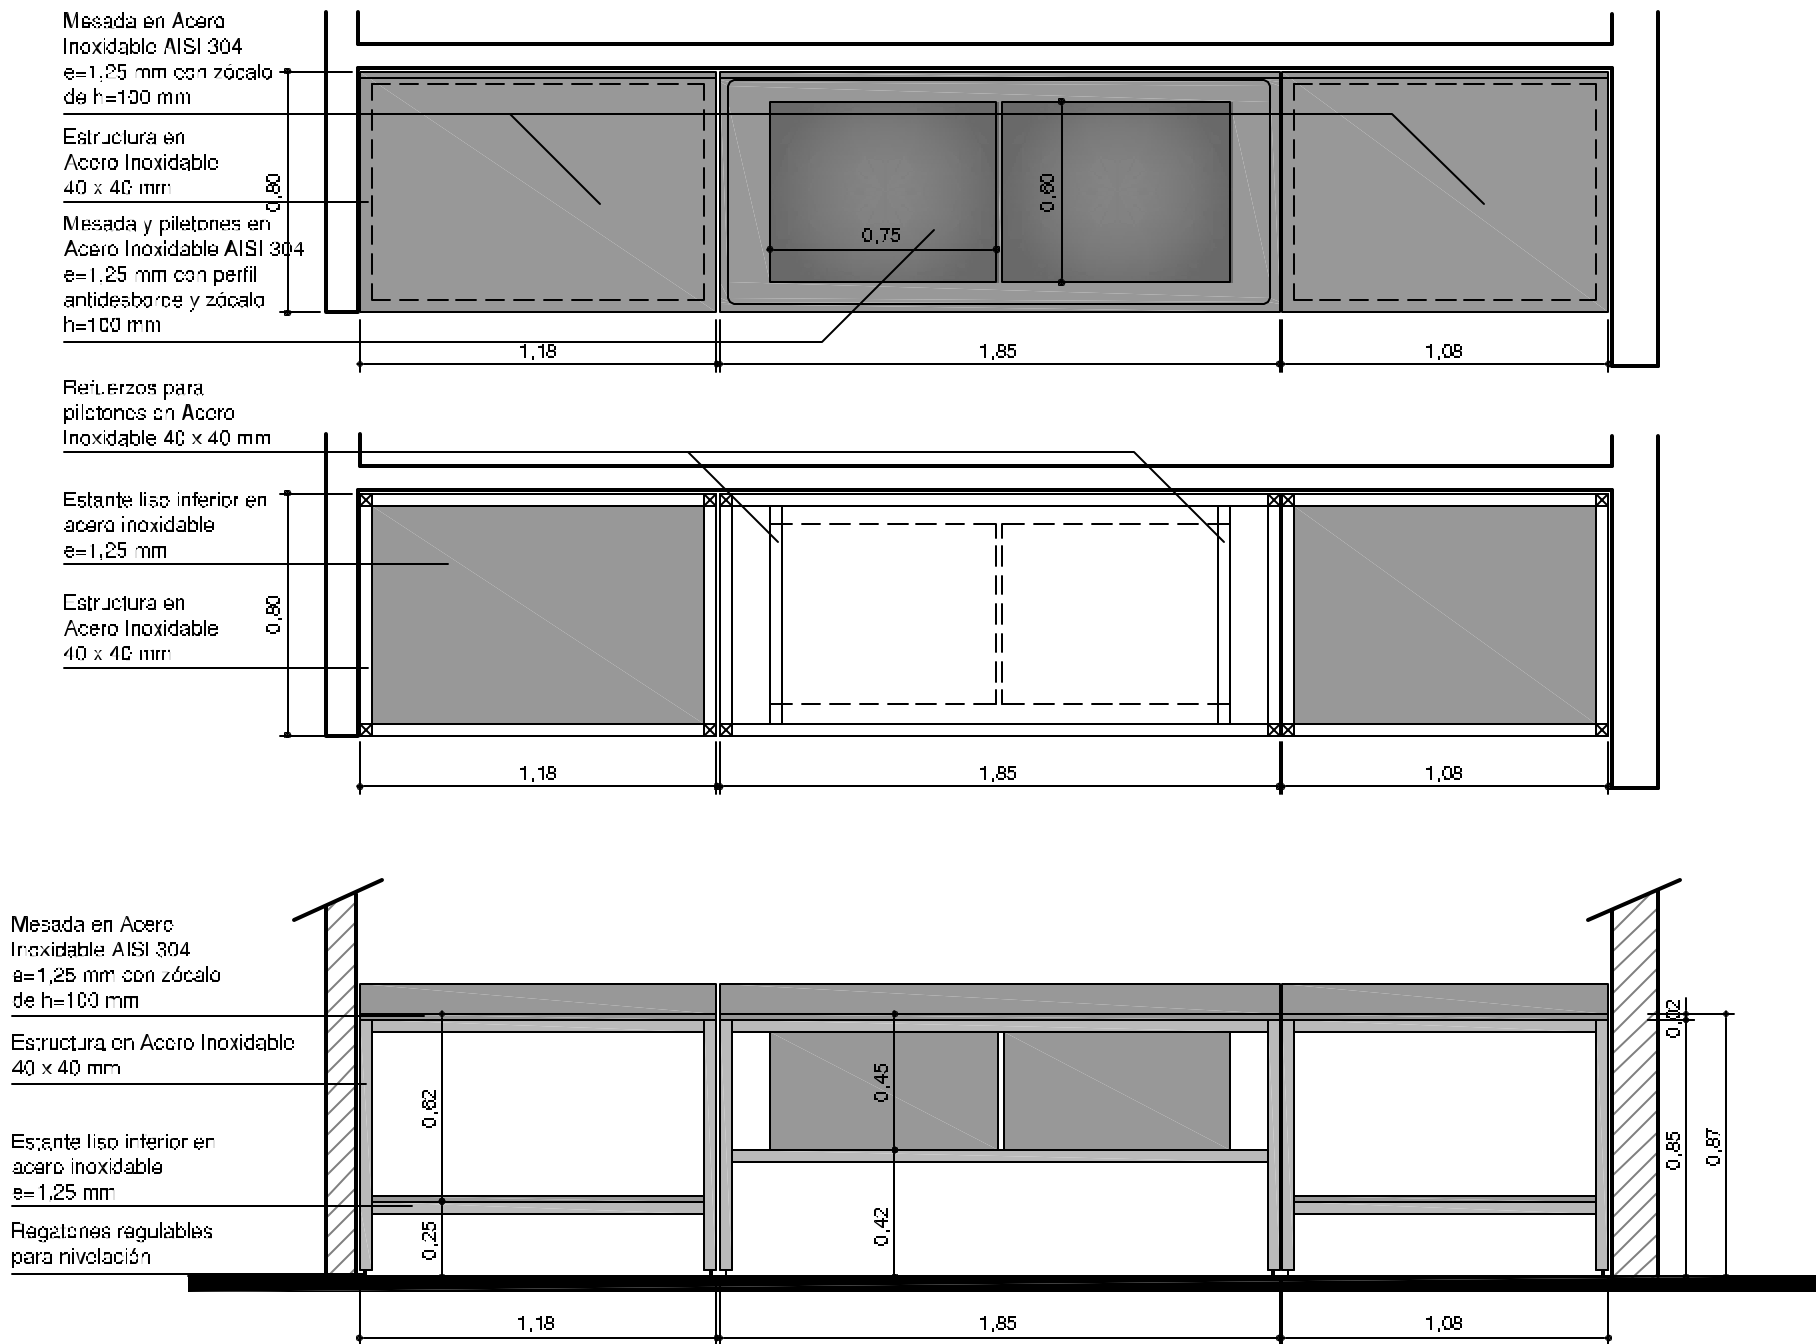

UBICACION: TEPAM – COMEDOR

D6

REVISIONES	
Descripción	Fecha
Planos conforme a obra	05-08-09

PLANO:	DETALLE DE MESADAS DE ACERO
ESCALA:	1: 25
FECHA:	05-08-09
PROYECTISTA:	A.M.
ARCHIVO:	TEC_COM_DET_P00-006_VF
XREF:	
NOTAS:	TODAS LAS MEDIDAS SE VERIFICARAN EN OBRA

El proyecto y el diseño indicados en este plano son propiedad intelectual de Contract Rent S.A. Esta prohibido su utilizacion total o parcial sin la expresa autorizacion escrita de la empresa.

contract

CONTRACT ARGENTINA
Tucuman 117 - 7º Piso - (C1049AAC)
Buenos Aires - Argentina
Tel / Fax : 54 (0) 4616-0722
info@contract.com.ar
www.contract.com.ar