


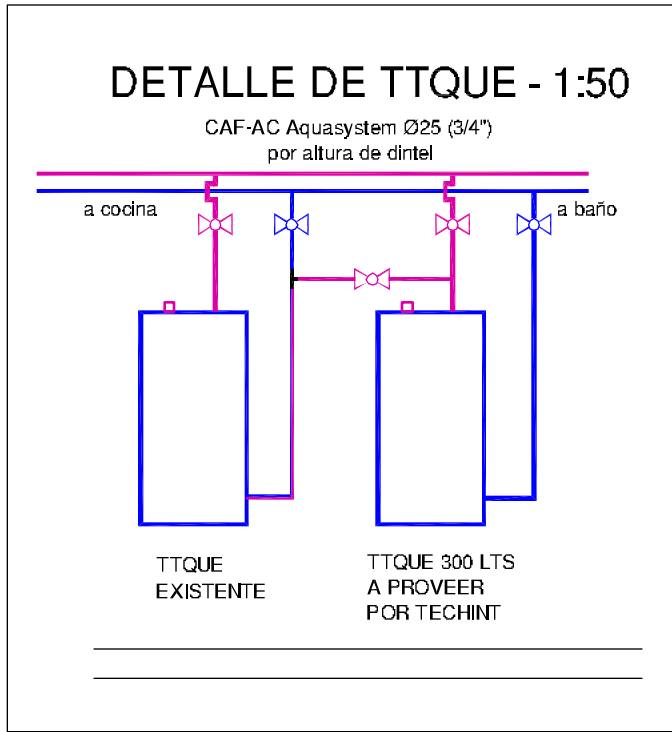

REFERENCIAS	
	Agua fría existente
	Agua caliente existente
	Agua fría nueva
	Agua caliente nueva
	Llave de paso LLP
LLS	Llave de servicio
	Termotanque existente
	Termotanque nuevo
	
UBICACION: TEPAM – COMEDOR	
REVISIONES	IS2
Descripción	
Plano conforme a obra	05-08-09
PLANO:	DISTRIB. DE AGUA FRÍA Y CALIENTE
ESCALA:	1:75 / 1:50
FECHA:	05-08-09
PROYECTISTA	A.M.
ARCHIVO:	TEC_COM_SAN_P00-001_VF
XREF:	
NOTAS:	TODAS LAS MEDIDAS SE VERIFICARAN EN OBRA
El proyecto y el diseño indicados en este plano son propiedad intelectual de Contract Rent S.A. Esta prohibido su utilizacion total o parcial sin la expresa autorizacion escrita de la empresa.	
 CONTRACT ARGENTINA Tucuman 117 7º Piso (C1049AAC) Buenos Aires , Argentina Tel. / Fax : 54 (11) 4516-0722 info@contract.com.ar www.contract.com.ar	