




- REFERENCIAS
- Indica tablero seccional, puestos de voz y datos y circuito de corriente estabilizada y corriente común
 - Cañería de hierro bajo piso Ø 1"
 - Bandeja bajo piso de acero galvanizado de 300 mm
 - Caja Ackermann
 - Área sin intervención
 - Área desafectada

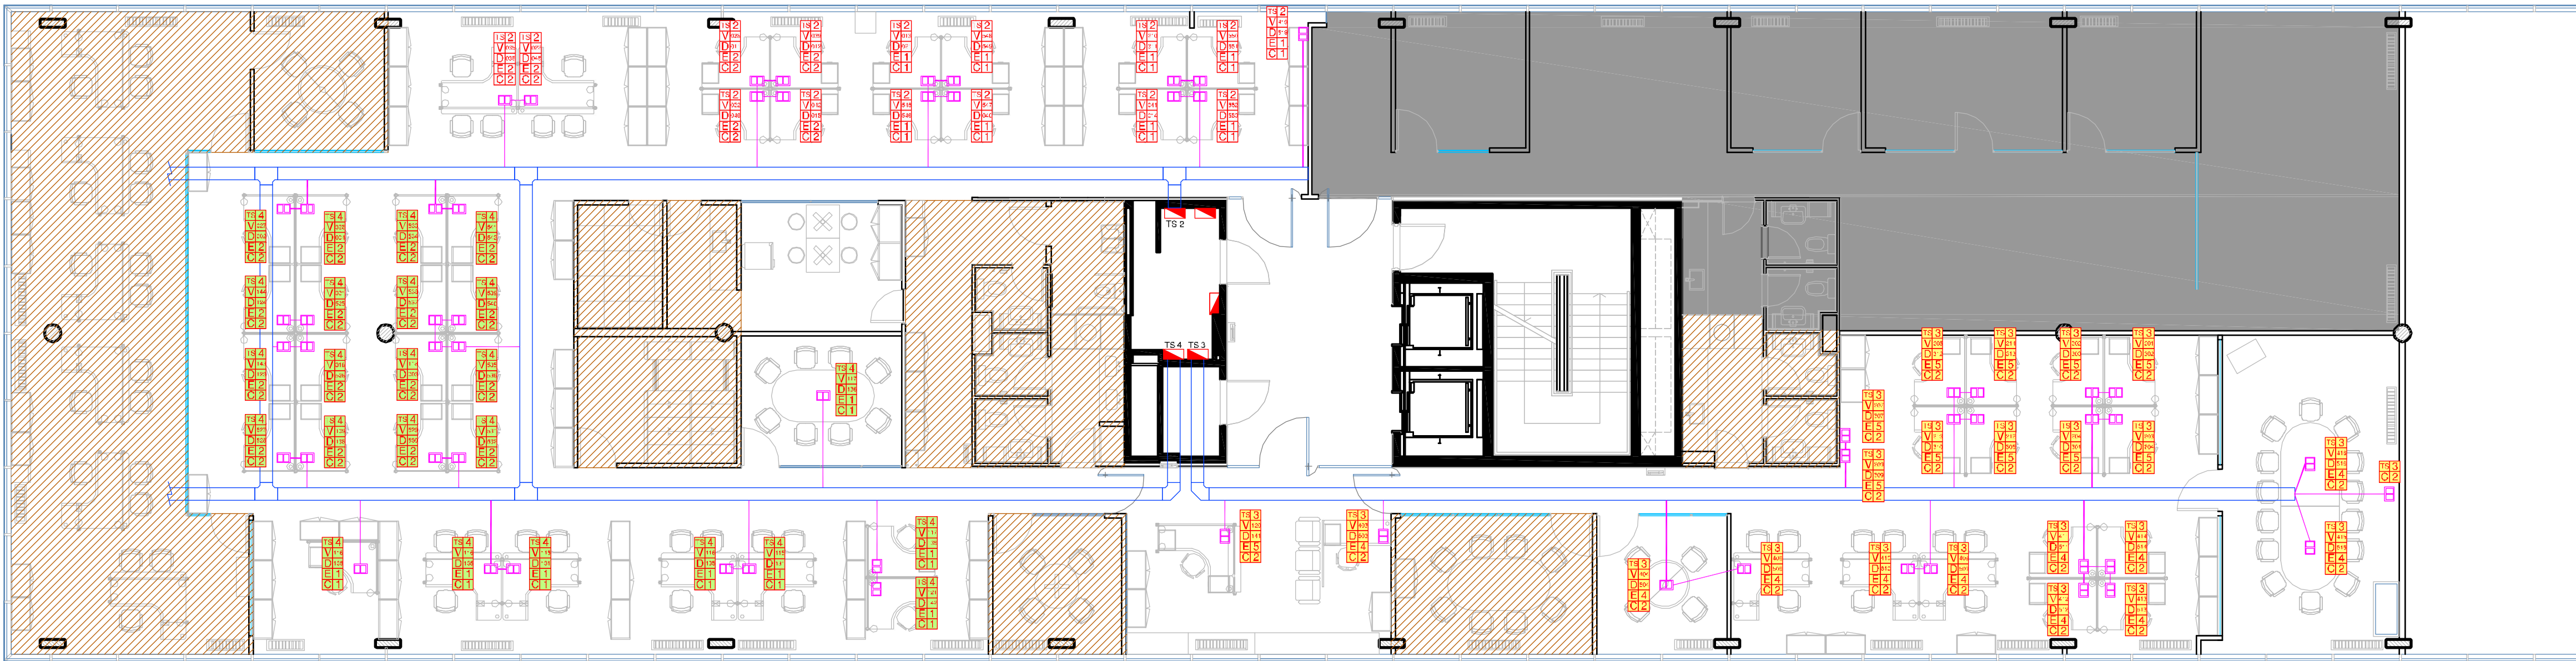

UBICACION:	OLGA COSSETINI 731 – PISO 1°
PLANO:	BANDEJAS, VOZ Y DATOS
ESCALA:	1:100
FECHA:	22 Febrero 2010
PROYECTISTA	AM
ARCHIVO:	VAL_COS_ELE_P01-01_CO.DWG
XREF:	
NOTAS:	
	DOCUMENTACIÓN CONFORME A OBRA

El proyecto y el diseño indicados en este plano son propiedad intelectual de Contract Rent S.A. Esta prohibido su utilizacion total o parcial sin la expresa autorizacion escrita de la empresa.



CONTRACT ARGENTINA
Tucuman 117 7º Piso (C1049AAC)
Buenos Aires . Argentina
Tel. / Fax : 54 (11) 4516-0722
Info@contract.com.ar
www.contract.com.ar