


ENTREPISO



PISO 3º

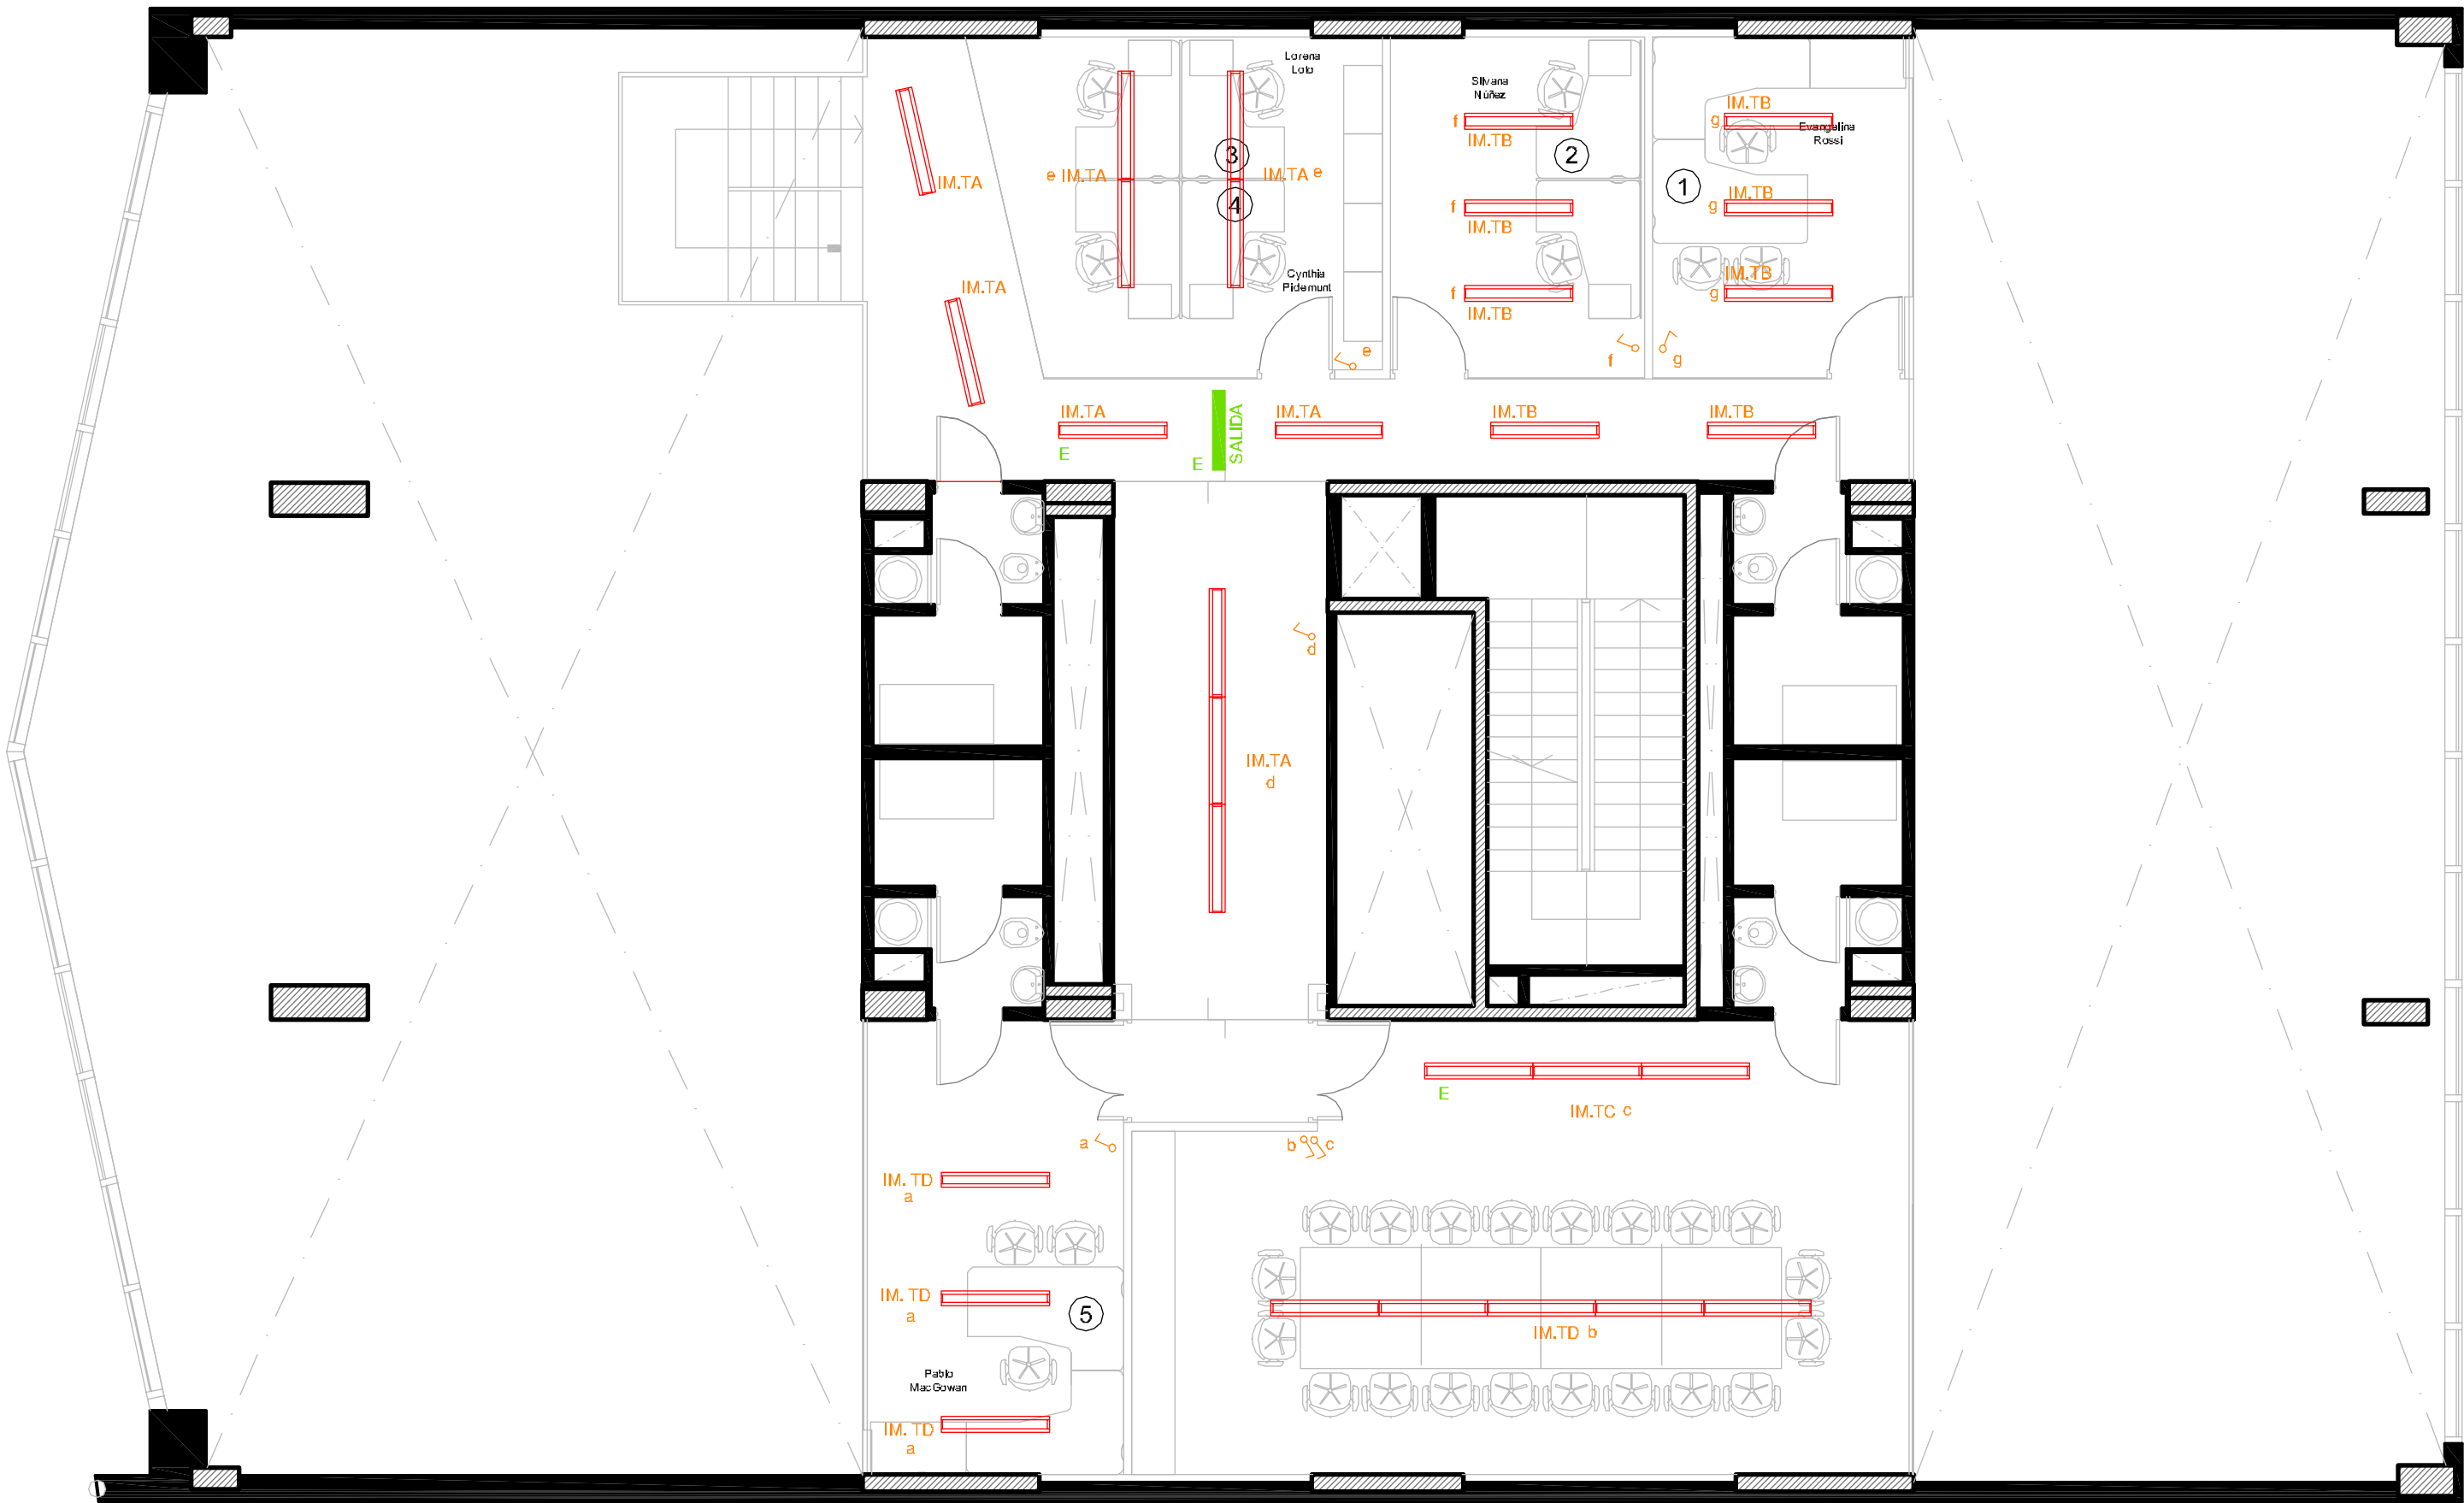

UBICACION: Av. CABILDO 88 - PISO 4º

REFERENCIAS

- cielorraso de dunlock escalonado
- cielorraso modular existente
- artefactos existentes
- artefacto LO-1129 color blanco de Lafont's
- artefacto LUX 236 ME de Lumenac
- riel de 3 m con cuatro spots de Lafont's
- diroloicas en muebles
- cartel indicador de salida
- circuito de emergencia
- punto
- tablero seccional "A"
- Indicacion de circuito e interruptor para artefactos

CONFORME A OBRA	CO
ARQUITECTURA Y EQUIPAMIENTO	AR-02

PLANO:	CIELORRASOS
ESCALA:	1:75
FECHA:	FEBRERO 2009
PROYECTISTA:	A.M.
ARCHIVO:	PSI_CAB_CIE_P03-01_CO
XREF:	
NOTAS:	
DOCUMENTACION CONFORME A OBRA	

El proyecto y el diseño indicados en este plano son propiedad intelectual de Contract Rent S.A. Esta prohibido su utilizacion total o parcial sin la expresa autorizacion escrita de la empresa.



CONTRACT ARGENTINA
Tucuman 117 7º Piso (C1049AAC)
Buenos Aires - Argentina
Tel. / Fax : 54 (11) 4516-0722
info@contract.com.ar
www.contract.com.ar