



ENTREPISO

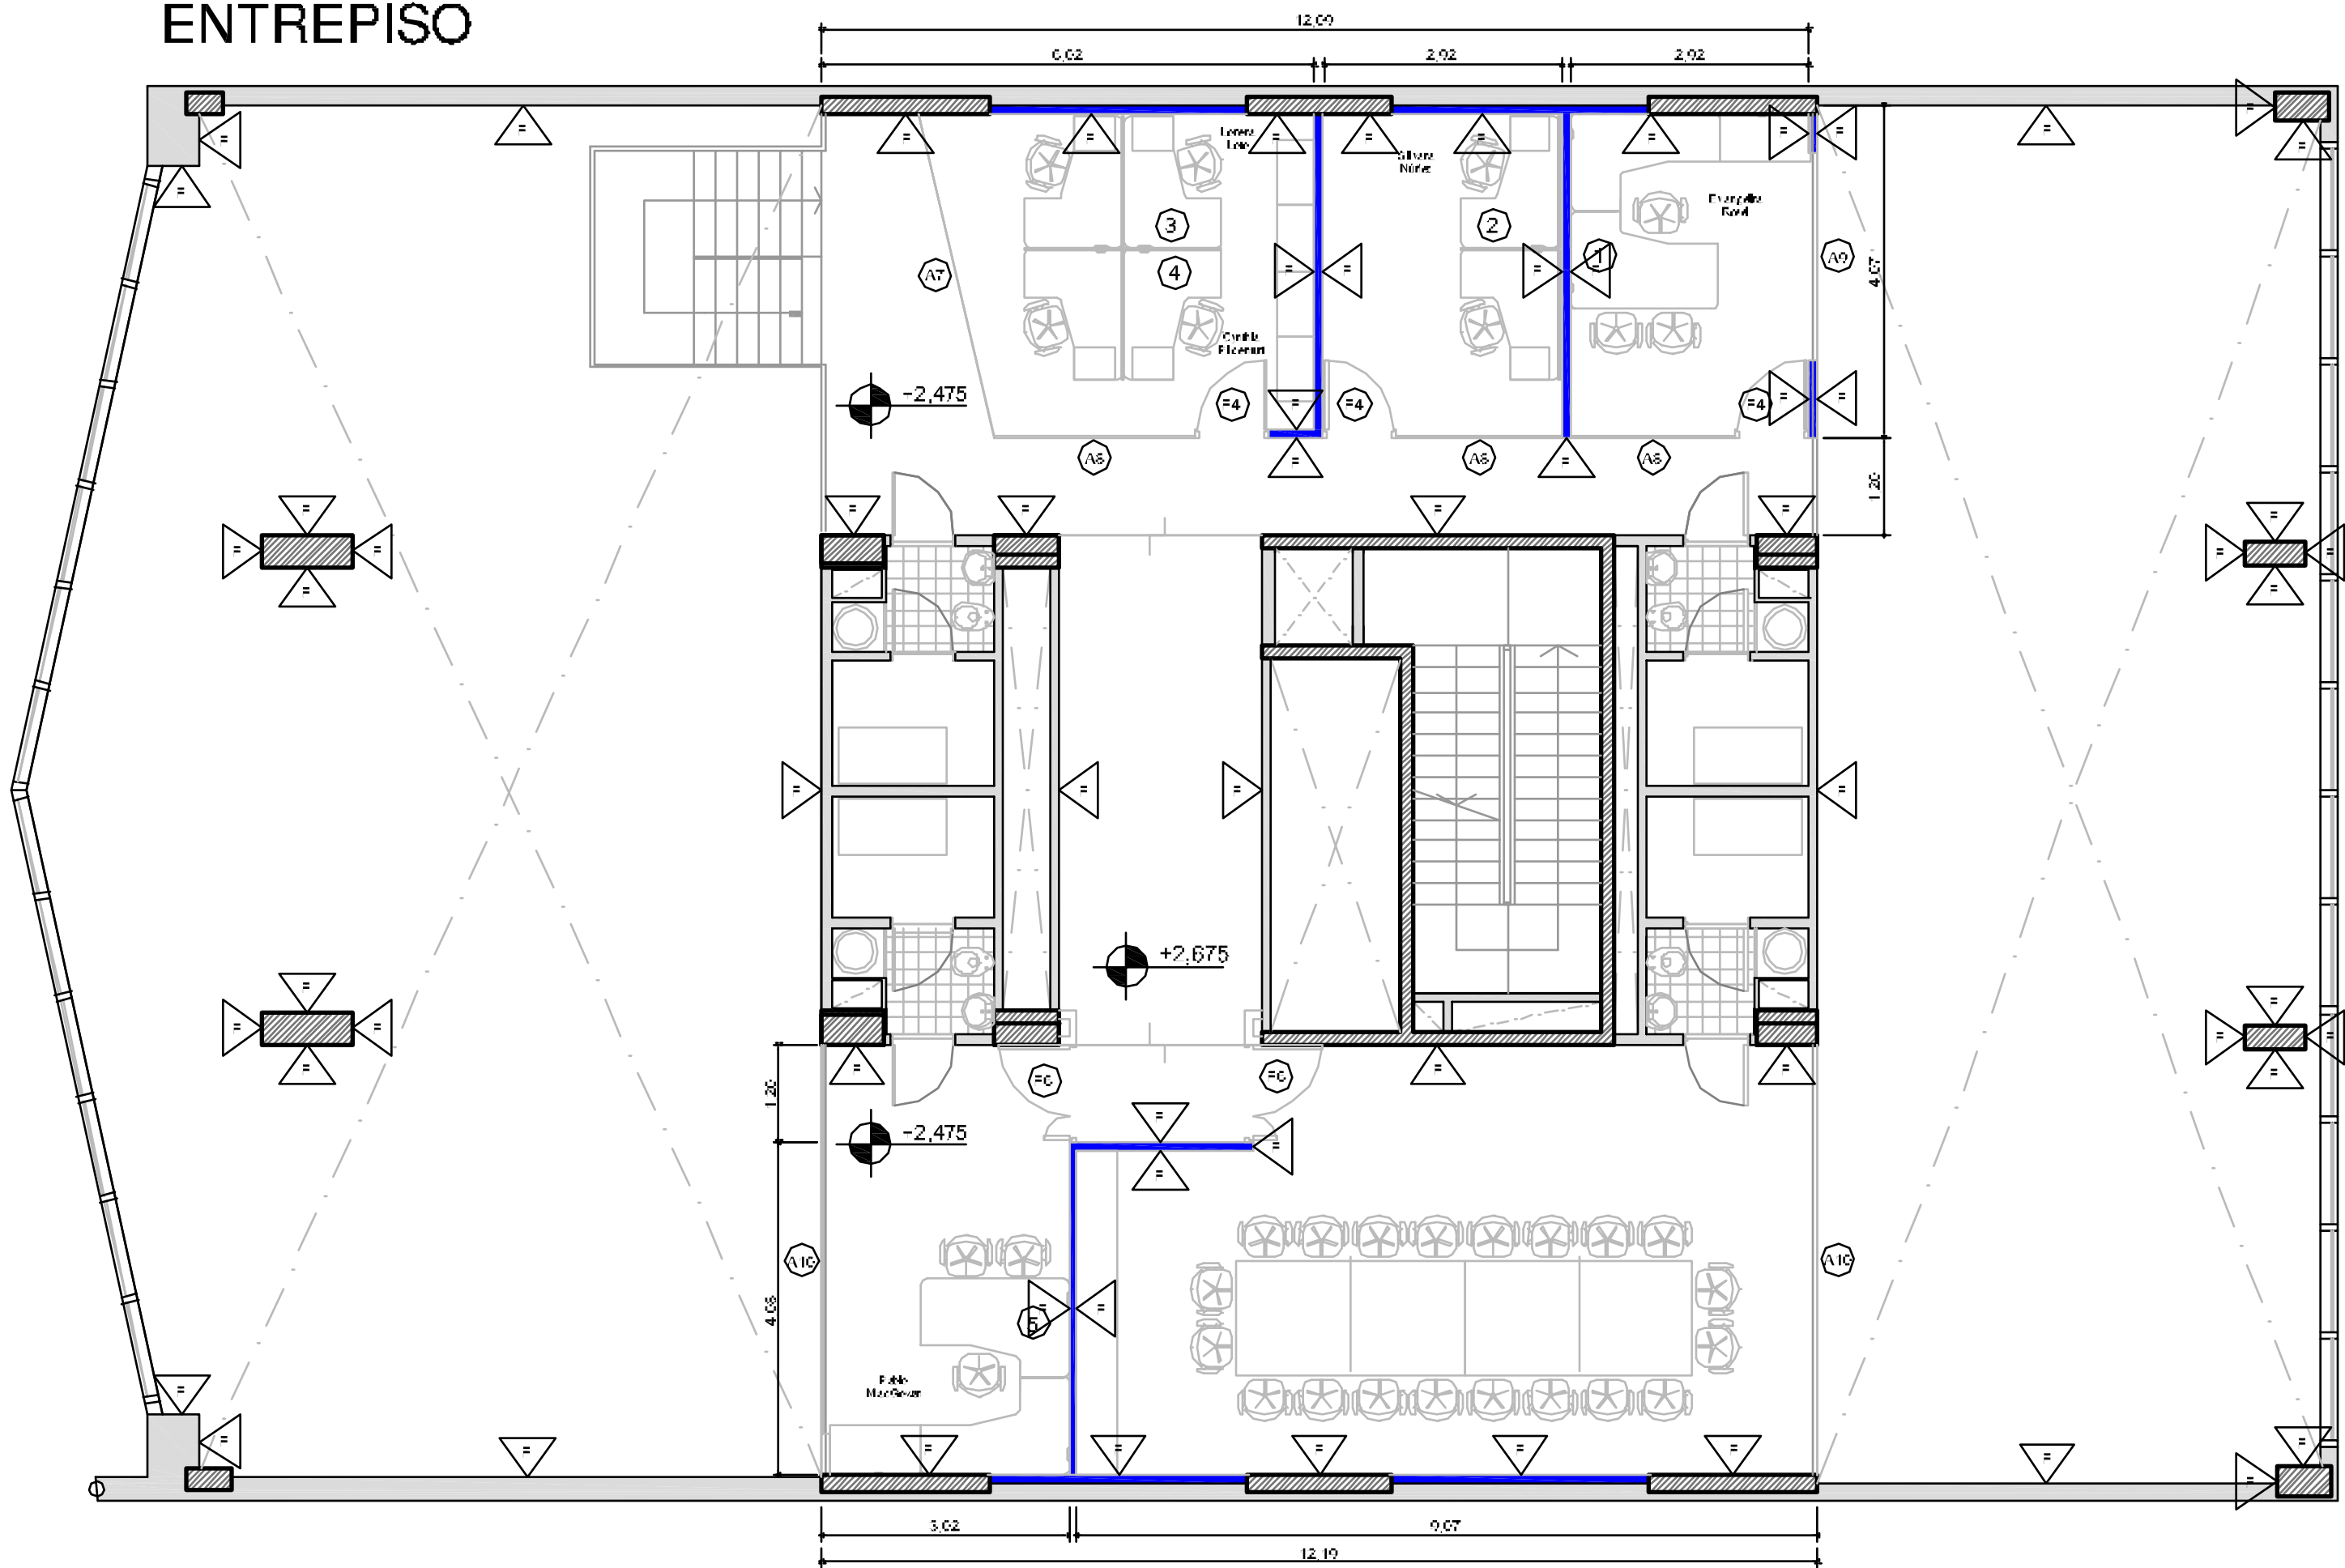

PISO 3º

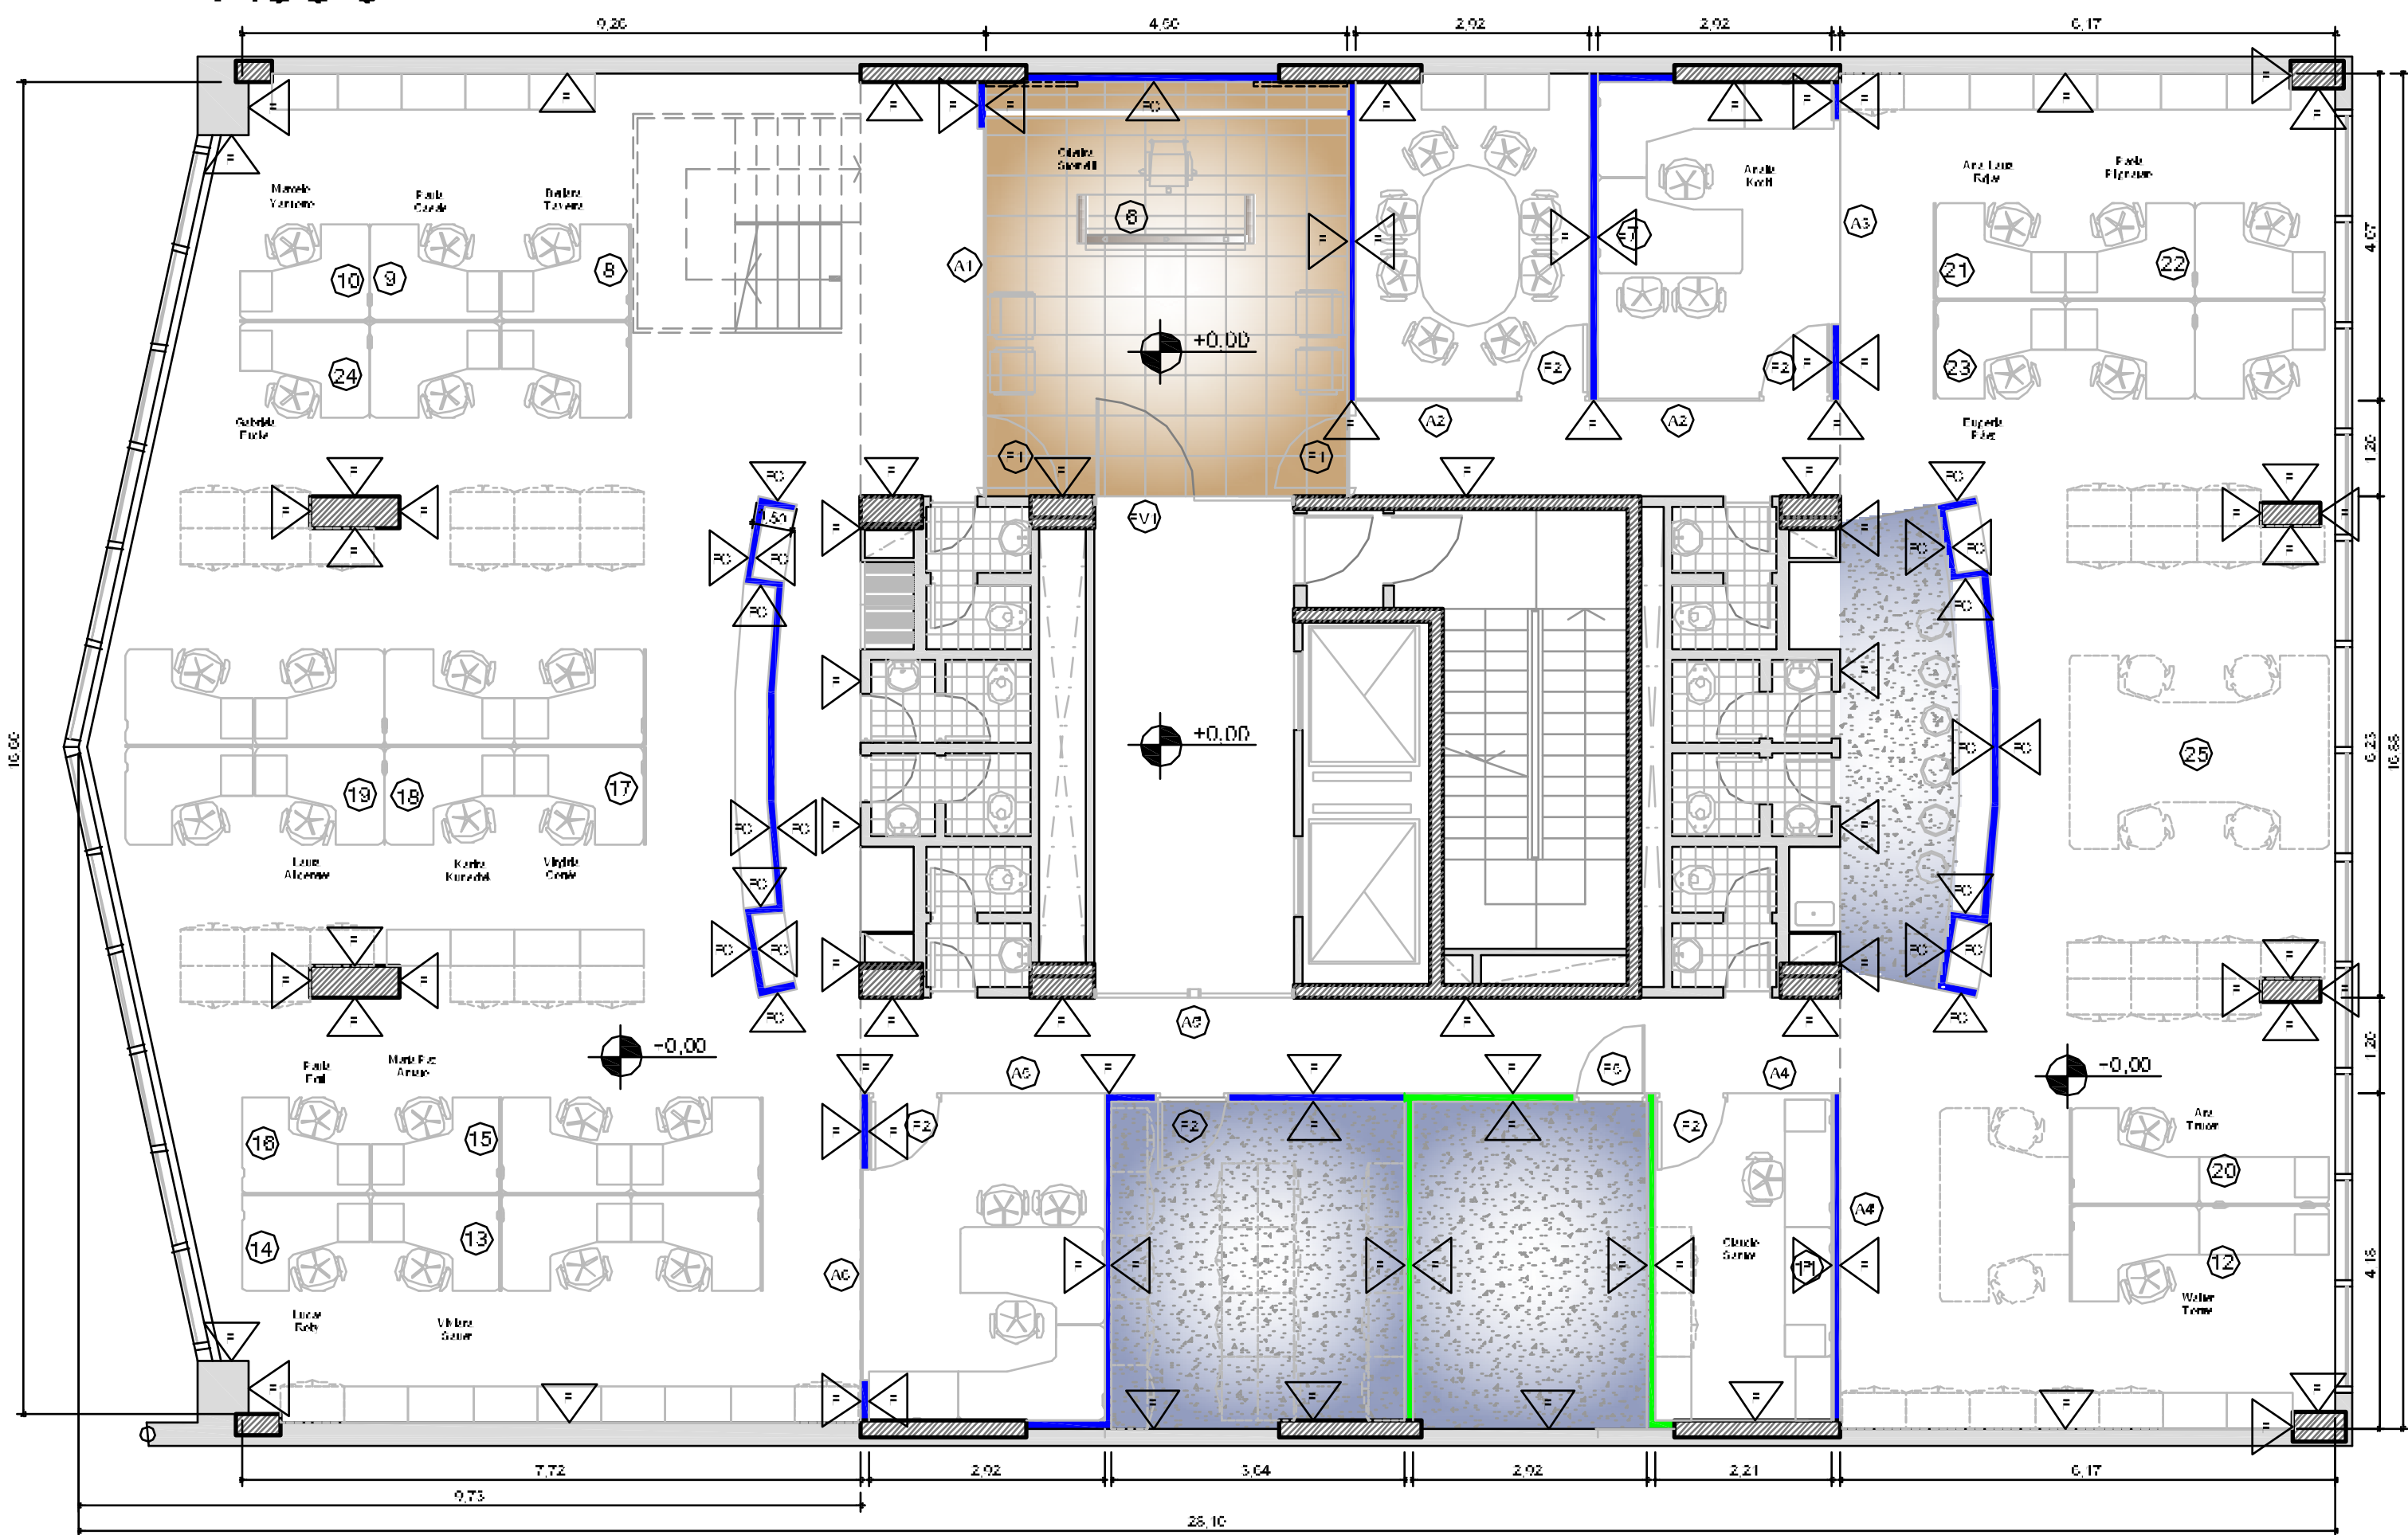

UBICACIÓN: Av. CABILDO 88 – PISO 4º

REFERENCIAS

- Piso de chombra ondo
- Piso de porcelanato 60x60cm
- Piso vitreo
- Tablero de Darklock simple
- Tablero de Darklock light
- Muro de mampostería existente
- Estructura existente
- Terminación pintura interior color blanco
- Terminación pintura interior color estandar
- Tablero vertical / detalle empuro de carpintería
- Puerta interior / detalle empuro de carpintería

CONFORME A OBRA
ARQUITECTURA Y EQUIPAMIENTO
CO
AR-03

PLANO: OBRA CIVIL Y TERMINACIONES
ESCALA: 1:75
FECHA: FEBRERO 2009
PROYECTISTA: A.M.
ARCHIVO: PSI_CAB_001_P03-01_00
XREF:
NOTAS:
DOCUMENTACIÓN CONFORME A OBRA

El proyecto y el diseño indicados en este plano son propiedad intelectual de Contract Rent S.A. Esta prohibida su utilización total o parcial sin la expresa autorización escrita de la empresa.

contract

CONTRACT ARGENTINA
RUSIGNOLI 7 - 7º Piso - (011) 4384-0000
Tel / Fax : (011) 4384-0000
info@contract.com.ar
www.contract.com.ar