


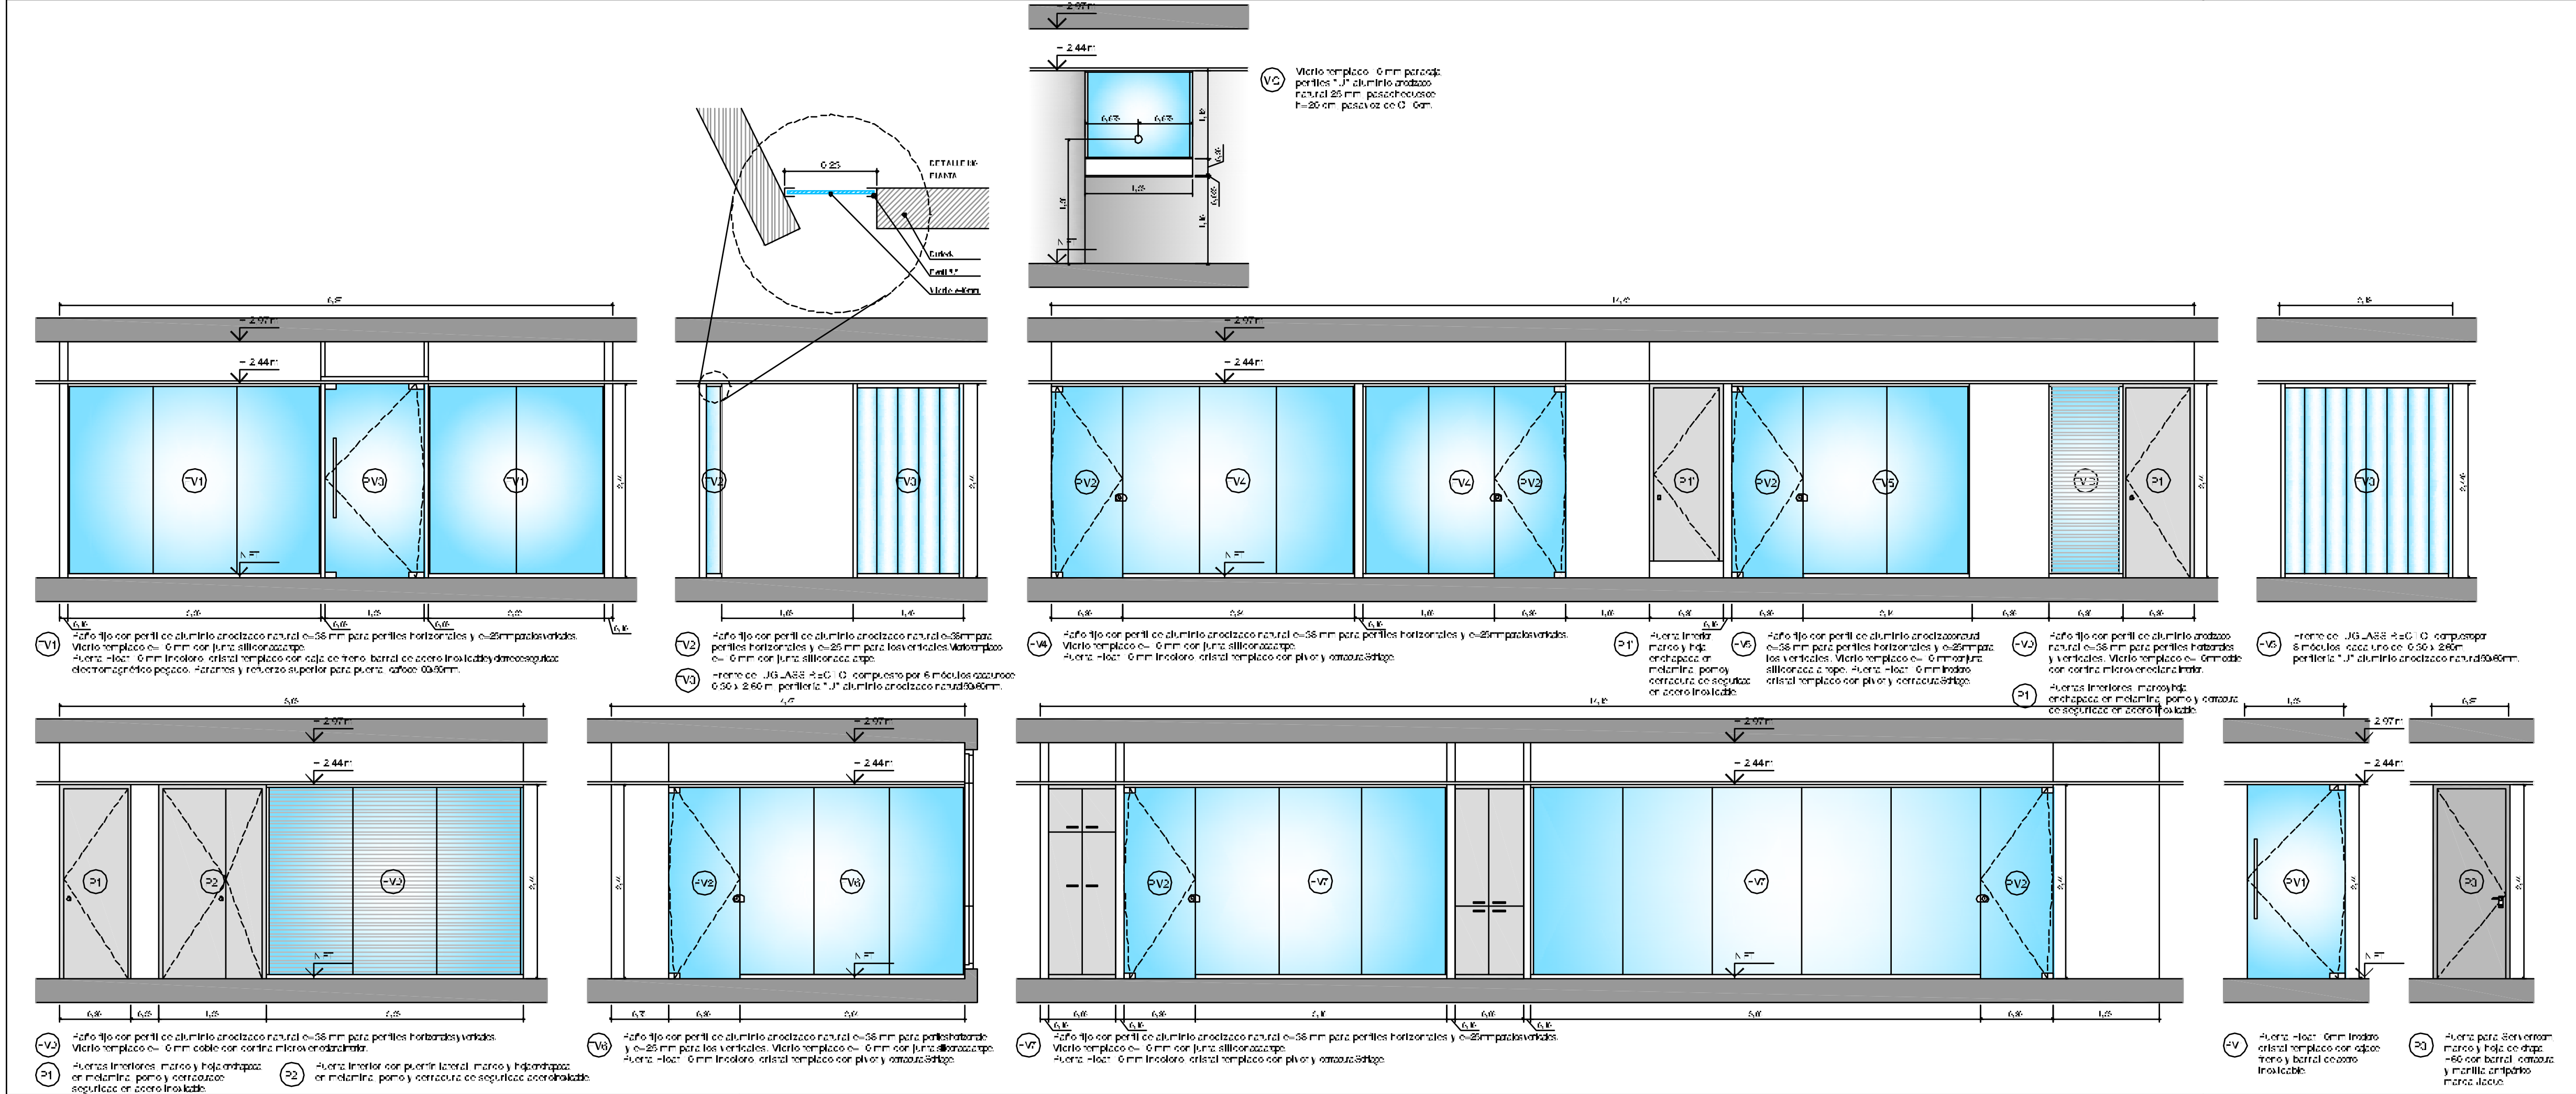

UBICACIÓN: Av. CORRIENTES 327 – PISO 10*

CONFORME A OBRA	CO AR-04
ARQUITECTURA Y EQUIPAMIENTO	
PLANO: CARPINTERÍAS	
ESCALA: 1:75	
FECHA: 28-11-08	
PROYECTISTA: A.M.	
ARCHIVO: CCR_COR_CAR_P10-01_CO	
XREF:	
NOTAS:	
DOCUMENTACIÓN CONFORME A OBRA	
El proyecto y el diseño indicados en este plano son propiedad intelectual de Contract Rent S.A. Esta prohibida su utilización total o parcial sin la expresa autorización escrita de la empresa.	
CONTRACT ARGENTINA Tucumán 1.777 PISO 10 (C1048AAC) Buenos Aires - Argentina Tel: 7 - 54 (11) 4511-0722 info@contract.com.ar www.contract.com.ar	