


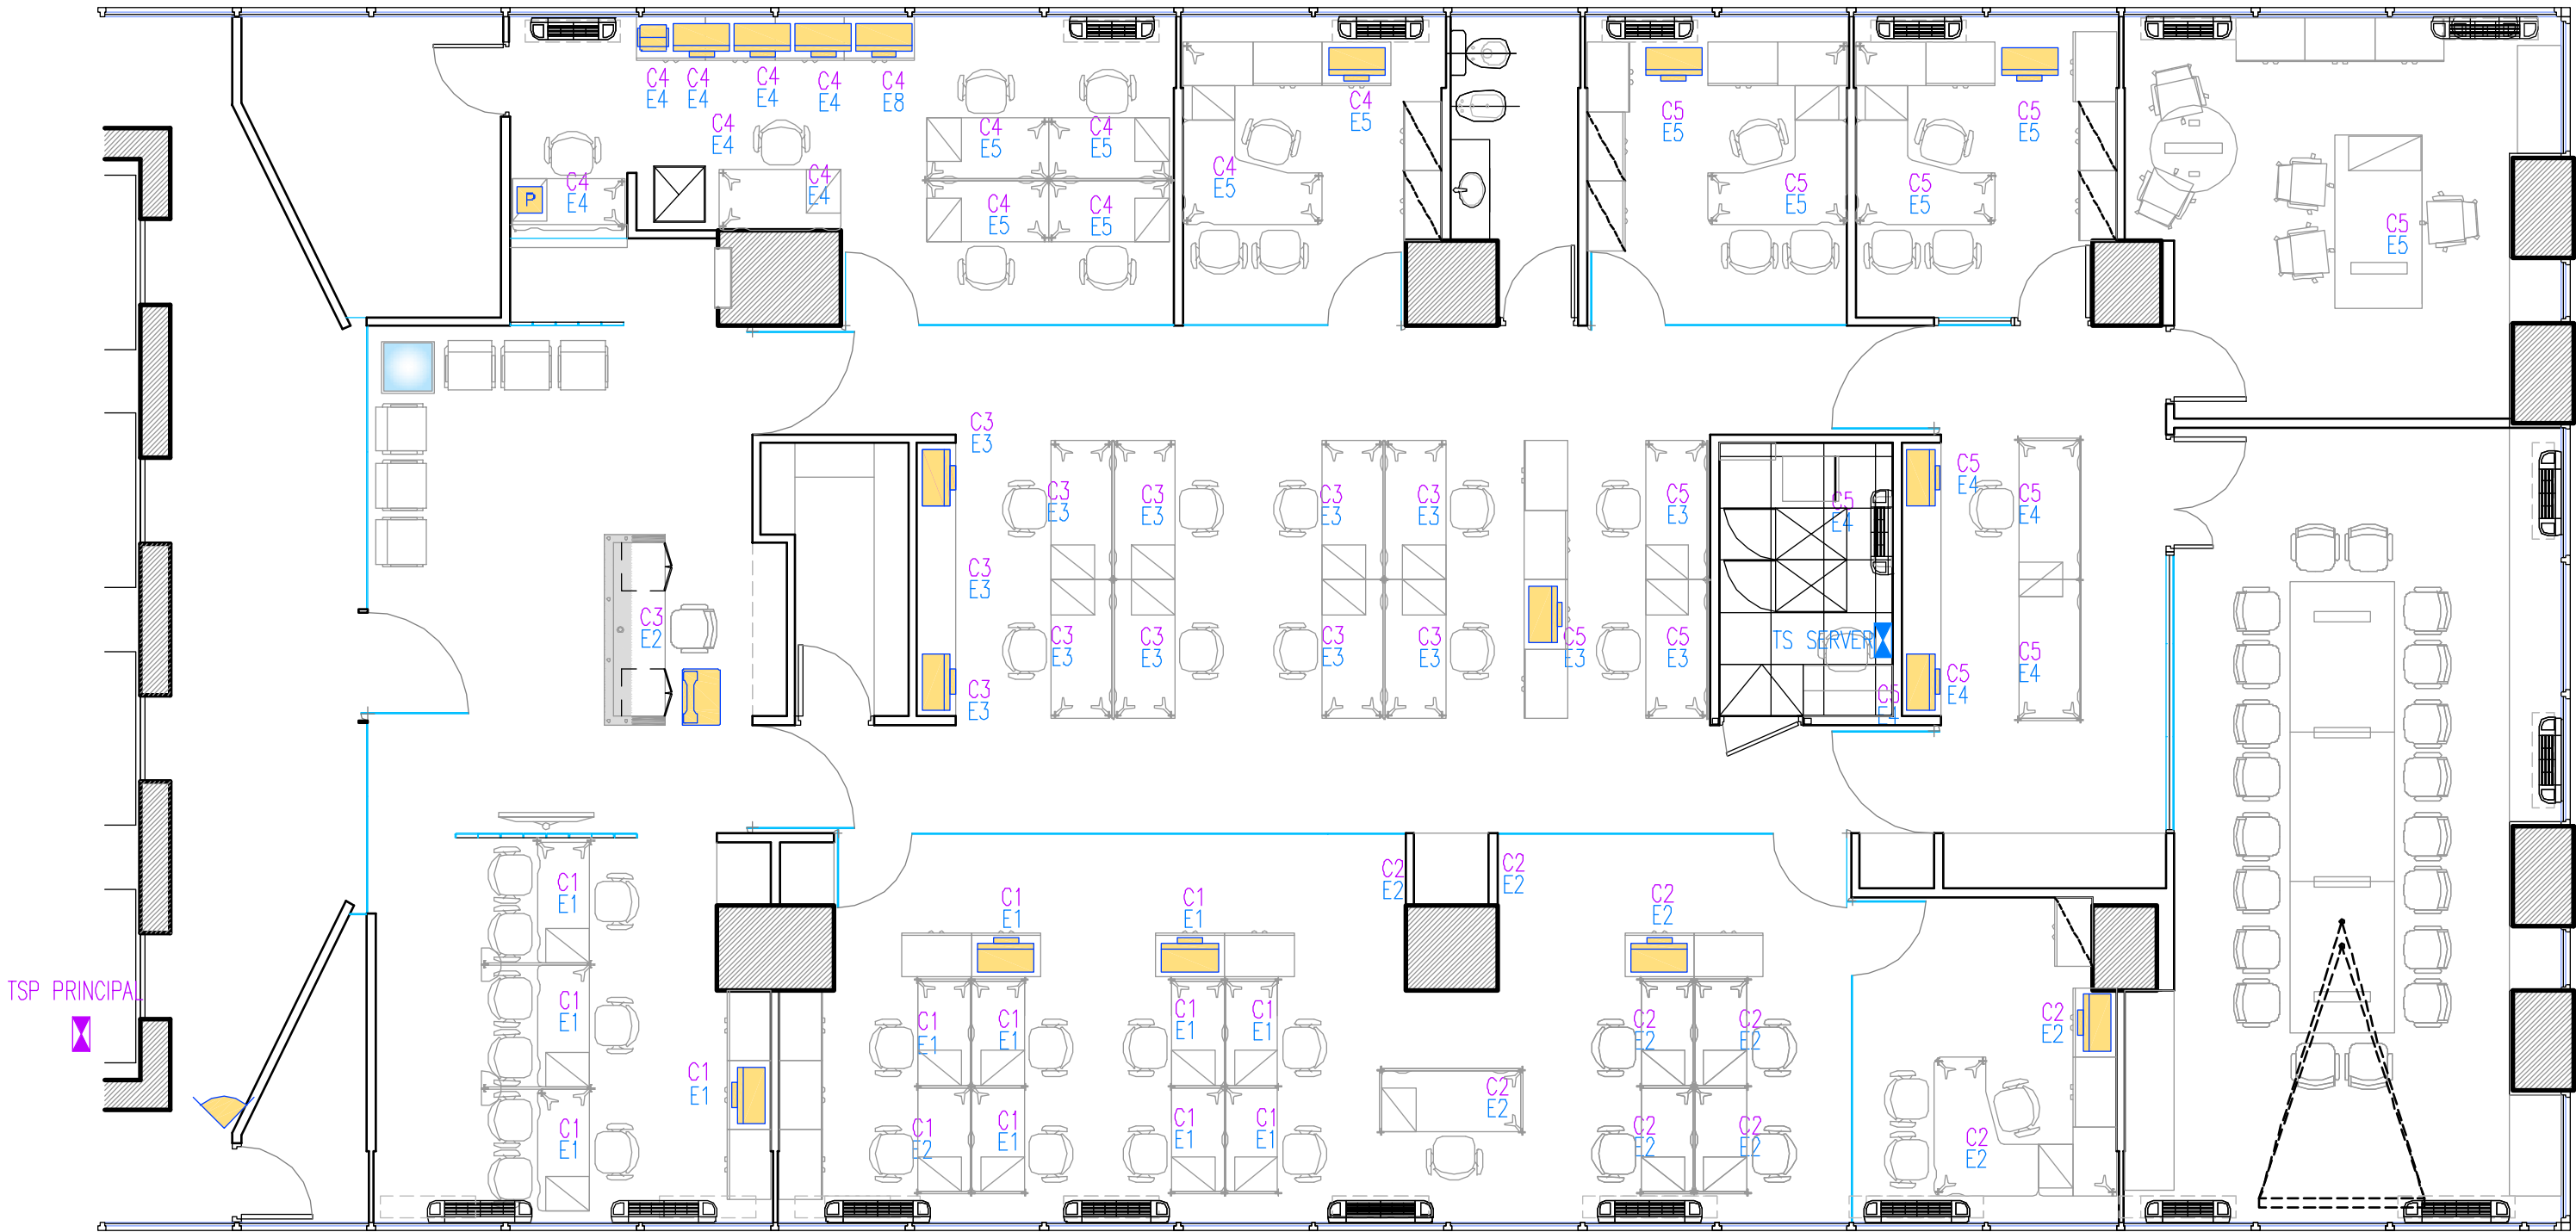

|                               |                                |
|-------------------------------|--------------------------------|
| CONFORME A OBRA               | CO                             |
| INSTALACIONES ELÉCTRICAS      | IE-05                          |
| PLANO:                        | TOMACORR. COMÚN Y ESTABILIZADA |
| ESCALA:                       | 1:75                           |
| FECHA:                        | 04-12-09                       |
| PROYECTISTA:                  | A.M.                           |
| ARCHIVO:                      | CCR_COR_ELE_P10-05_CO          |
| XREF:                         |                                |
| NOTAS:                        |                                |
| DOCUMENTACIÓN CONFORME A OBRA |                                |

El proyecto y el diseño indicados en este plano son propiedad intelectual de Contract Rent S.A. Esta prohibido su utilizacion total o parcial sin la expresa autorizaclon escrita de la empresa.

**contract**

CONTRACT ARGENTINA  
Tucuman 117 7º Piso (C1049AAC)  
Buenos Aires , Argentina  
Tel. / Fax : 54 (11) 4516-0722  
info@contract.com.ar  
www.contract.com.ar