



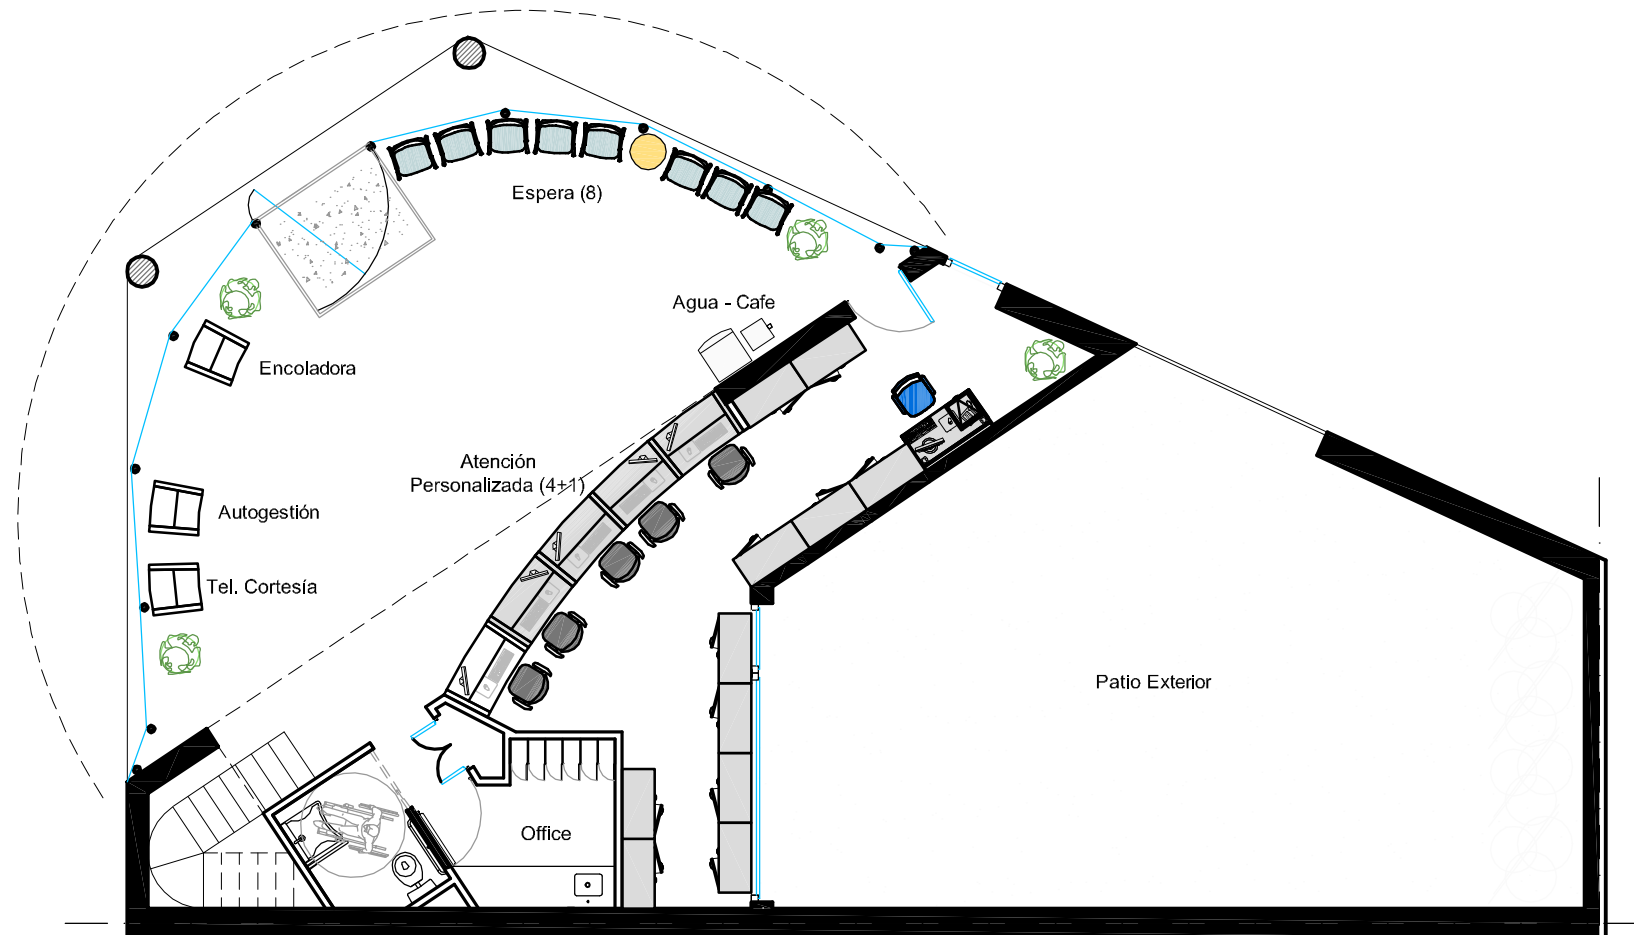

PLANTA BAJA

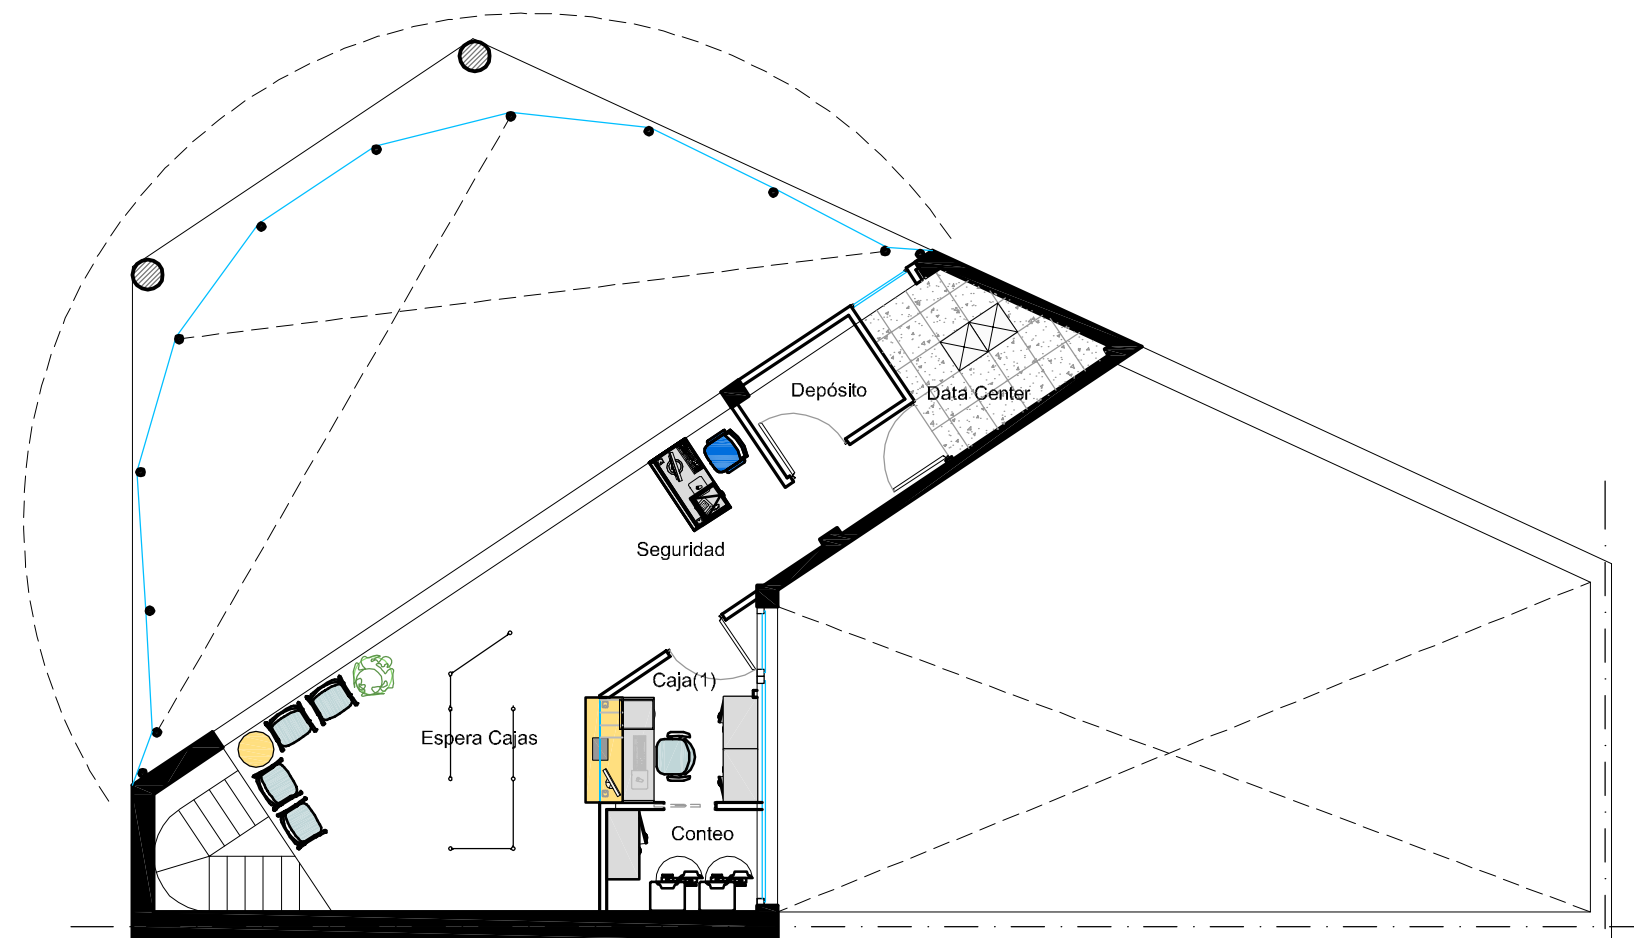

PLANTA ALTA

NEXTEL
Mucho más que un celular

UBICACION: Av. RIVADAVIA 17499 - HAEDO

CONFORME A OBRA	CO
ARQUITECTURA Y EQUIPAMIENTO	AR-01
PLANO: LAYOUT DE EQUIPAMIENTO	
ESCALA: 1:100	
FECHA: DICIEMBRE DE 2009	
PROYECTISTA	
ARCHIVO: NEX_HAE_EQU_P00-01_CO	
XREF:	
NOTAS:	
DOCUMENTACION CONFORME A OBRA	

El proyecto y el diseño indicados en este plano son propiedad intelectual de Contract Rent S.A. Esta prohibido su utilizacion total o parcial sin la expresa autorizacion escrita de la empresa.

contract

CONTRACT ARGENTINA
Tucuman 117 - 7º Piso (C1049AAC)
Buenos Aires - Argentina
Tel. / Fax : 54 (11) 4516-0722
info@contract.com.ar
www.contract.com.ar