




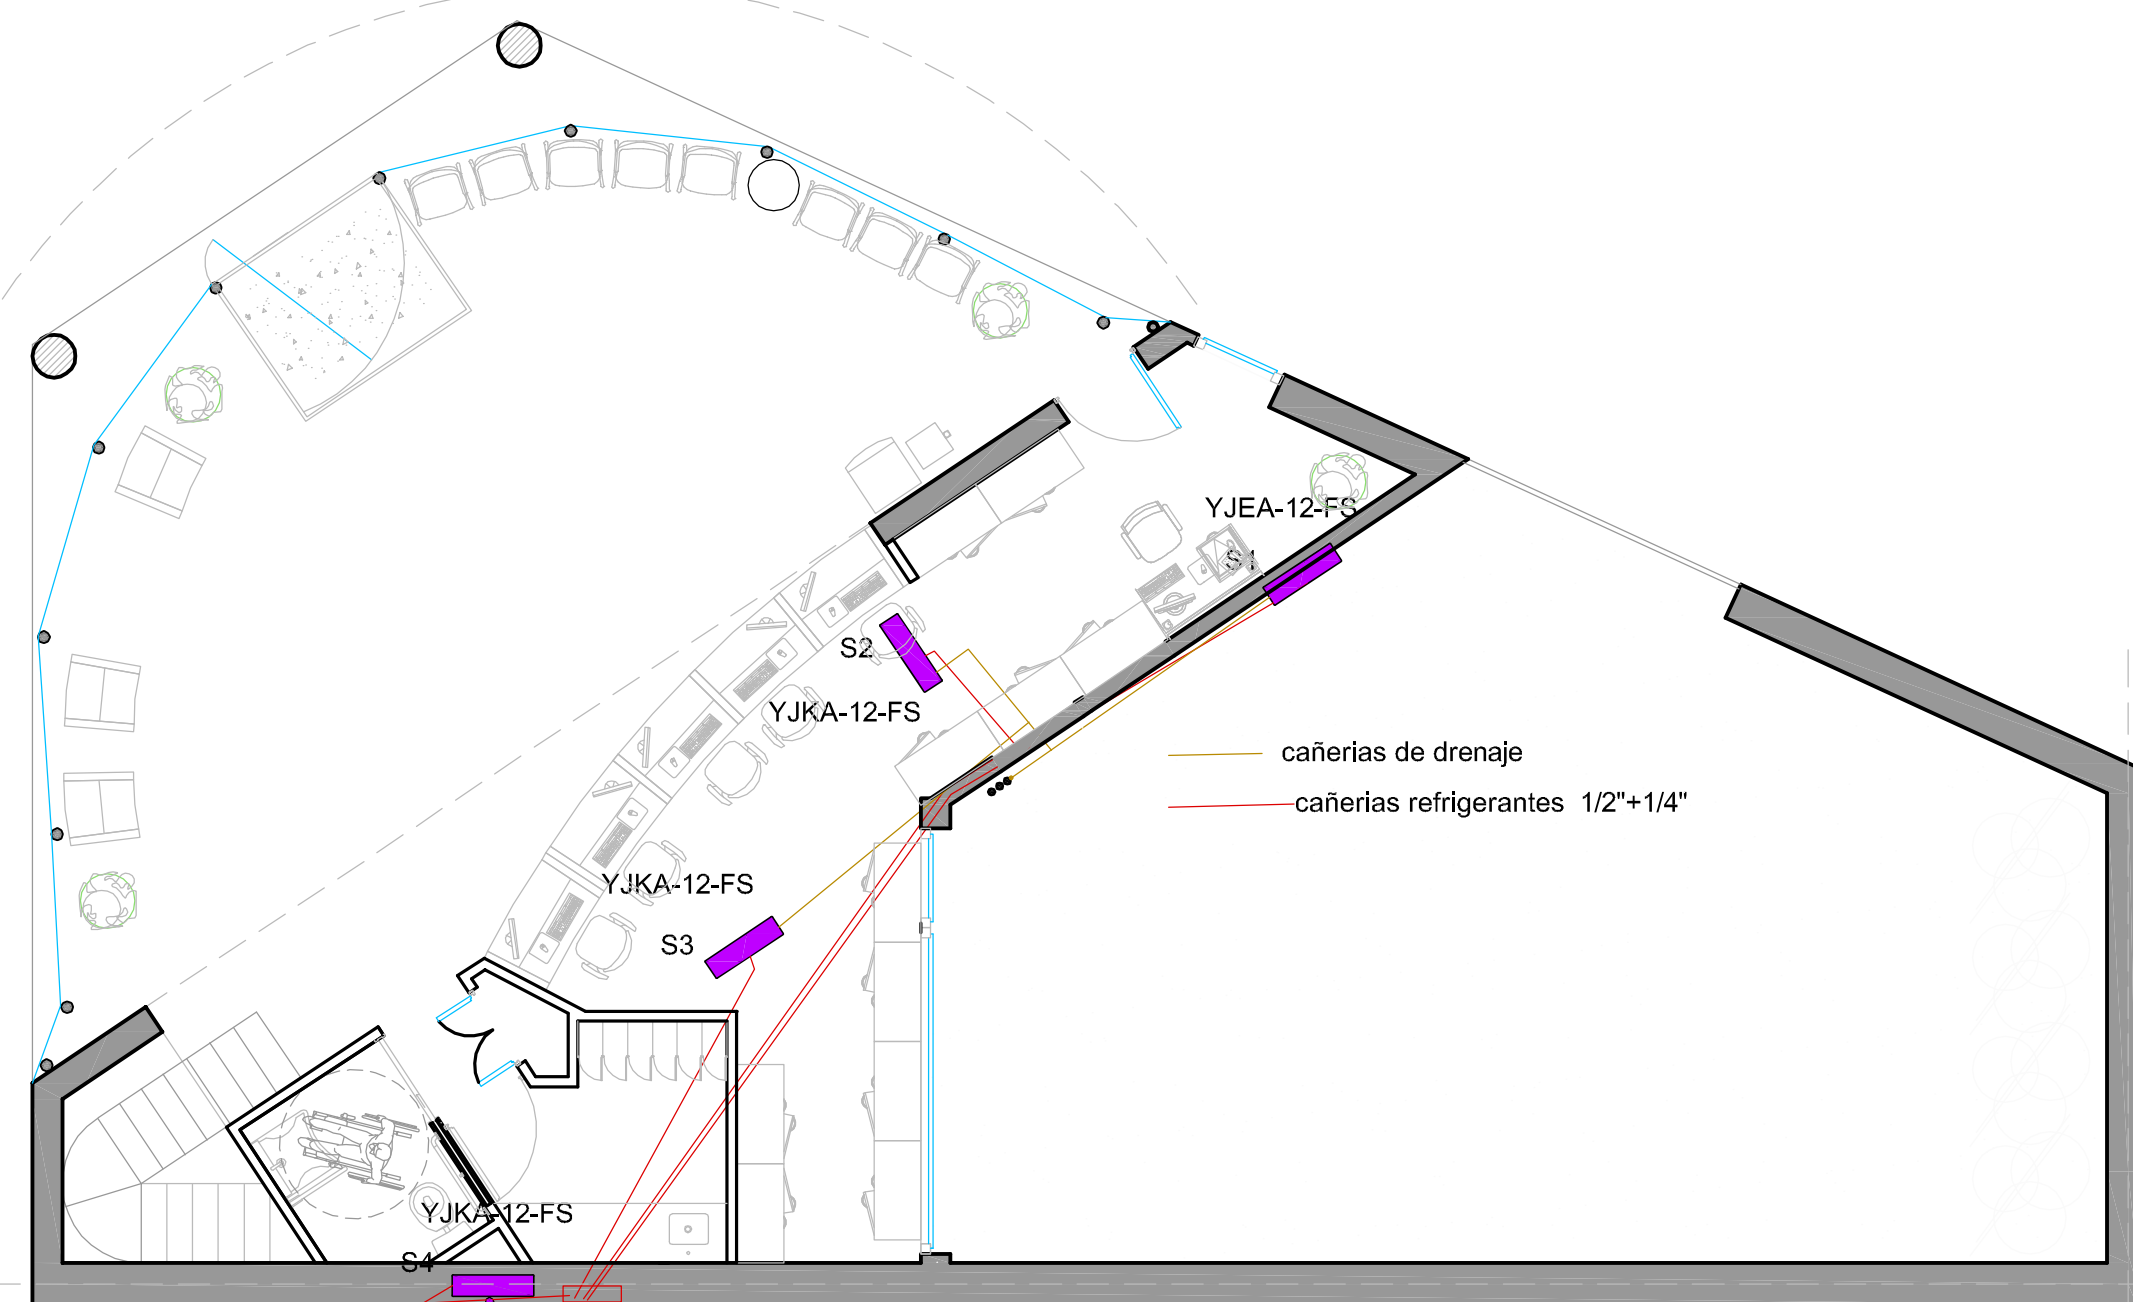

PLANTA BAJA cañerías refrigerantes 1/2"+1/4" suben a terraza

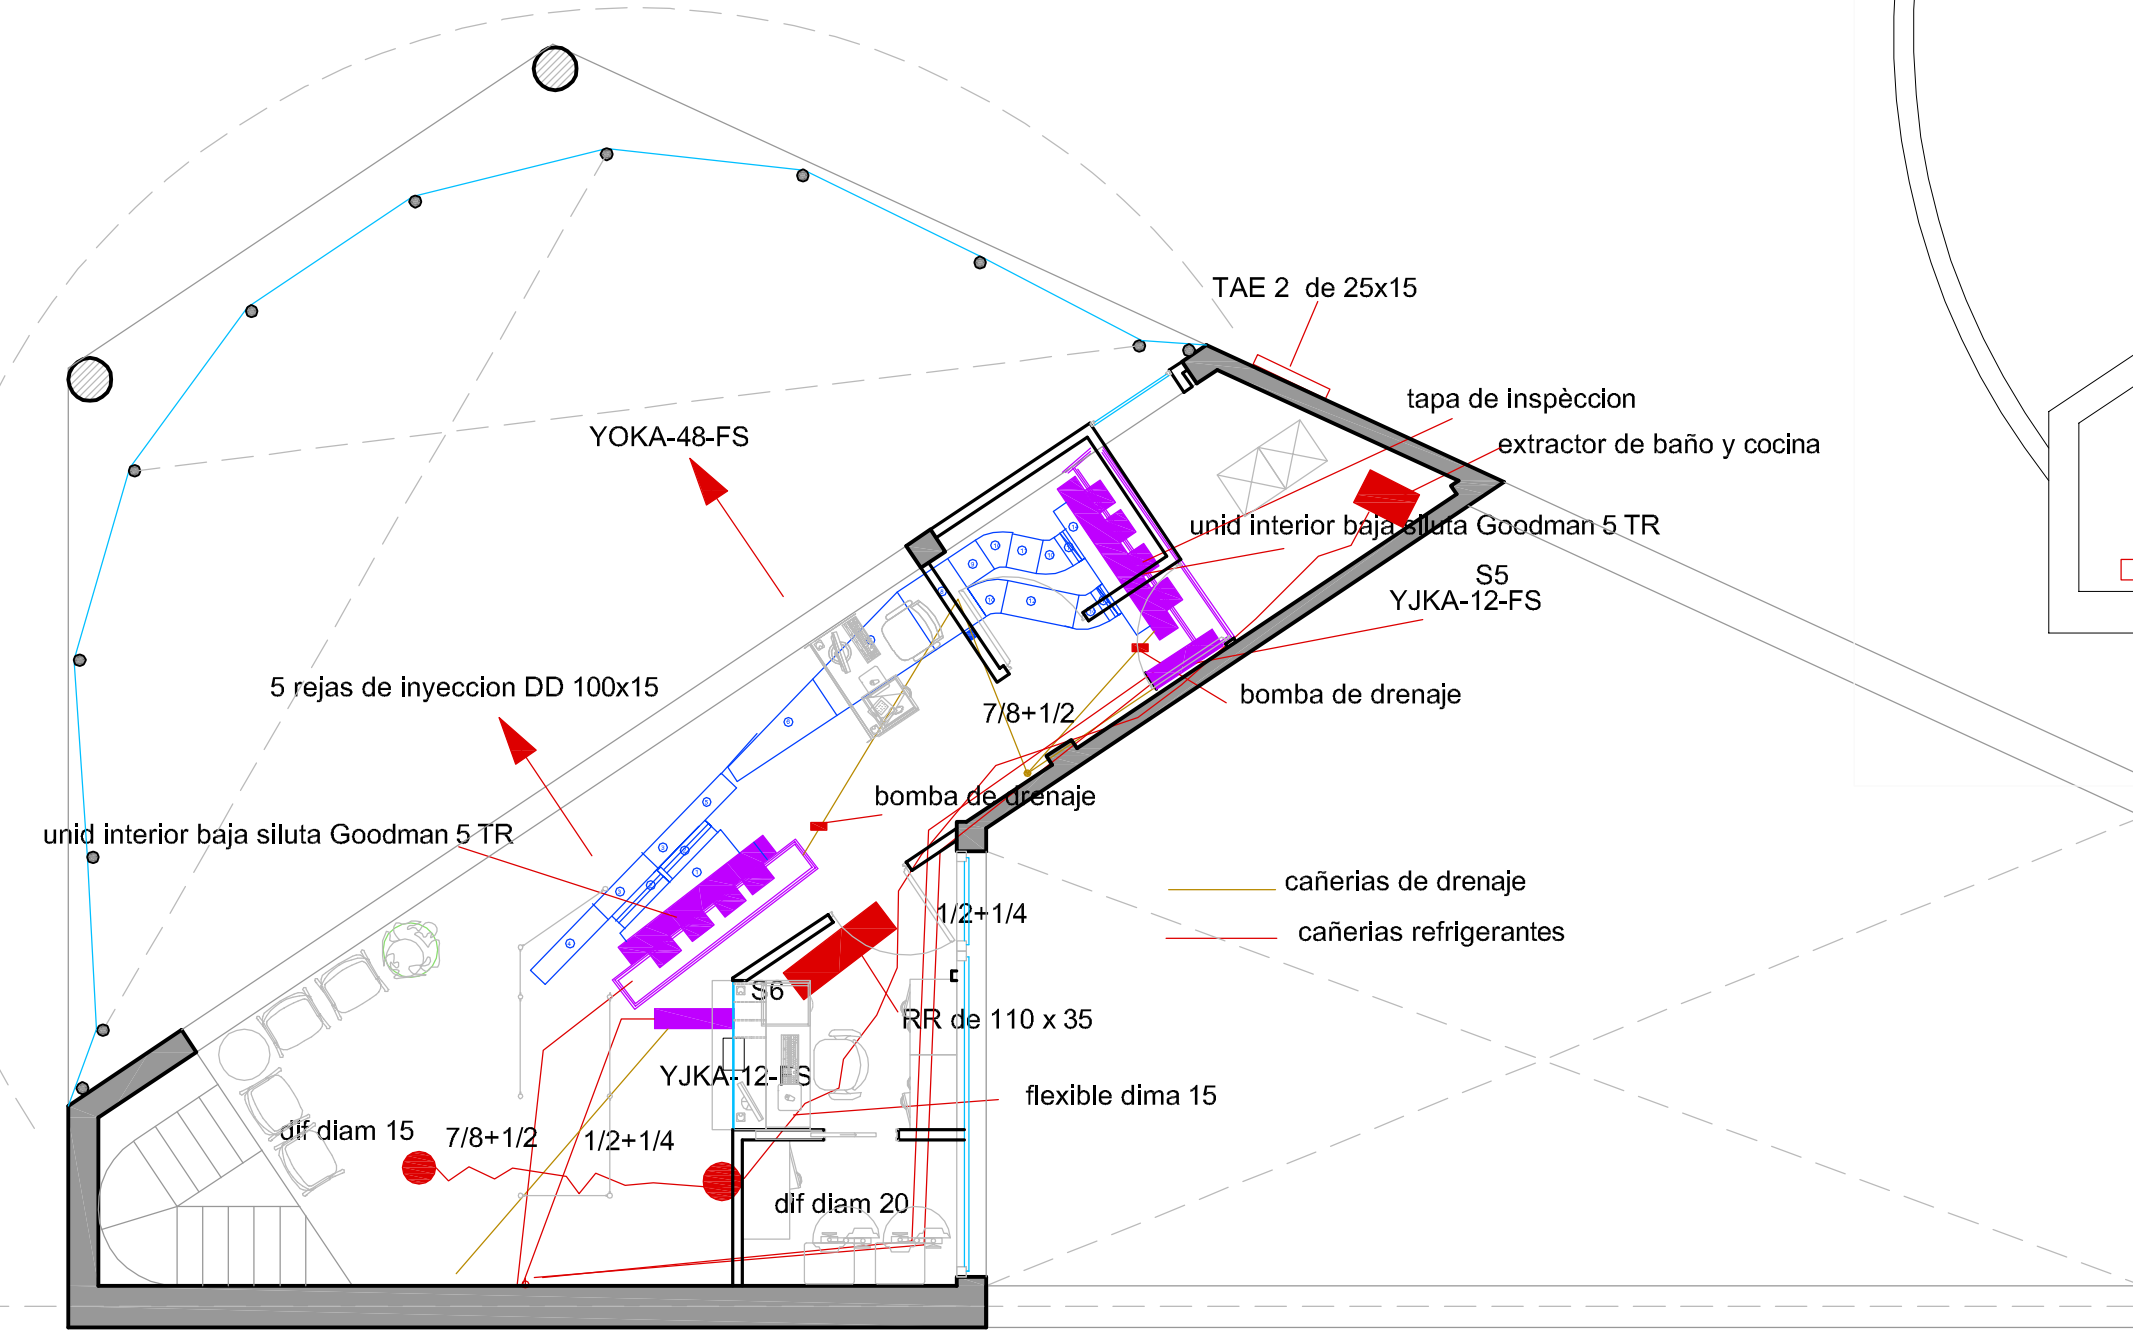

PLANTA ALTA

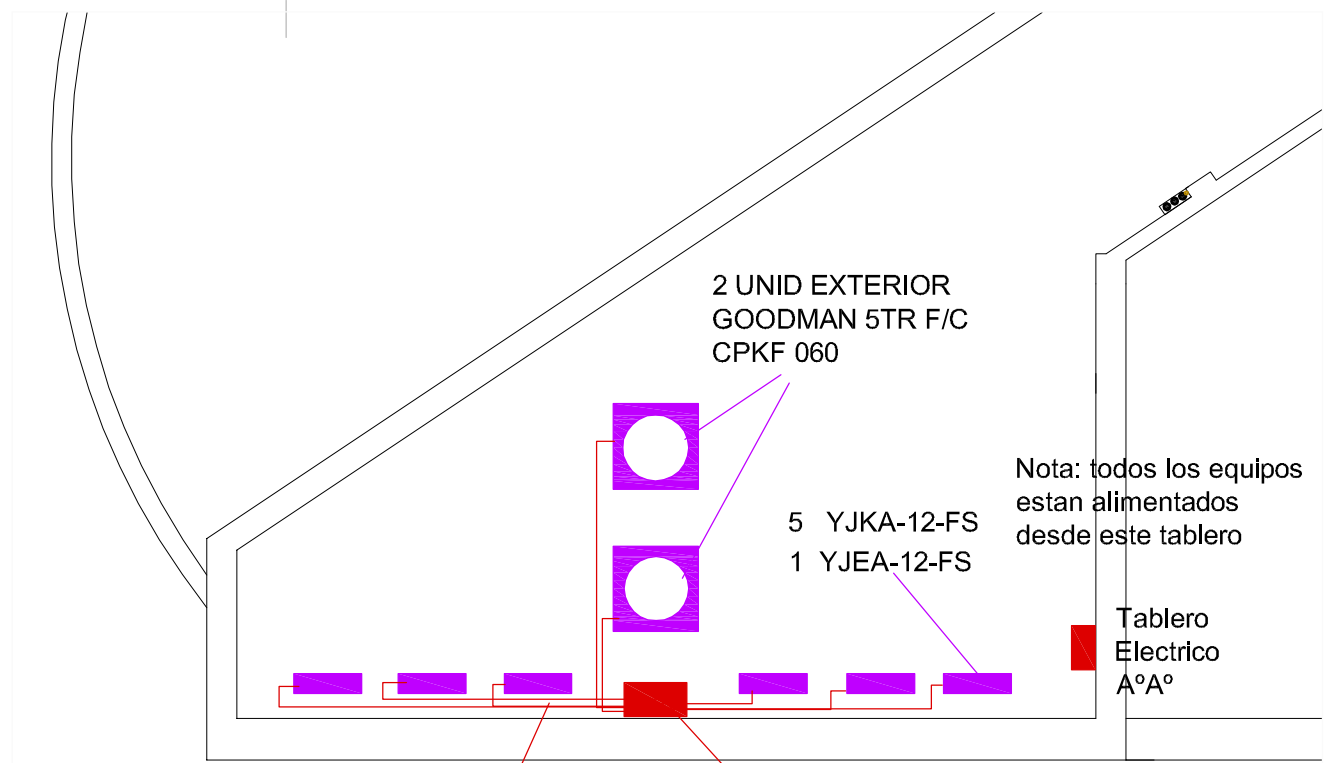

TERRAZA

CONFORME A OBRA	CO
INSTALACION TERMOMECANICA	AA-01
PLANO:	INSTALACION TERMOMECANICA
ESCALA:	1:75
FECHA:	DICIEMBRE DE 2009
PROYECTISTA	
ARCHIVO:	NEX_HAE_TER_P00-01_CO
XREF:	
NOTAS:	DOCUMENTACION CONFORME A OBRA

El proyecto y el diseño indicados en este plano son propiedad intelectual de Contract Rent S.A. Esta prohibido su utilizacion total o parcial sin la expresa autorizacion escrita de la empresa.