


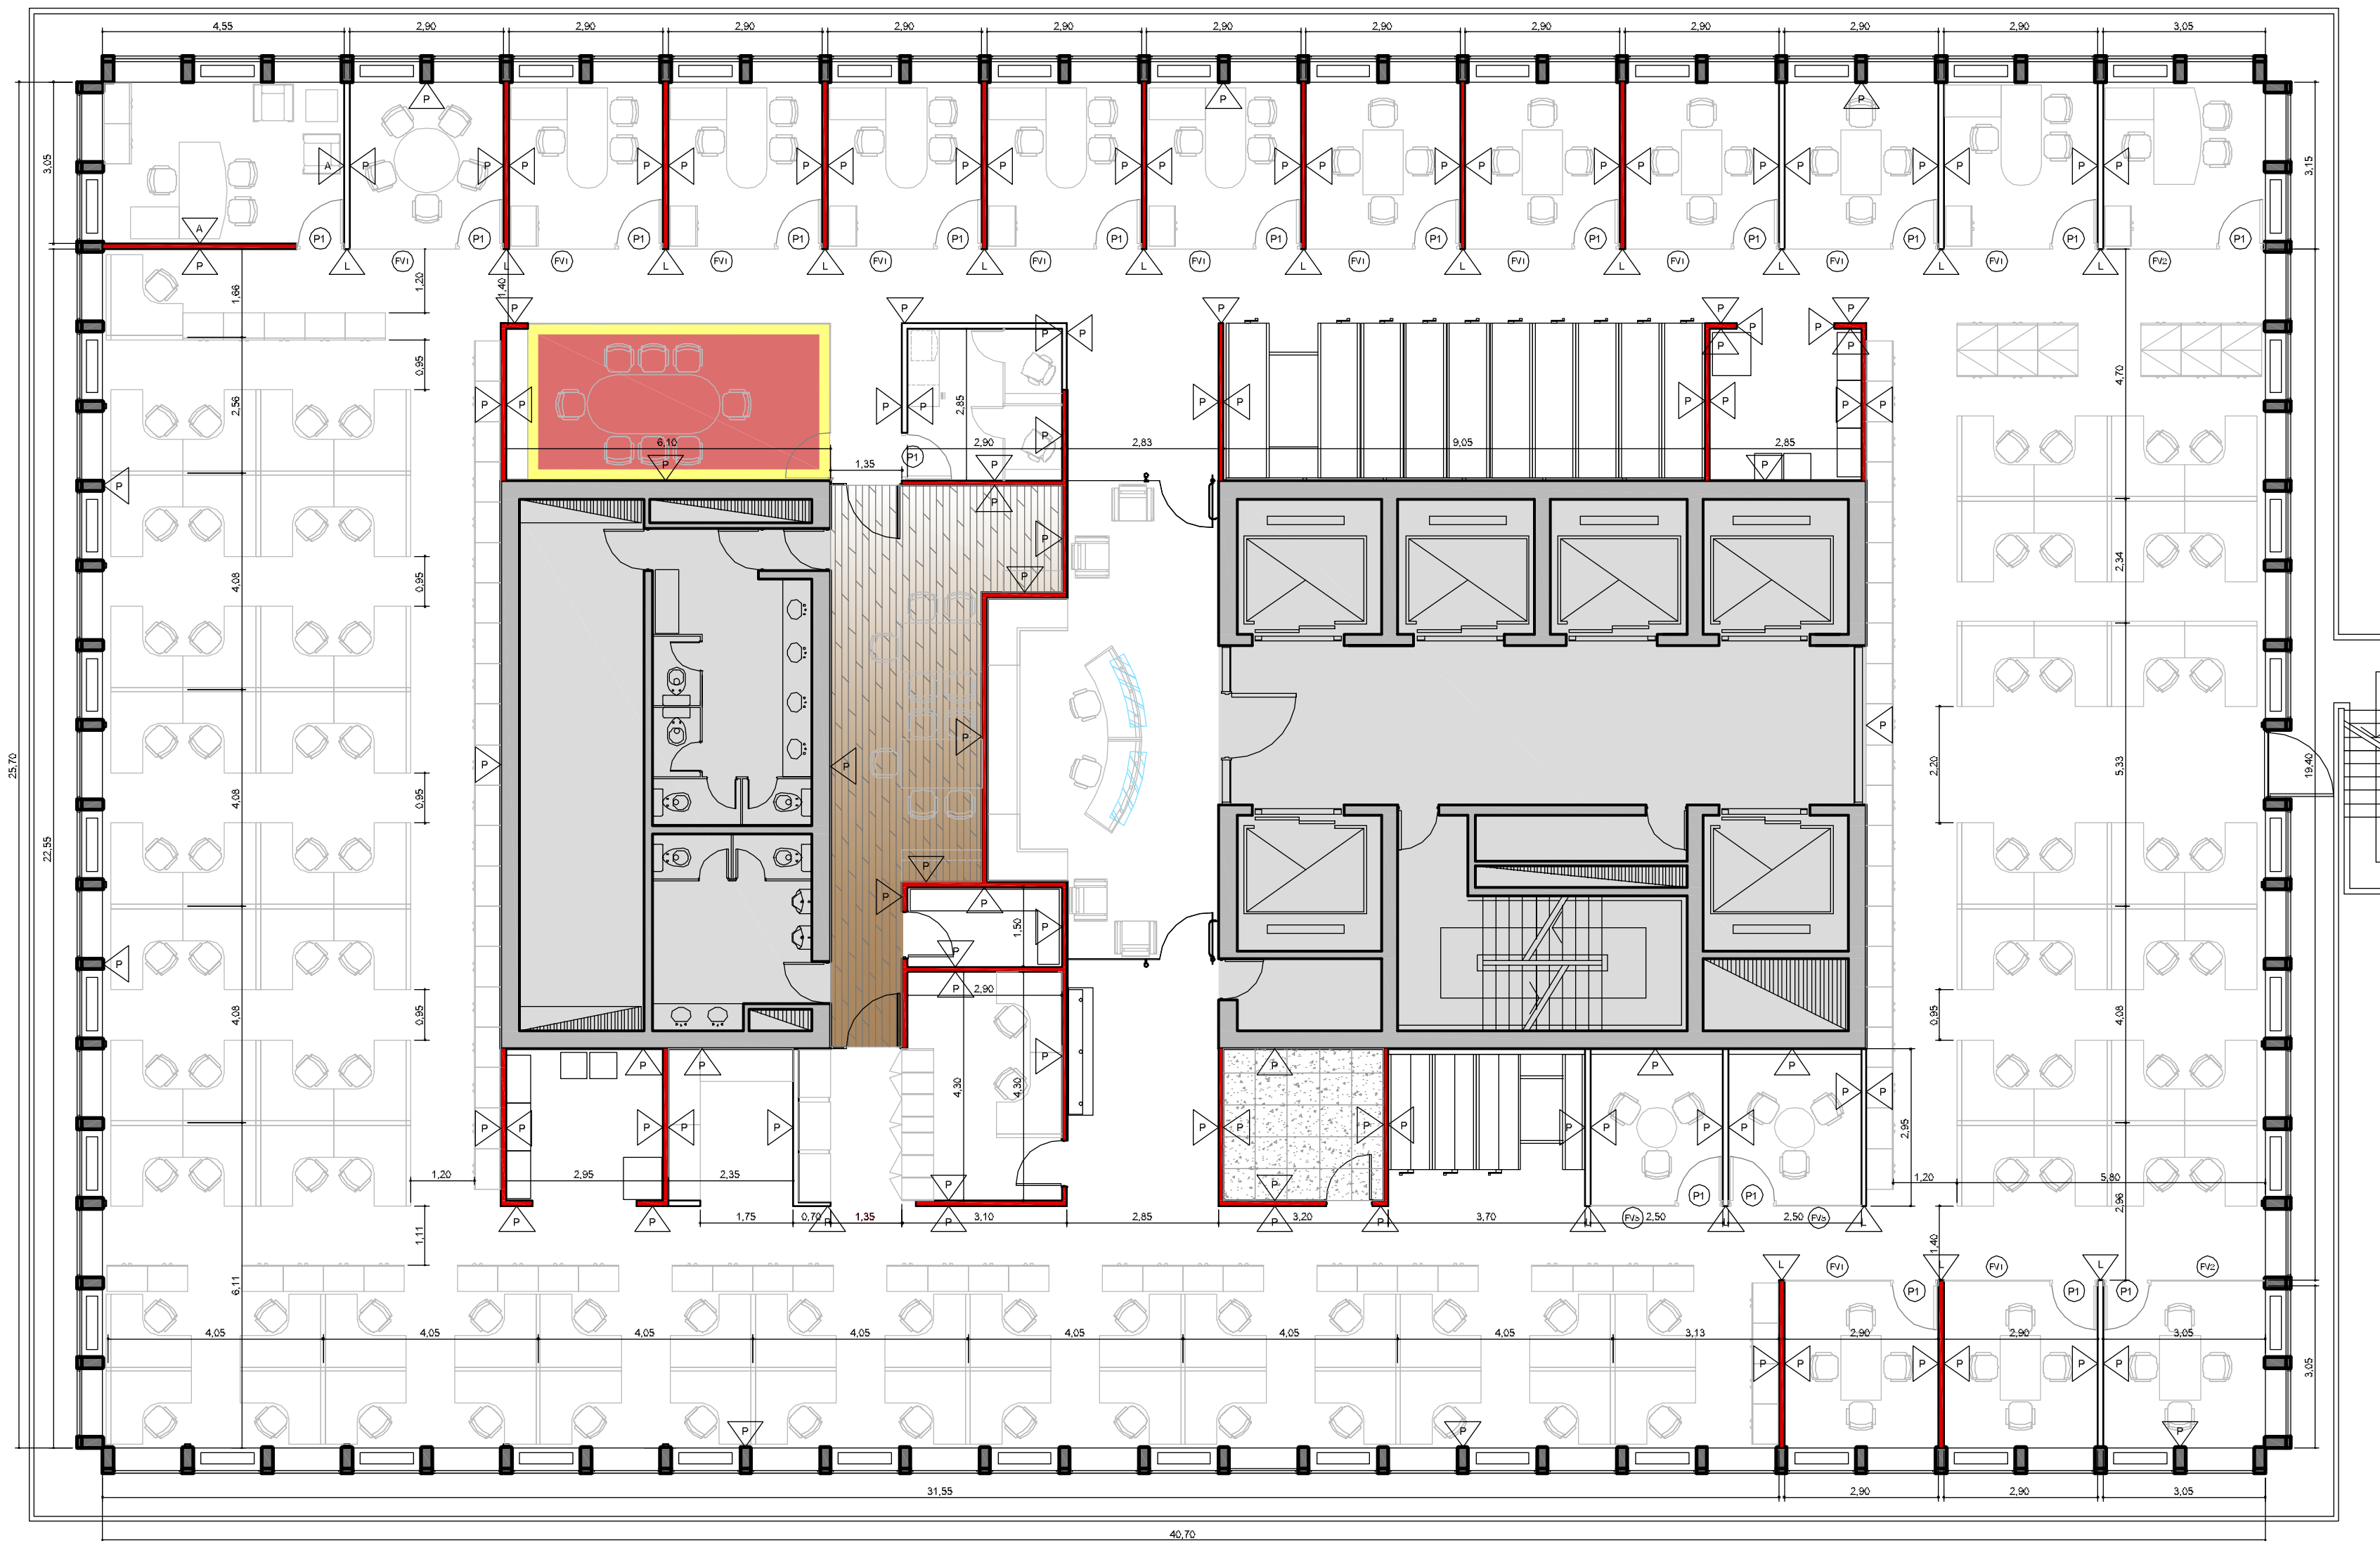

CONFORME A OBRA
ARQUITECTURA Y EQUIPAMIENTO

CO
AR-02

REFERENCIAS

- Piso de alfombra en rollo especificaciones según pliego
- Piso vinílico existente
- Piso de porcelanato existente
- Piso de alfombra especial especific. según pliego
- Piso flotante especificaciones según pliego
- Sector sin intervención

- Tabique de Durlock existente
- Tabique de Durlock nuevo
- Terminación pintura interior especificaciones según pliego
- Aislación acústica a reutilizar
- Revestimiento de madera a reutilizar
- Revestimiento de madera nuevo
- Revestimiento terminación idem puertas ciegas
- Frente vidriado (detalle en plano de carpinterías)
- Puerta interior (detalle en plano de carpinterías)
- Mueble especial (detalle en plano de muebles)



UBICACION: Edif. IEM - piso 9º
PLANO: OBRA CIVIL
ESCALA: 1:100
FECHA: 14 Setiembre 2010
PROYECTISTA: A.M.
ARCHIVO: QUINTILES_OBRAS_CIVIL_CO.DWG
XREF:
NOTAS:
DOCUMENTACION CONFORME A OBRA

El proyecto y el diseño indicados en este plano son propiedad intelectual de Contract Rent S.A. Está prohibida su utilización total o parcial sin la expresa autorización escrita de la empresa.



CONTRACT ARGENTINA
Tucumán 117 7º piso (C1049AAC)
Buenos Aires - Argentina
Tel. / Fax: (54-11) 4516-0722
info@contract.com.ar
www.contract.com.ar