


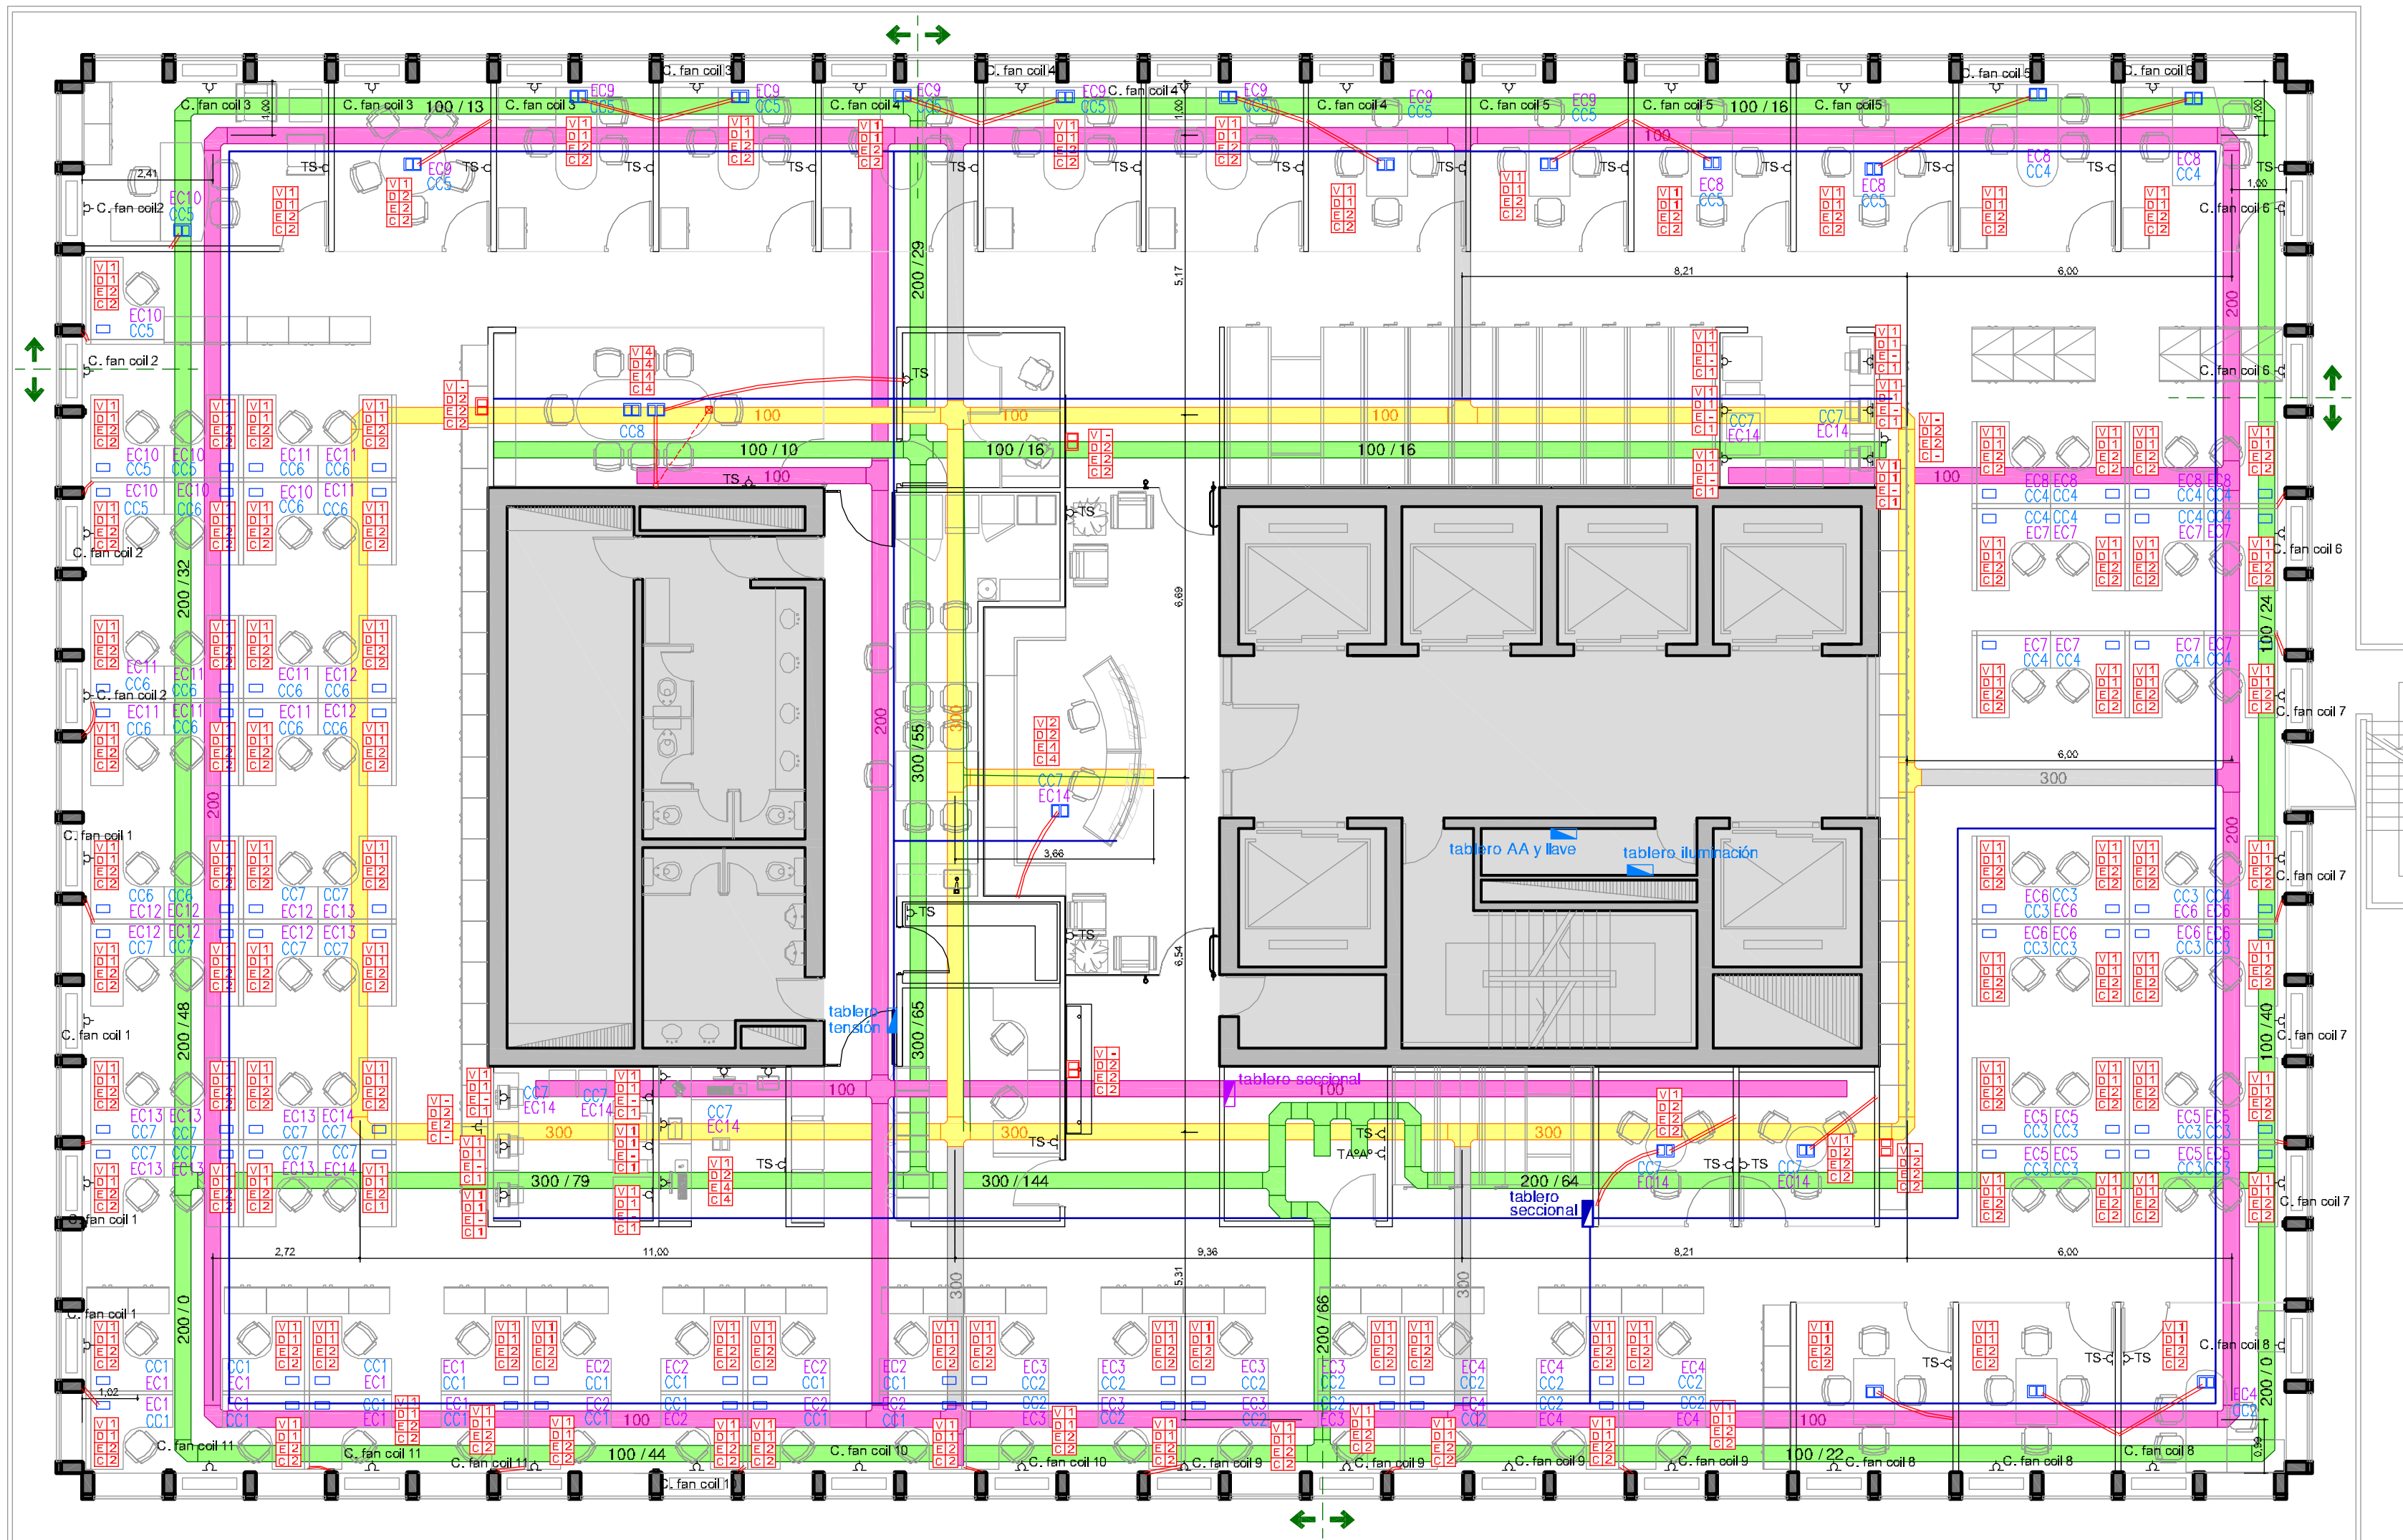

BANDEJAS (CAPACIDADES)

bandejas en mm	capacidad en mm²	cantidad de cables
50 100	5,000	138
50 200	10,000	277
50 300	15,000	416

se consideran cables de sección 35 mm²

PUESTOS

V1 voz
D1 datos
E2 estabilizada
C2 común

CONFORME A OBRA
INSTALACIONES ELECTRICAS

CO
IE-01

- REFERENCIAS
- Tablero de tensión común
 - Tablero de tensión estabilizada
 - Cn Circuito de tensión común
 - En Circuito de tensión estabilizada
 - Tomas de uso general
 - Caja existente
 - Caja de conexión
 - Caja de conexión - ubicación anterior
 - Faceplate sobre unicanal en puestos de trabajo
 - Cañería rígida 1" bajo piso
 - Cañería de conexión por cielorraso
 - Bandeja iluminación sobre cielorraso
 - Bandeja de tensión para puestos de trabajo
 - Bandeja datos sobre cielorraso
 - Bandeja sin uso
- 200 / 24 Ancho de bandeja (mm) / cantidad de cables
- Divisoria en el recorrido de cables
- Cañería electricidad



UBICACION: Edif. IEM - piso 9º
PLANO: INSTALACIONES ELECTRICAS
ESCALA: 1:100
FECHA: 14 Septiembre 2010
PROYECTISTA: A.M.
ARCHIVO: QUINTILES EIE P09-01 CO.DWG
XREF:
NOTAS:
DOCUMENTACION CONFORME A OBRA

El proyecto y el diseño indicados en este plano son propiedad intelectual de Contract Rent S.A. Está prohibida su utilización total o parcial sin la expresa autorización escrita de la empresa.

contract

CONTRACT ARGENTINA
Tucumán 117 7º piso (C1049AAC)
Buenos Aires - Argentina
Tel. / Fax: (54-11) 4516-0722
info@contract.com.ar
www.contract.com.ar