


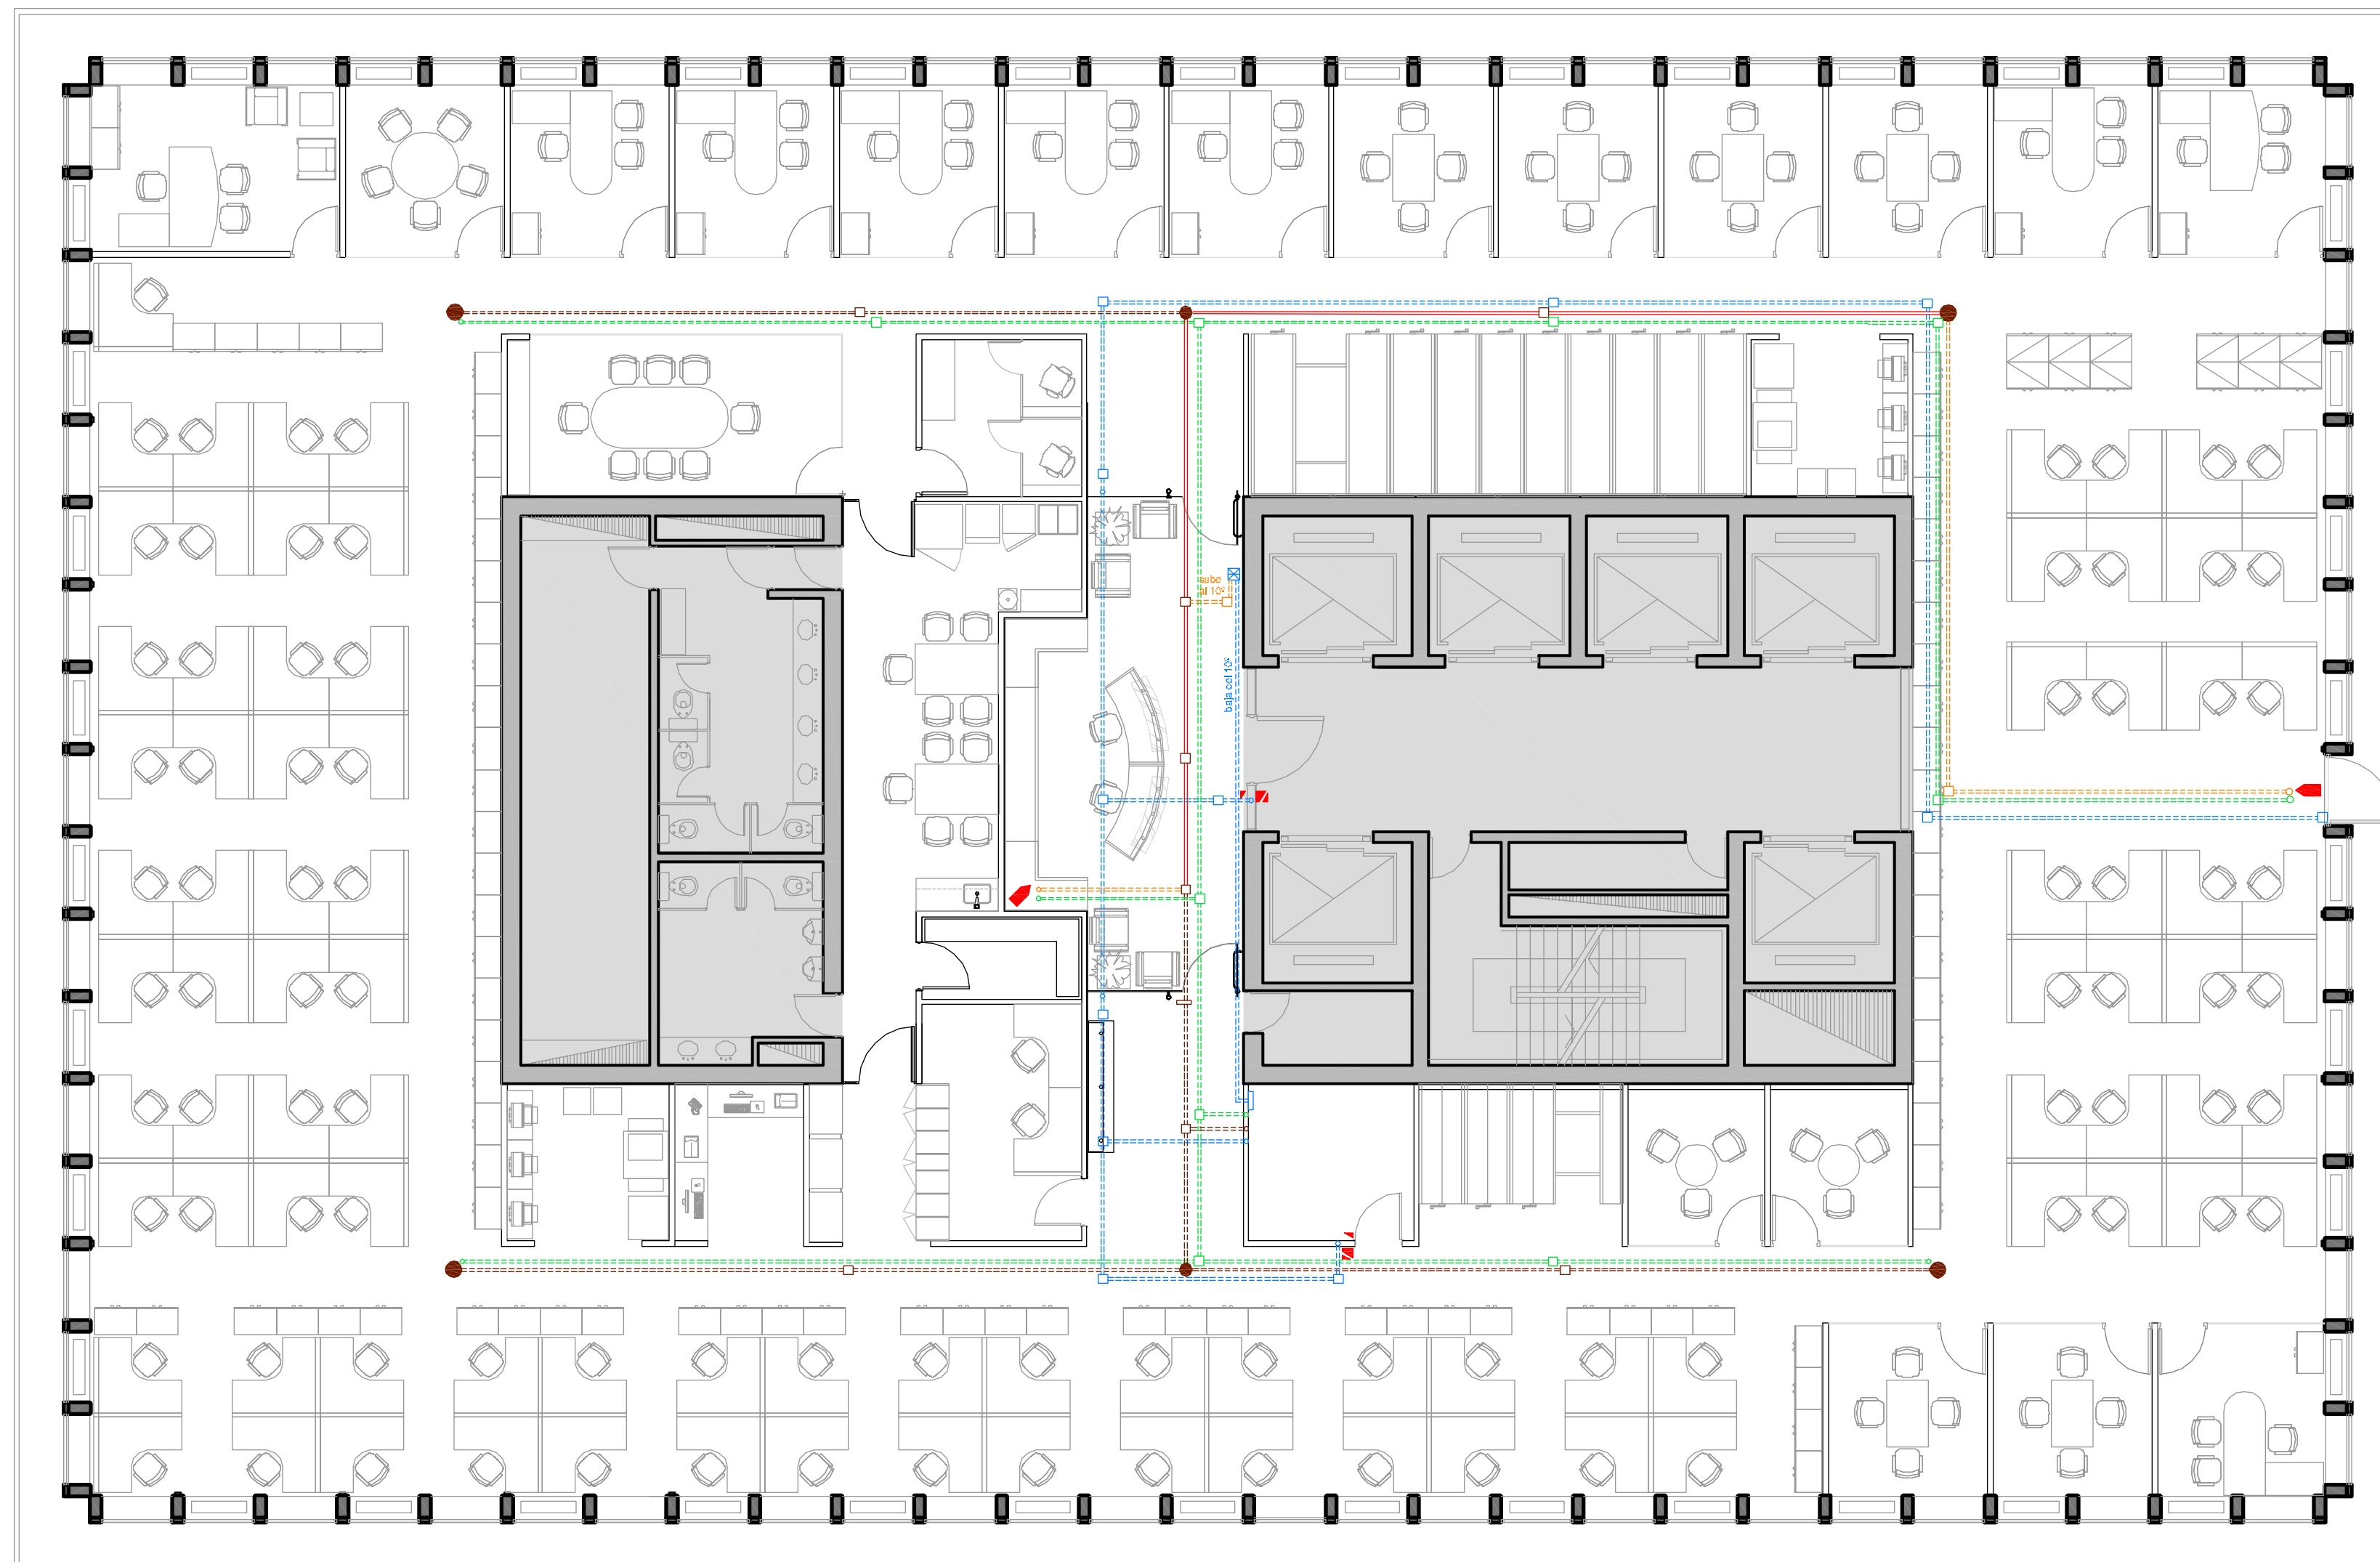

CONFORME A OBRA
INSTALACIONES ELECTRICAS

CO

IE-02

REFERENCIAS

- Cañería electricidad
- Cañería para Wi-Fi 2" sobre cielorraso
- Cañería compartida para Wi-Fi 2" y CCTV sobre cielorraso
- Cañería CCTV sobre cielorraso 2"
- Cañería para Control de Acceso y retén magnético sobre cielorraso 2"
- Cañería para energía CCTV y Wi-Fi 220v de 1"
- Cañería rígida 1" bajo piso
- Caja de pase para Wi-Fi sobre cielorraso
- Punto Wi-Fi sobre cielorraso
- Cámara CCTV
- Lectora
- Pulsador
- Electroiman
- Pase bajo piso tecnico proveniente de piso 10º
- Sensor de apertura



UBICACION:	Edif. IBM - piso 9º
PLANO:	BAJA TENSION
ESCALA:	1:100
FECHA:	14 Septiembre 2010
PROYECTISTA:	A.M.
ARCHIVO:	QNT-IBM-ELE-P09-01-CO.DWG
XREF:	
NOTAS:	DOCUMENTACION CONFORME A OBRA

El proyecto y el diseño indicados en este plano son propiedad intelectual de Contract Rent S.A. Está prohibida su utilización total o parcial sin la expresa autorización escrita de la empresa.

contract

CONTRACT ARGENTINA
Tucumán 117 7º piso (C1049AAC)
Buenos Aires . Argentina
Tel. / Fax: (54-11) 4516-0722
info@contract.com.ar
www.contract.com.ar