




PLANTA BAJA

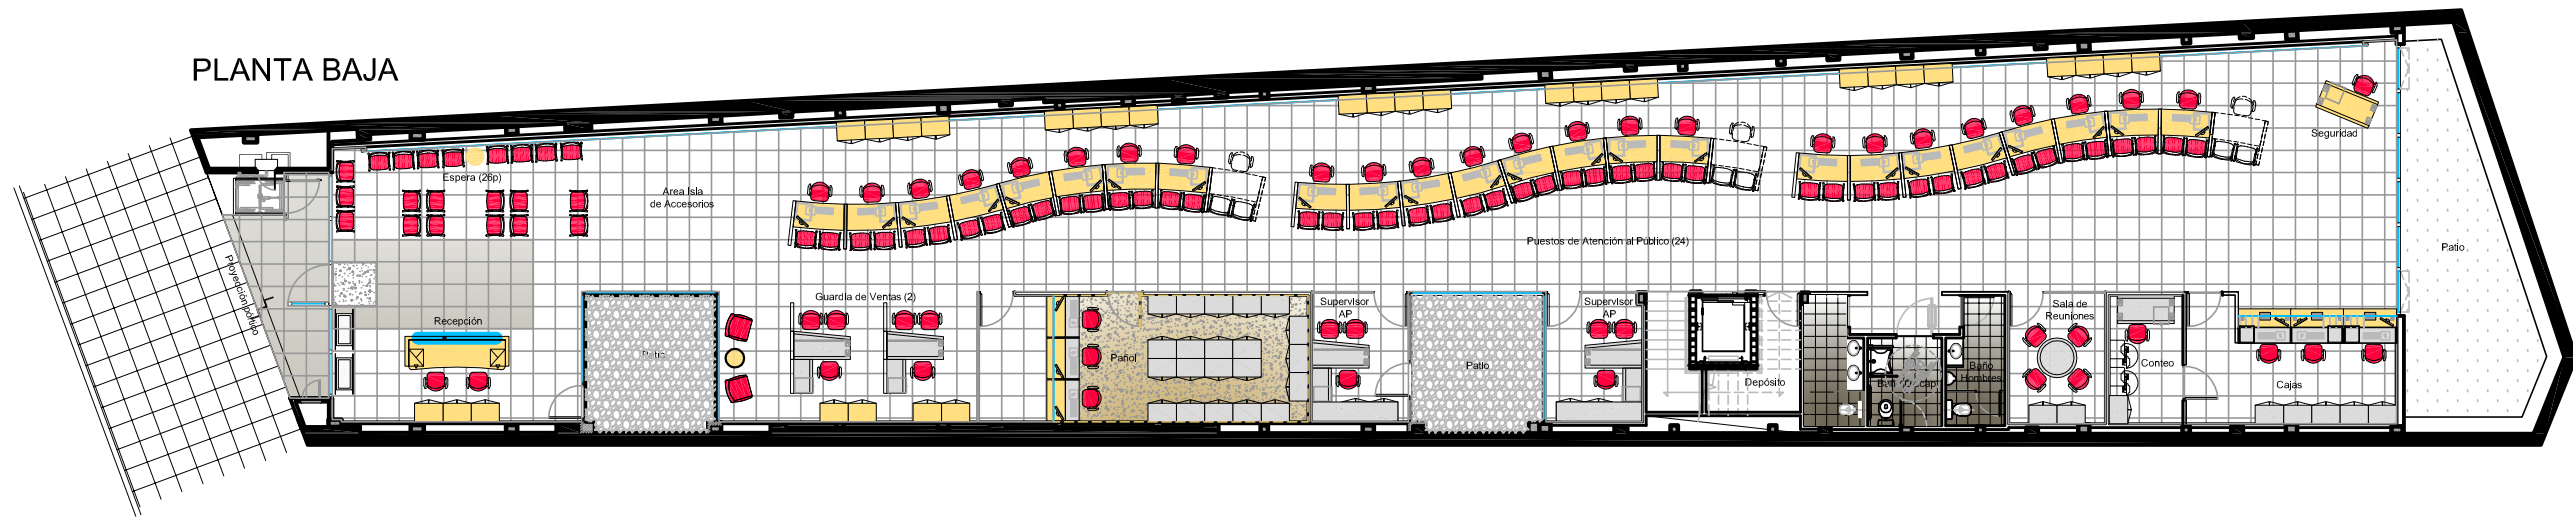

PLANTA ALTA

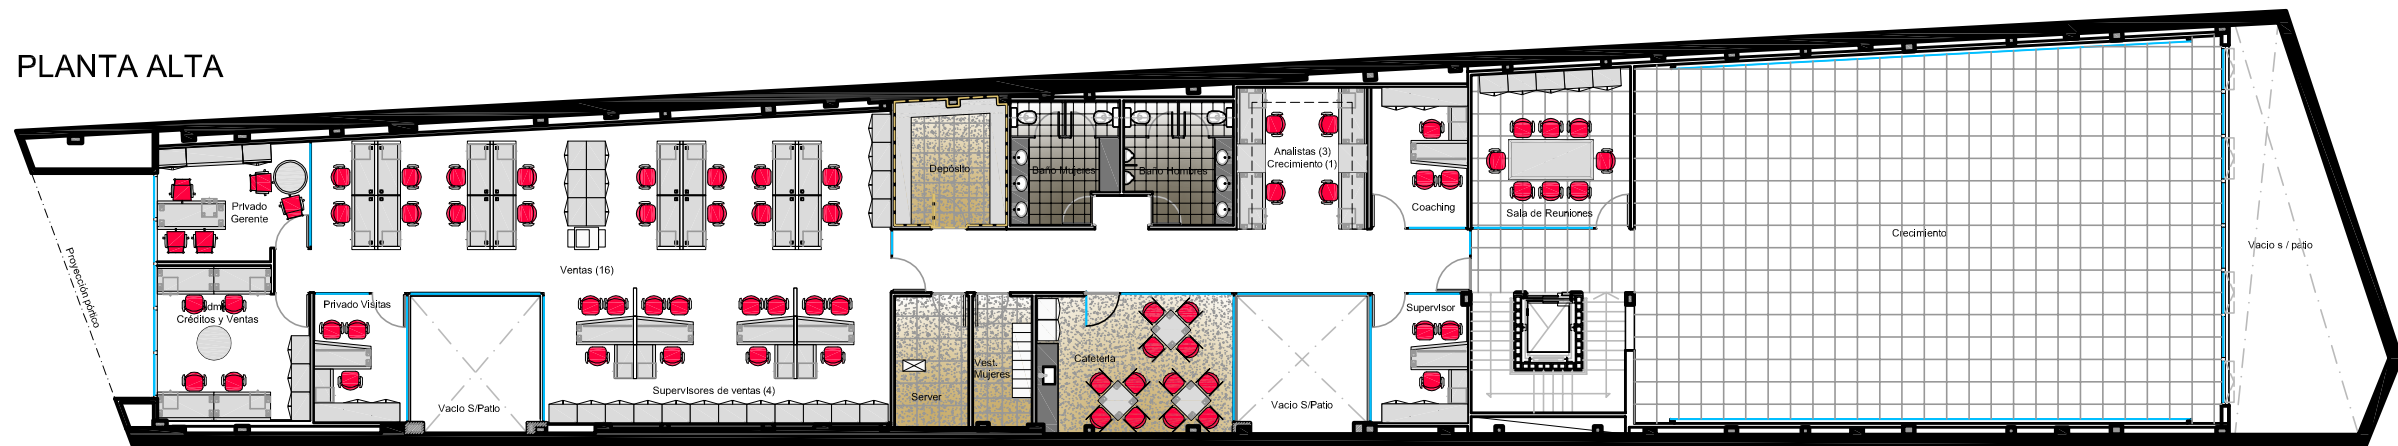

PLANTA AZOTEA

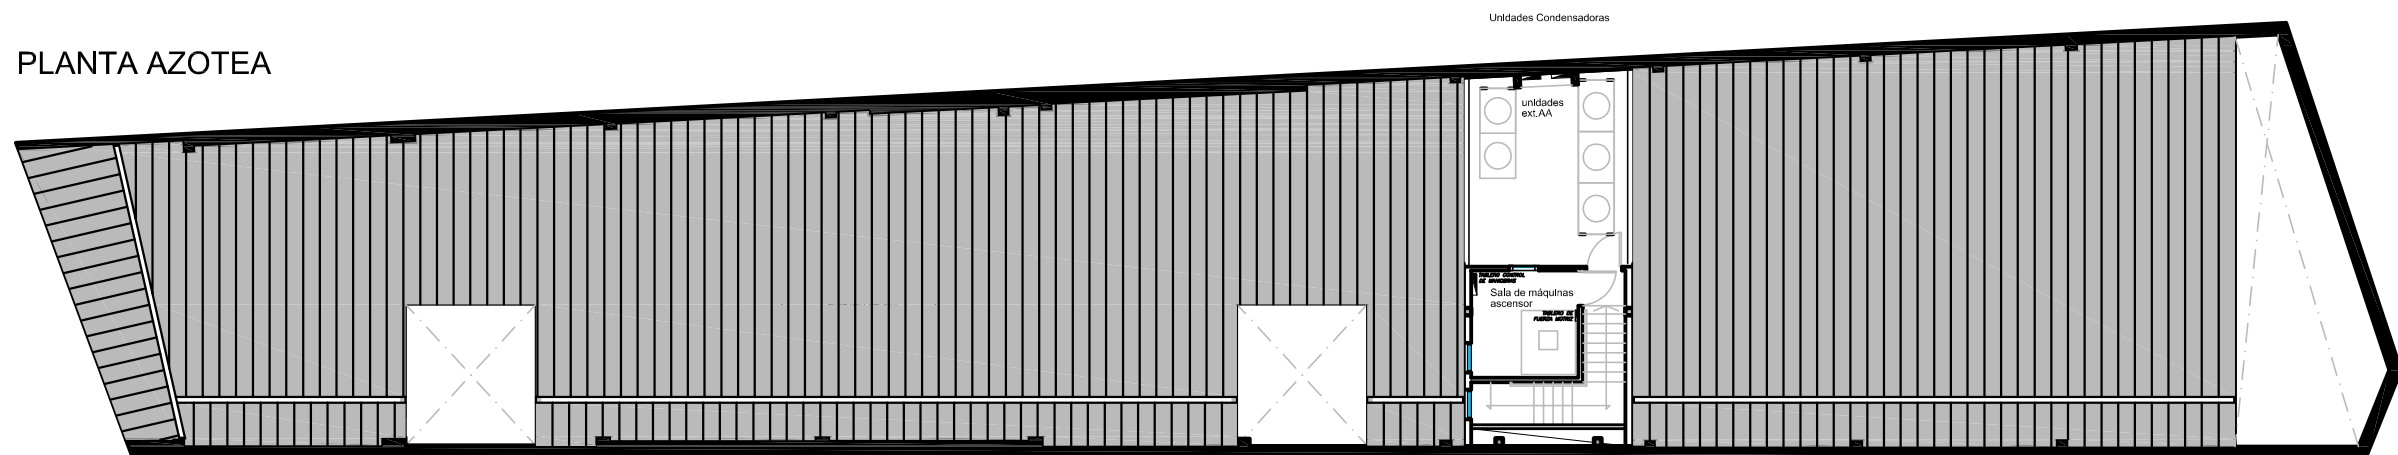

NEXTEL
Mucho más que un celular

UBICACION: Av. CABILDO 451 - BELGRANO

CONFORME A OBRA	CO
ARQUITECTURA Y EQUIPAMIENTO	AR-01
PLANO: LAYOUT DE EQUIPAMIENTO	
ESCALA: 1:100	
FECHA: SEPTIEMBRE DE 2008	
PROYECTISTA: A.M.	
ARCHIVO: NEX_BEL_EQU_F00-01_CO	
XREF:	
NOTAS:	
DOCUMENTACION CONFORME A OBRA	

El proyecto y el diseño indicados en este plano son propiedad intelectual de Contract Rent S.A. Esta prohibido su utilizacion total o parcial sin la expresa autorizacion escrita de la empresa.

contract
CONTRACT ARGENTINA
Tucumán 117 - 7º Piso - (C1049AAC)
Buenos Aires - Argentina
Tel. / Fax : 54 (11) 4516-0722
info@contract.com.ar
www.contract.com.ar