


nextel

UBICACION: COLON 232

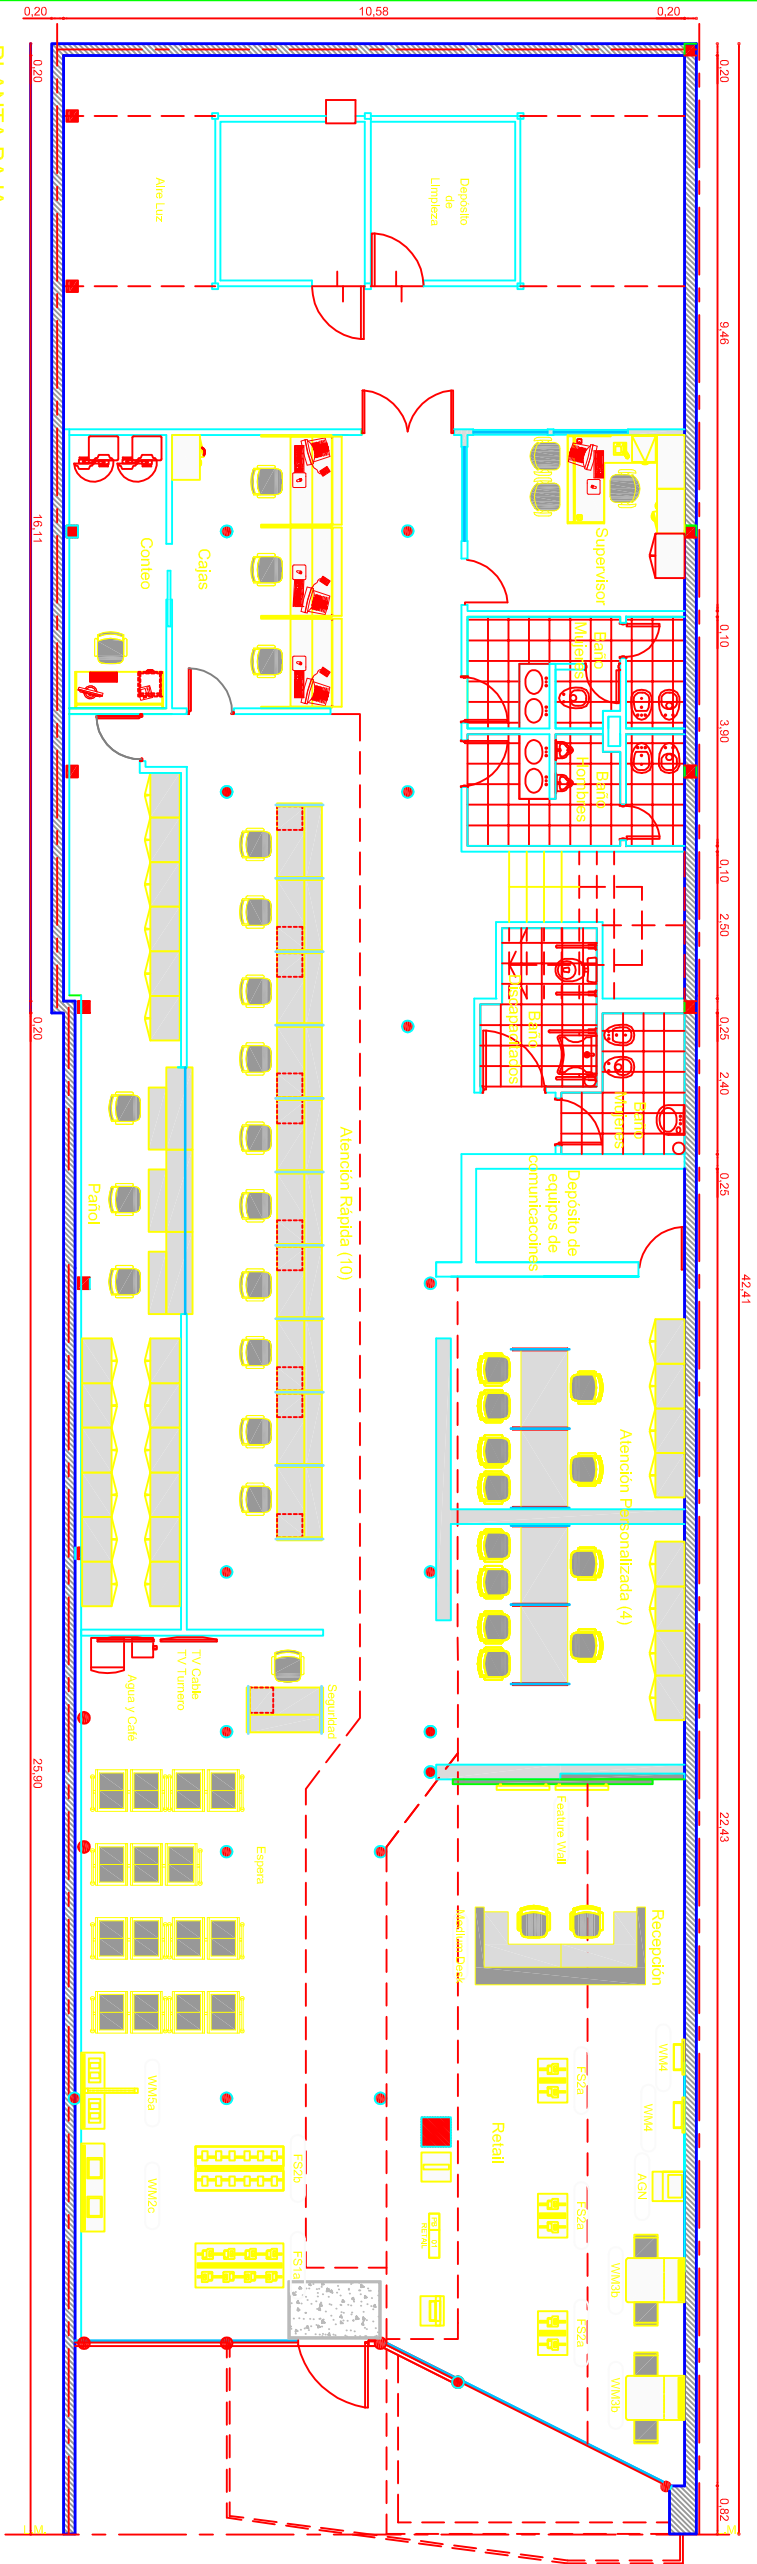

PLANTA BAJA

CONFORME A OBRA

ARQUITECTURA Y EQUIPAMIENTO

CO

PLANO: EQUIPAMIENTO

AR-01

ESCALA: 1:75

FECHA: ENERO 2012

PROYECTISTA: AP

ARGENTINO: CO.MZA.EQU.P01

XREF:

NOTAS:

El proyecto y el diseño indicados en este plano son propiedad intelectual de Contract Rent S.A. Esta prohibido su utilizacion total o parcial sin la expresa autorizacion escrita de la empresa.

Contract

CONTRACT ARGENTINA
Buenos Aires, 1177 7º Piso, C1006AAC
Buenos Aires, Argentina
Tel. / Fax : 54 (11) 4516-0722
info@contract.com.ar
www.contract.com.ar

ERROR: syntaxerror
OFFENDING COMMAND: --nostringval--

STACK:

/Title
()
/Subject
(D:20120315174051-03'00')
/ModDate
()
/Keywords
(PDFCreator Version 0.9.5)
/Creator
(D:20120315174051-03'00')
/CreationDate
(mmirabelli)
/Author
-mark-