


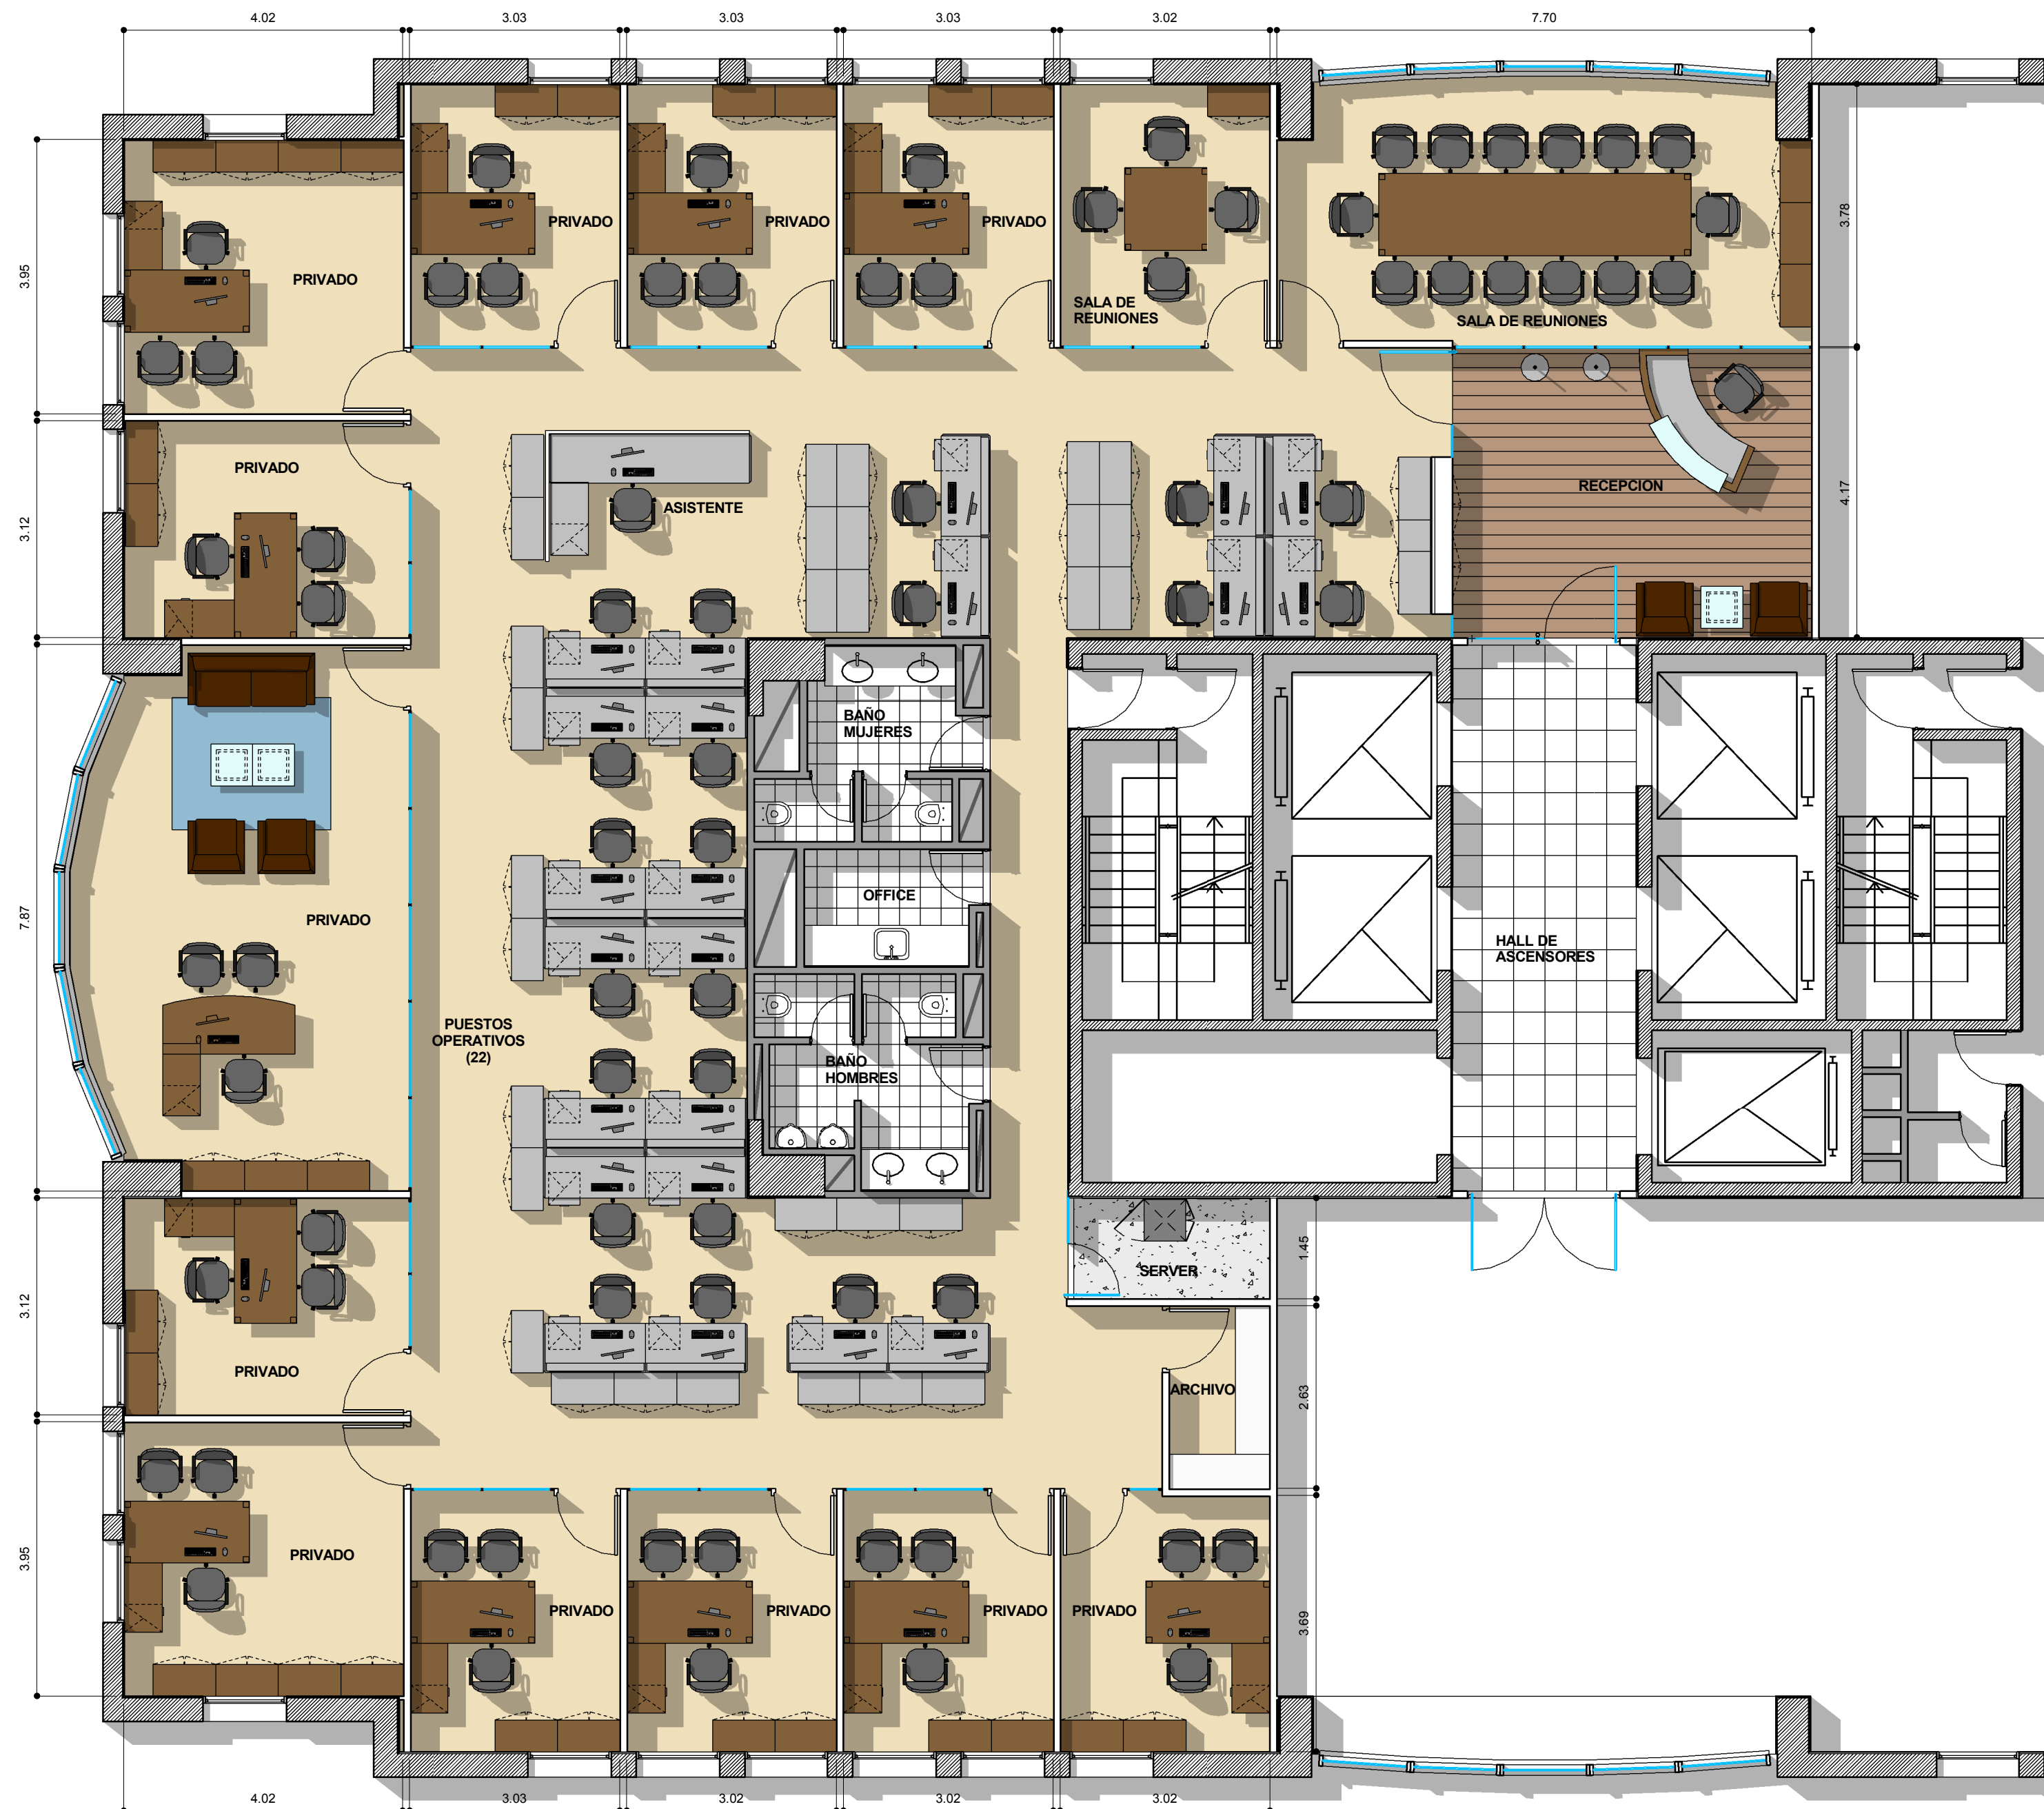

REFERENCIAS TABIQUERÍA

- TABIQUE DURLOCK
- VIDRIO SIMPLE
- ESTRUCTURA DE H"A"
- MURO

REFERENCIAS EQUIPAMIENTO

- MELAMINA BLANCA
- MADERA

CONFORME A OBRA



EDIFICIO PANAMERICANA
PLAZA - PISO 1°

CO
A1

PLANO EQUIPAMIENTO
ESCALA 1 : 75
FECHA 27-04-2012
PROYECTISTA A.M.
NOTAS

Plano Conforme a Obra

El proyecto y el diseño indicados en este plano son propiedad intelectual de Contract Rent S.A. Está prohibida su utilización total o parcial sin la expresa autorización escrita de la empresa.

contract Una empresa
Espacios de Trabajo socia del grupo
PLANET

Tucumán 117, Piso 7 (C1049AAC)
Buenos Aires, Argentina
Tel/Fax 54.11. 4516.0722
info@contract.com.ar
www.contract.com.ar