


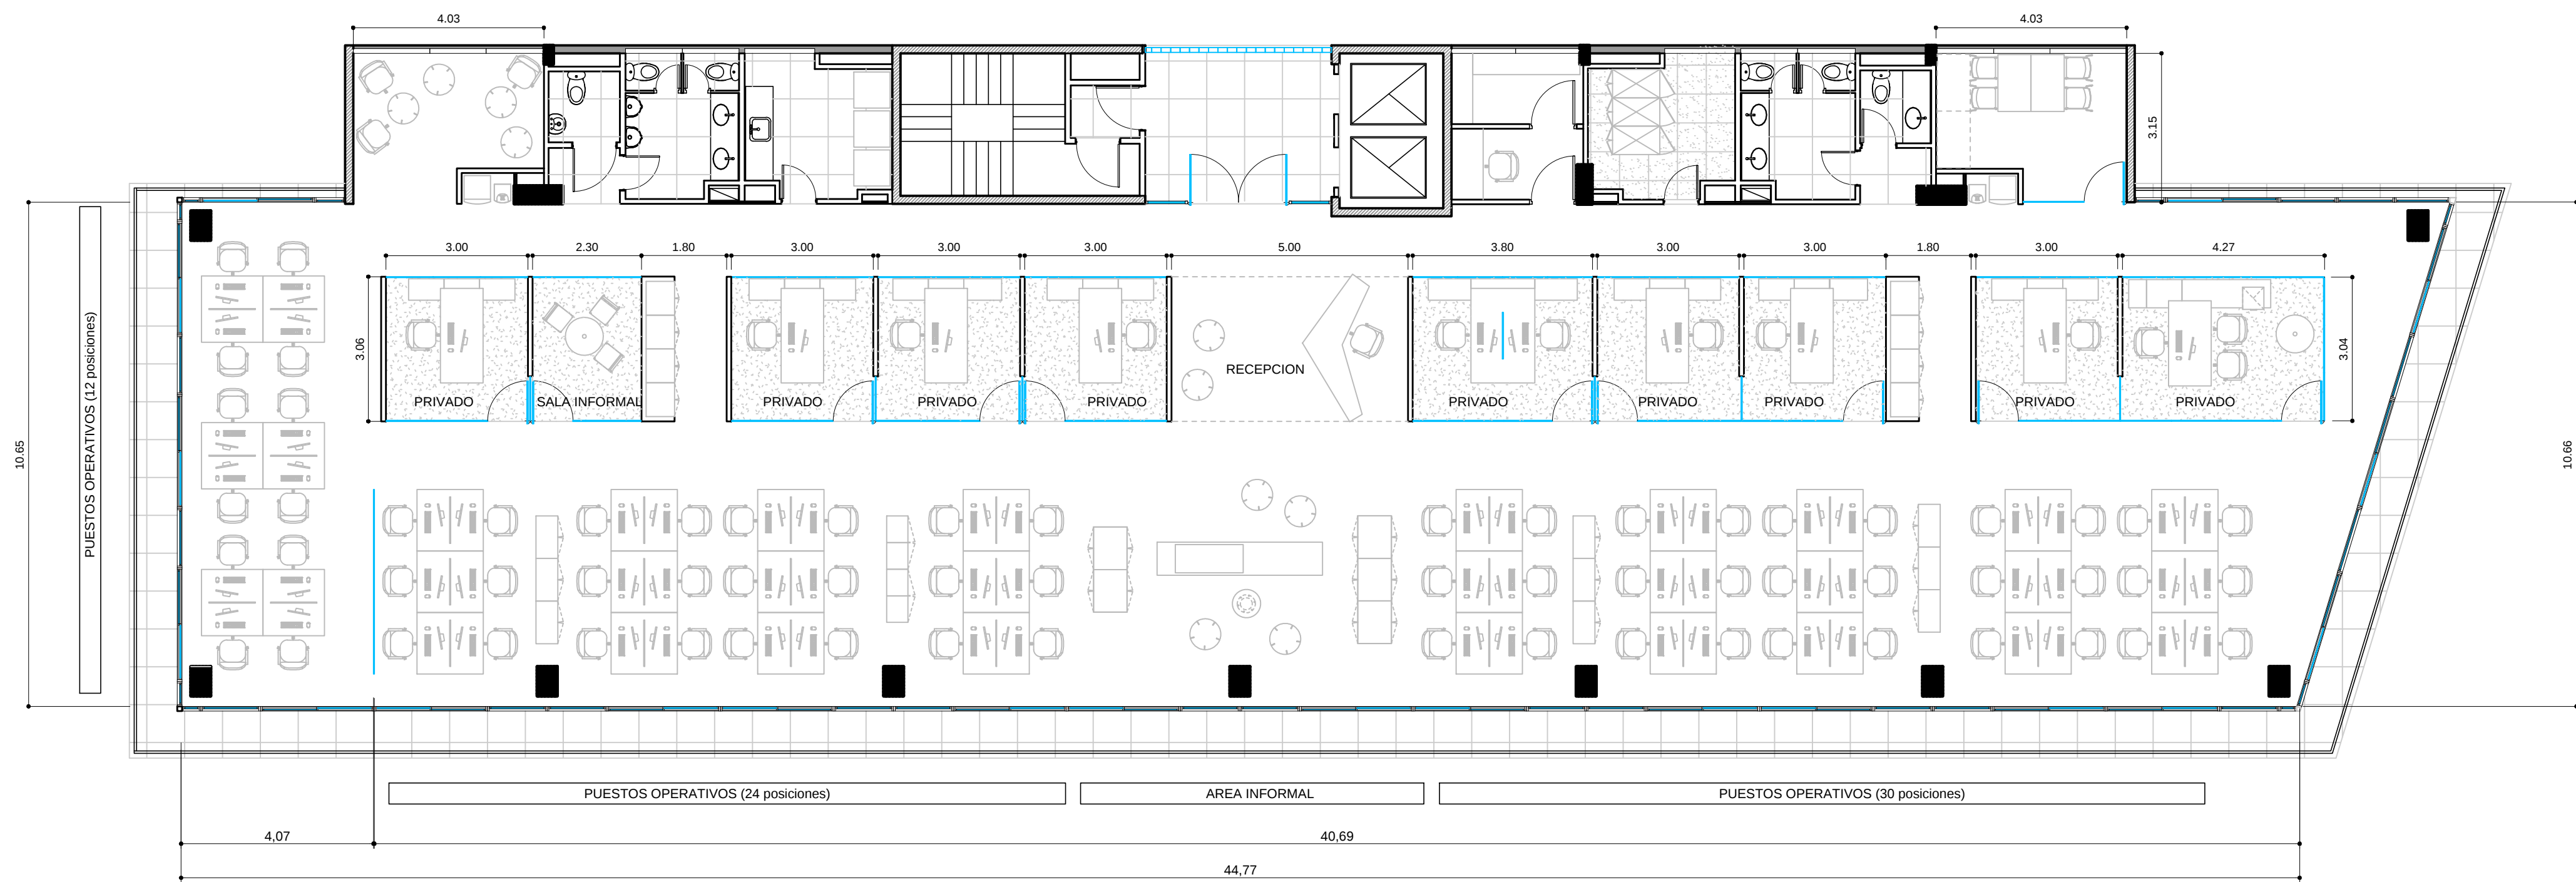

UBICACION: DIAZ DE SOLIS 1270- PISO 2

REFERENCIAS TABIQUERIA

- TABIQUE DURLOCK
- VIDRIO SIMPLE
- ESTRUCTURA DE H'A EXISTENTE
- MURO EXISTENTE

REFERENCIAS SOLADO

- PISO DE GOMA ENCASTRABLE
- ALFOMBRA EN ROLLO
- ALFOMBRA MODULAR

CONFORME A OBRA

PLANO CONFORME A OBRA

LAYOUT EQUIPAMIENTO

ESCALA: 1:100

FECHA: MAYO 2013

PROYECTISTA MJT - C4

CO

El proyecto y el diseño indicados en este plano son propiedad intelectual de Contract Rent S.A. Esta prohibido su utilizacion total o parcial sin la expresa autorizacion escrita de la empresa.

contract

CONTRACT ARGENTINA
Tucuman 117 7º Piso (C1049AAC)
Buenos Aires , Argentina
Tel. / Fax : 54 (11) 4516-0722
info@contract.com.ar
www.contract.com.ar