




REFERENCIAS



EVAPORADORA

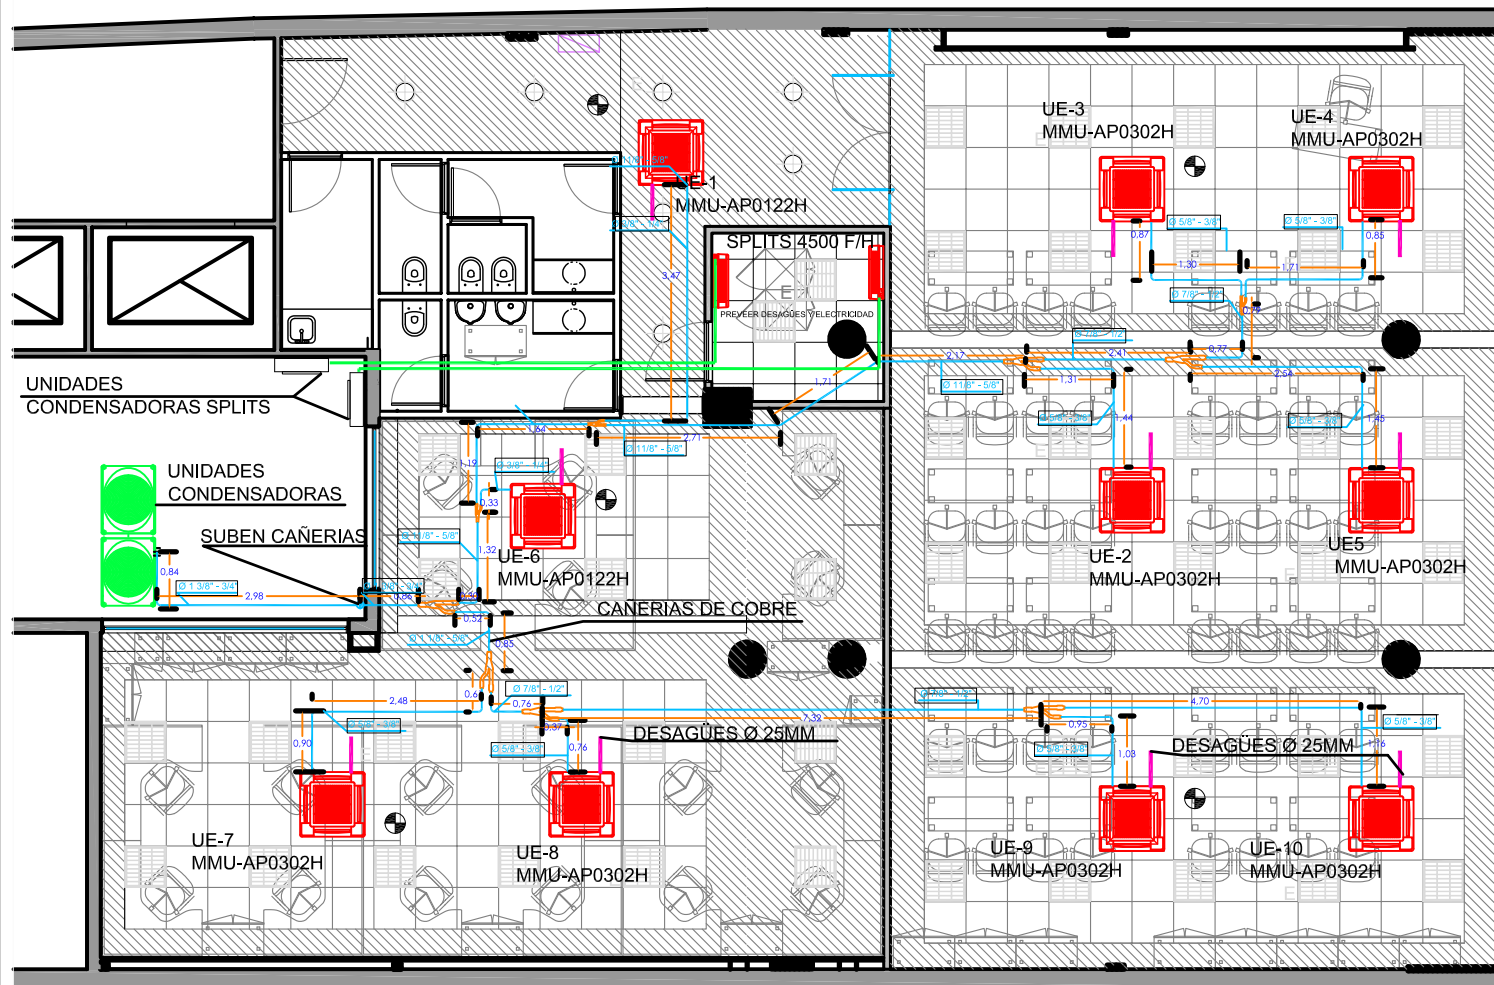

CAÑERÍA COBRE



DESAGÜE



CONDENSADORA



DIAMETRO DE CAÑERÍAS

SAMSUNG

SAN MARTIN 629 - 1° PISO

CO
TT

PLANO TERMOMECANICA COMPLETO

ESCALA 1:75

FECHA 20-04-2013

PROYECTISTA OC-C4

NOTAS CONFORME A OBRA

El proyecto y el diseño indicados en este plano son propiedad intelectual de Contract Rent S.A. Está prohibida su utilización total o parcial sin la expresa autorización escrita de la empresa.

contract Una empresa
socio del grupo
PLANET
Espacios de Trabajo

Tucumán 117, Piso 7 (C1049AAC)
Buenos Aires, Argentina
Tel/Fax 54.11. 4516.0722
info@contract.com.ar
www.contract.com.ar