


PLANTA NIVEL 8

PROPUESTA - ESC 1:75

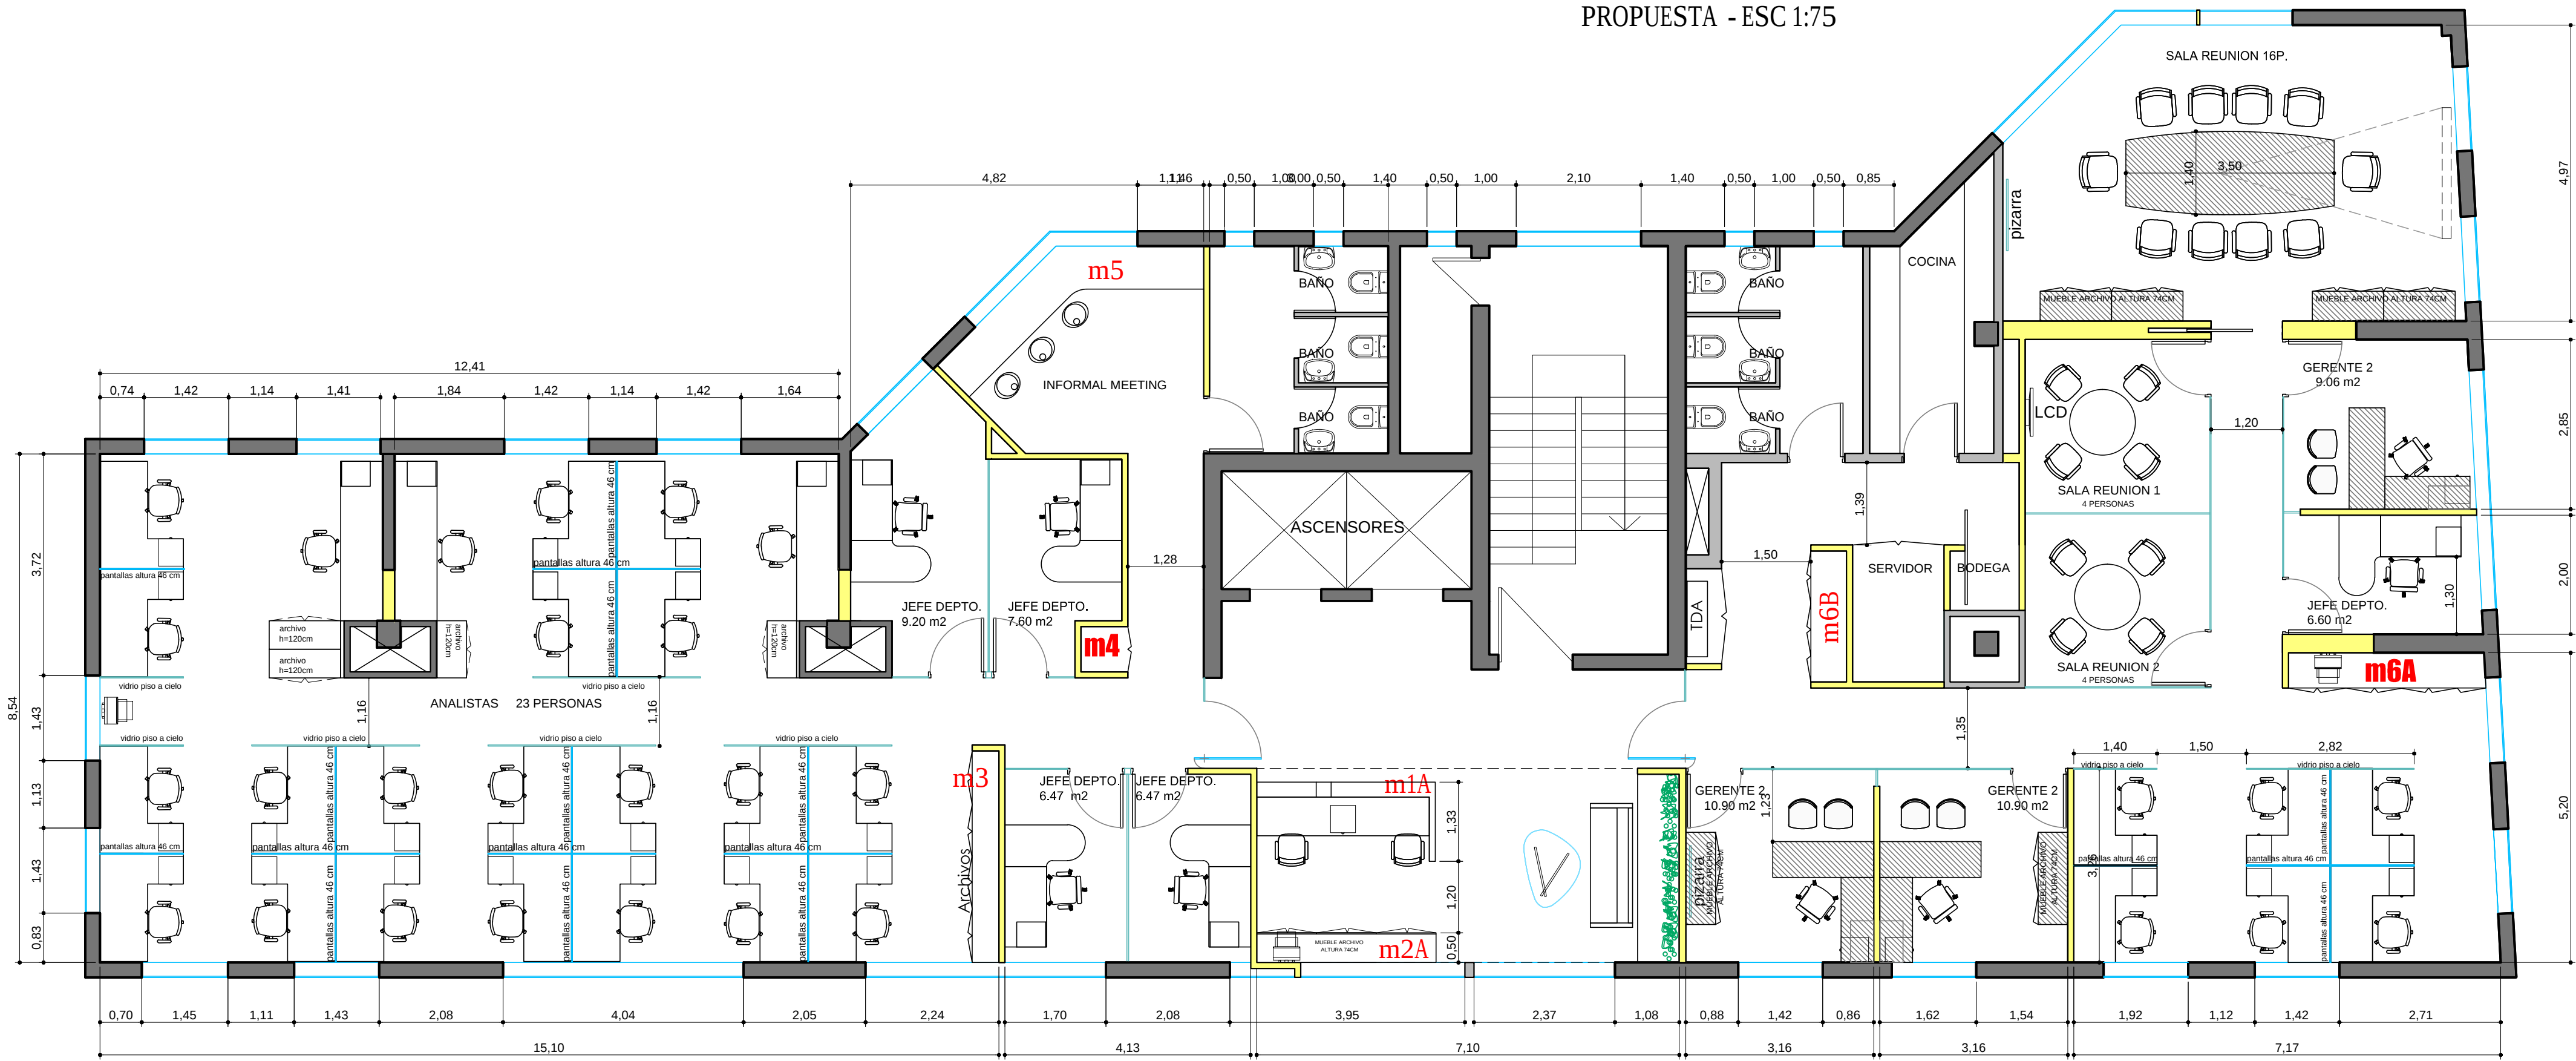

UBICACION: AV. ISIDORA GOYENECHEA #3600

REFERENCIAS MOBILIARIO

Mobiliario reutilizado reenchapado

PLANO: PLANO DE LAYOUT AS BUILT
ESCALA: 1: 75
FECHA: 16 DE AGOSTO DEL 2013
PROYECTISTA DT
ARCHIVO: 01.AN_EM_P4_P8_LAY_AB.dwg

XREF:
NOTAS: TODAS LAS MEDIDAS DEBEN SER RECTIFICADAS EN OBRA

El proyecto y el diseño indicados en este plano son propiedad intelectual de Contract Chile S.A. Esta prohibido su utilización total o parcial sin la expresa autorización escrita de la empresa.

contract
AMBIENTES DE TRABAJO
WORKPLACES
Darío Urzúa 1955.
Providencia, Santiago, Chile
Tel.: 205 44 71 Fax: 2049188
www.contract.cl