


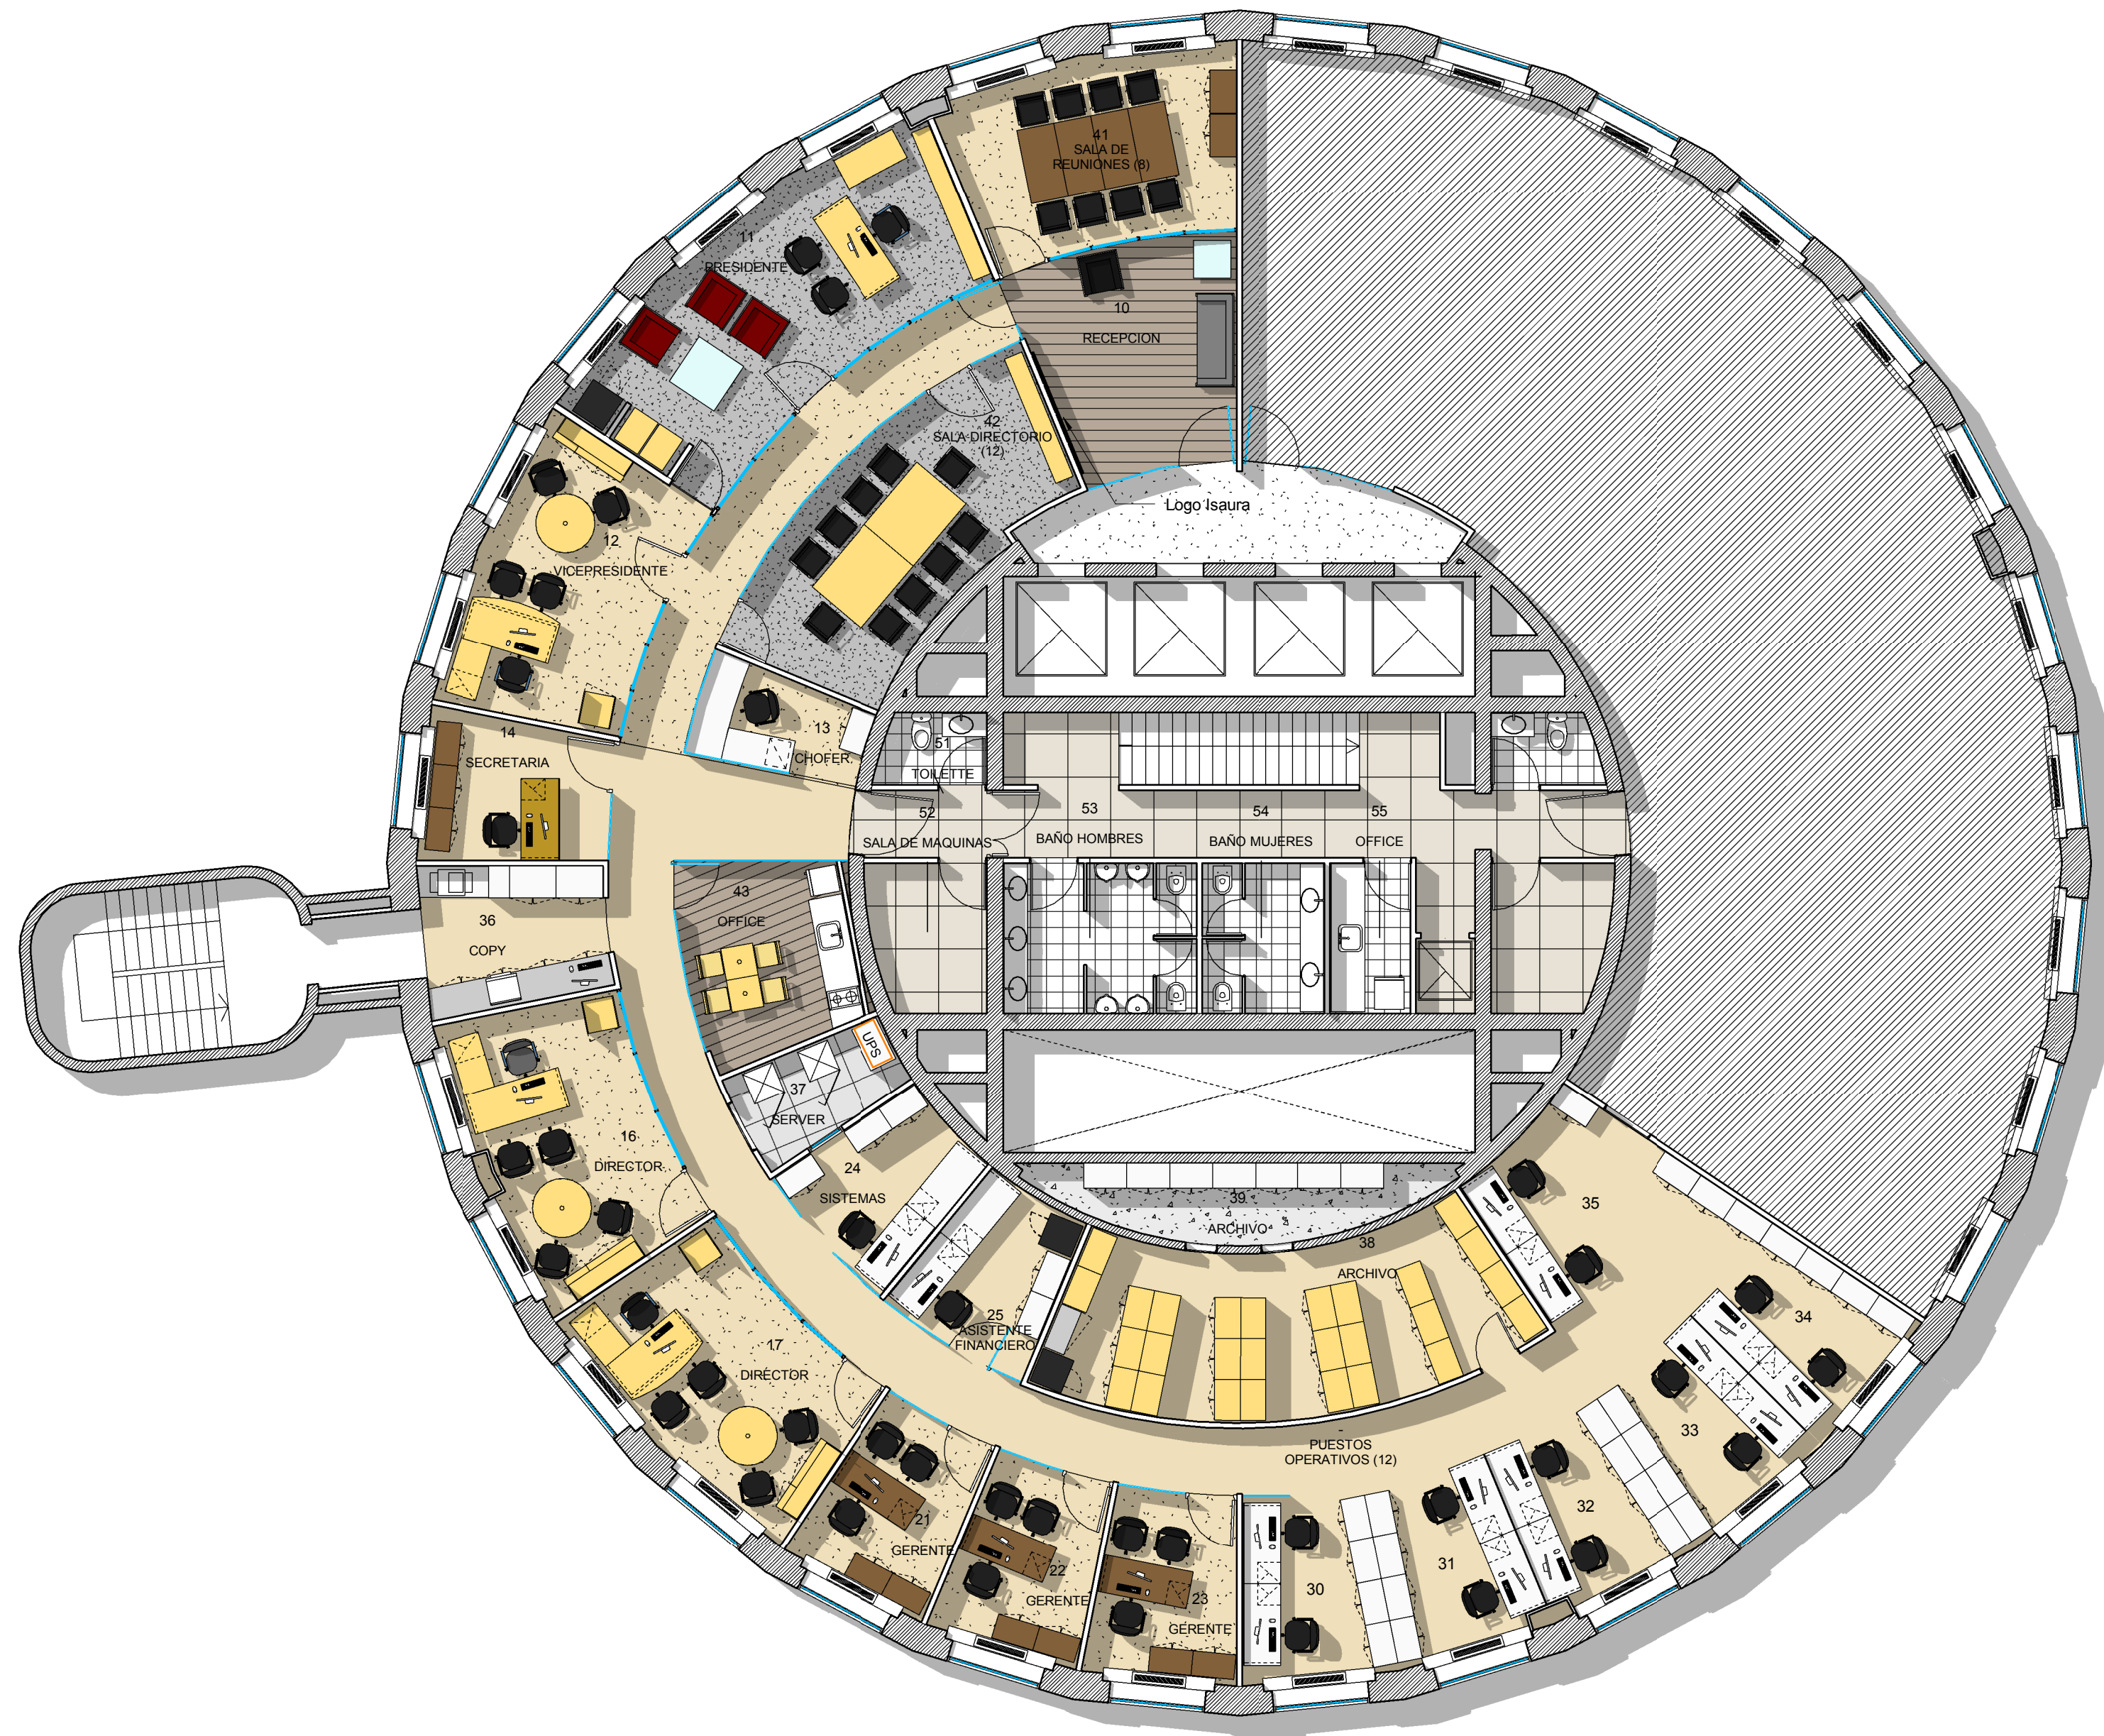

REFERENCIAS SOLADO

- Alfombra Existente - En rollo
Marca: OLIMPIA II
Modelo: TRICOLOR 1320
- Alfombra NUEVA - En rollo
Marca: OLIMPIA II
Modelo: TRICOLOR 1320
- Alfombra NUEVA - En rollo
Marca: OLIMPIA II
Modelo: 0130
- Piso Flotante Melamínico - Existente
Marca: KRONOTEK
Modelo: MEKBAU - BRASIL
- Piso de Goma en Rollo - Existente
(esp. 7mm)
Marca: INDELVAL
Línea: ECOSPORT
Color: TERRANOVA

REFERENCIAS EQUIPAMIENTO

- EQUIPAMIENTO ISAURA IF
- EQUIPAMIENTO DIMOBLAS
MELAMINA COLOR MADERA
- EQUIPAMIENTO DIMOBLAS
MELAMINA COLOR CENIZA
- SILLA ISAURA A MUDAR
- SILLONES PRESIDENCIA Y HALL
ACCESO
- SILLON HALL ACCESO EXISTENTE
- SILLON HALL ACCESO NUEVO

CONFORME A OBRA



AV. DEL LIBERTADOR 498

EQ
1.1

PLANO Layout
ESCALA 1 : 100
FECHA 15.09.2013
PROYECTISTA JB
NOTAS -

Plano Conforme a Obra

El proyecto y el diseño indicados en este plano son propiedad intelectual de Contract Rent S.A. Está prohibida su utilización total o parcial sin la expresa autorización escrita de la empresa.