



ME-1

Sector Copy - Cant.: 1


VISTA

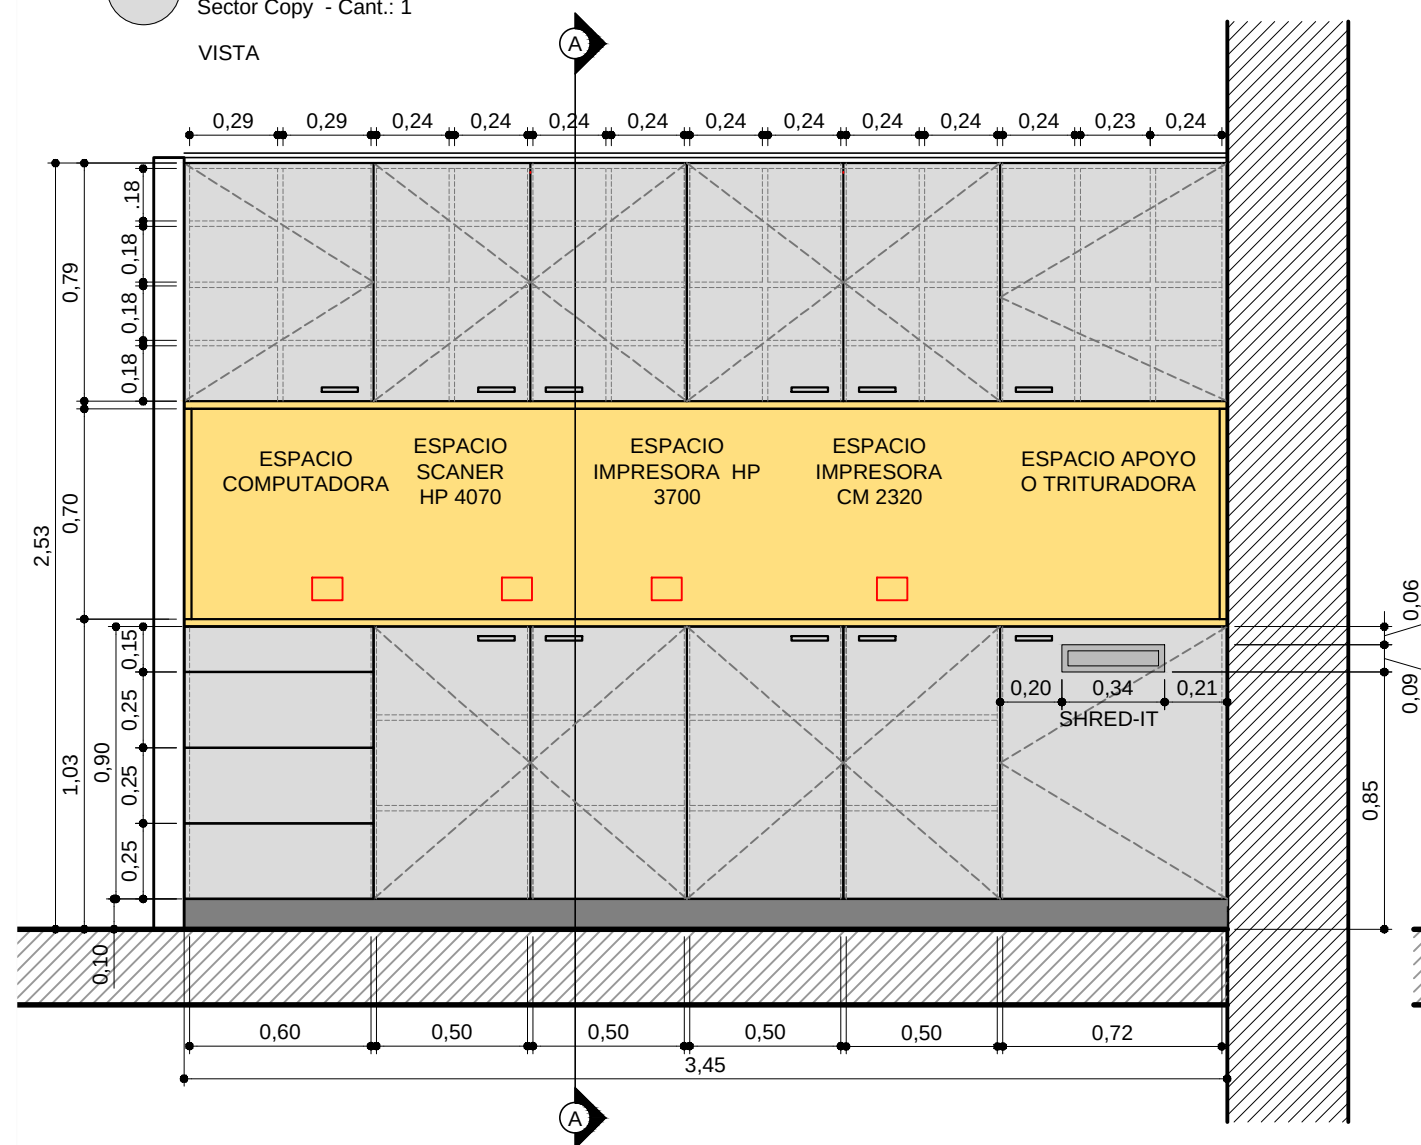

CORTE A

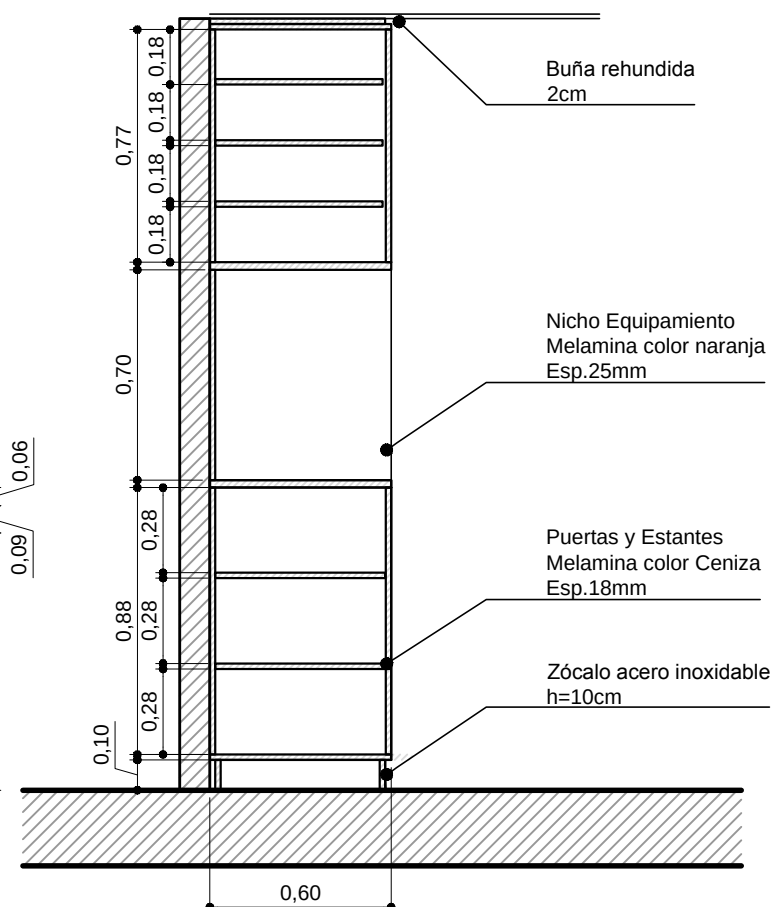

PLANTA

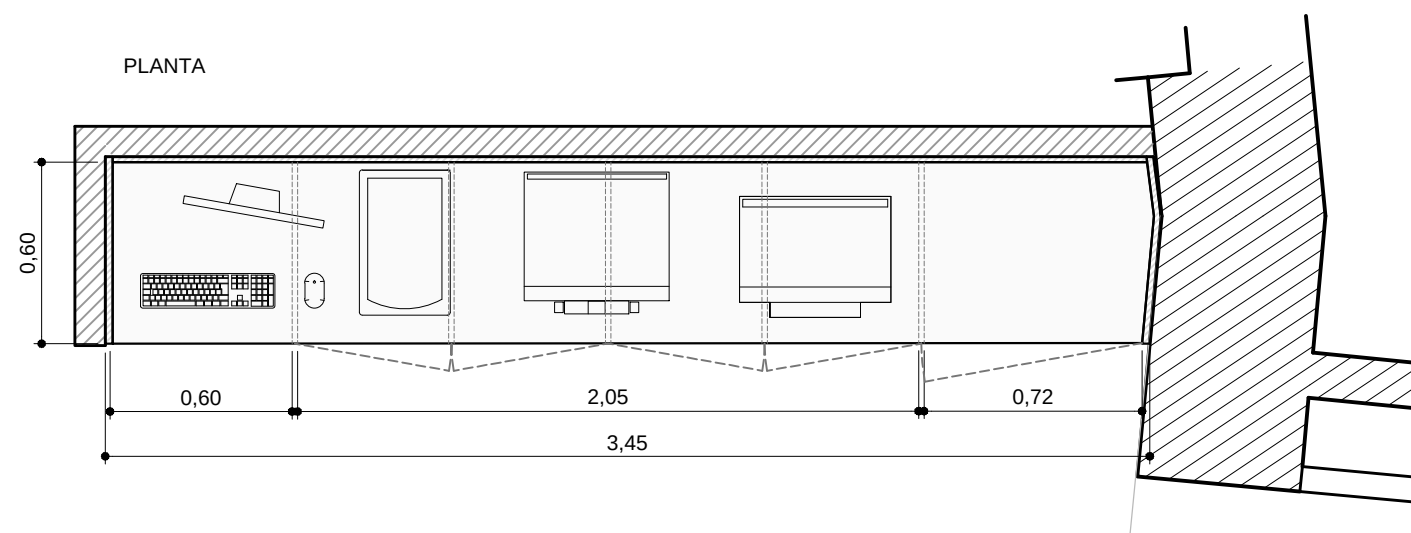

CONFORME A OBRA



AV. DEL LIBERTADOR 498

MUE 1

PLANO MUE1 - COPY

ESCALA 1:25

FECHA 09.09.2013

PROYECTISTA JB

NOTAS

PLANO CONFORME A OBRA

El proyecto y el diseño indicados en este plano son propiedad intelectual de Contract Rent S.A. Está prohibida su utilización total o parcial sin la expresa autorización escrita de la empresa.

contract

CONTRACT ARGENTINA

Tucuman 117 7° Piso (C1049AAC)

Buenos Aires . Argentina

Tel. / Fax : 54 (11) 4516-0722

info@contract.com.ar