




ME-3 MUEBLE DE COCINA
Sector OFFICE - Cant.: 1
VISTA

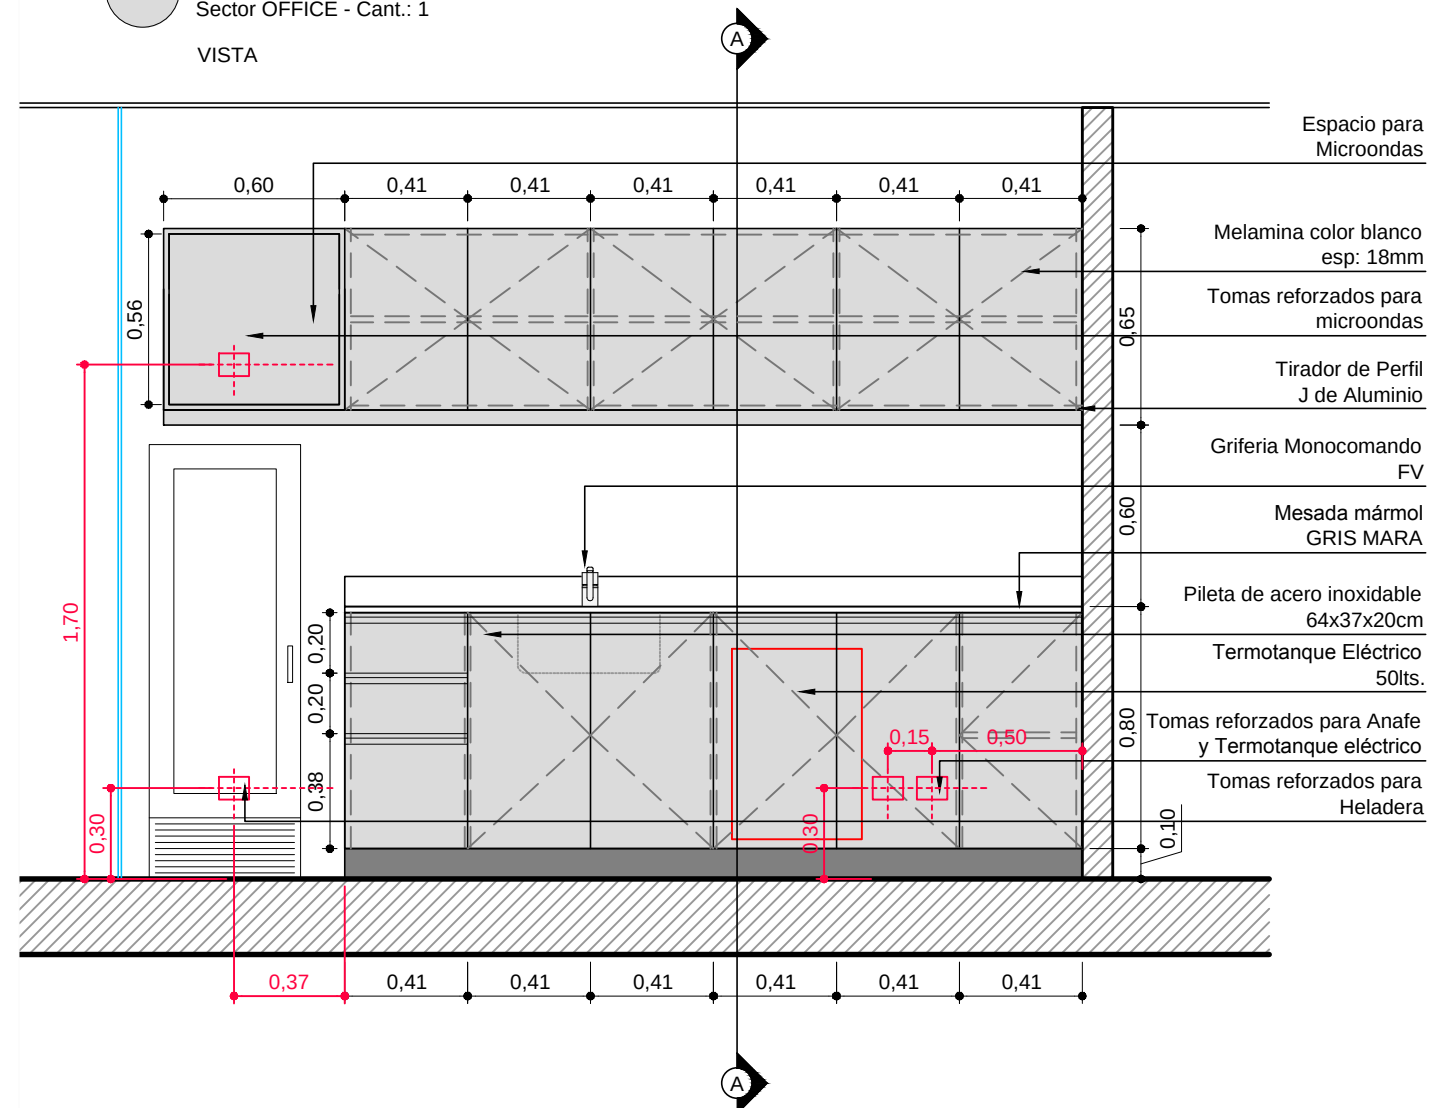

PLANTA

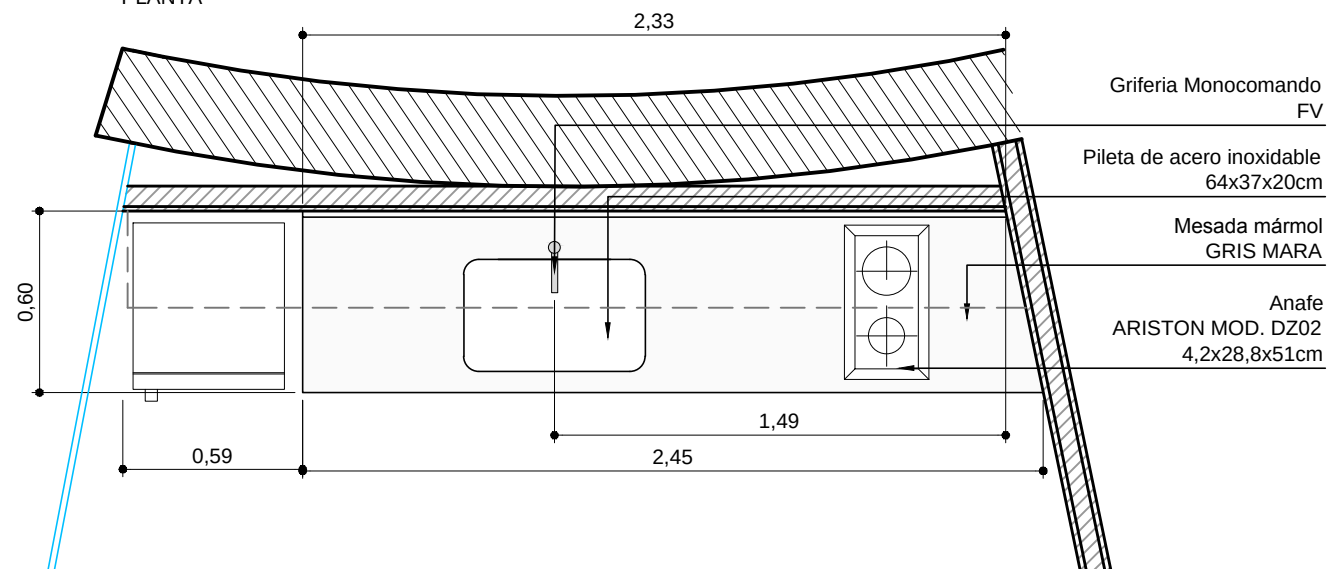

CORTE A

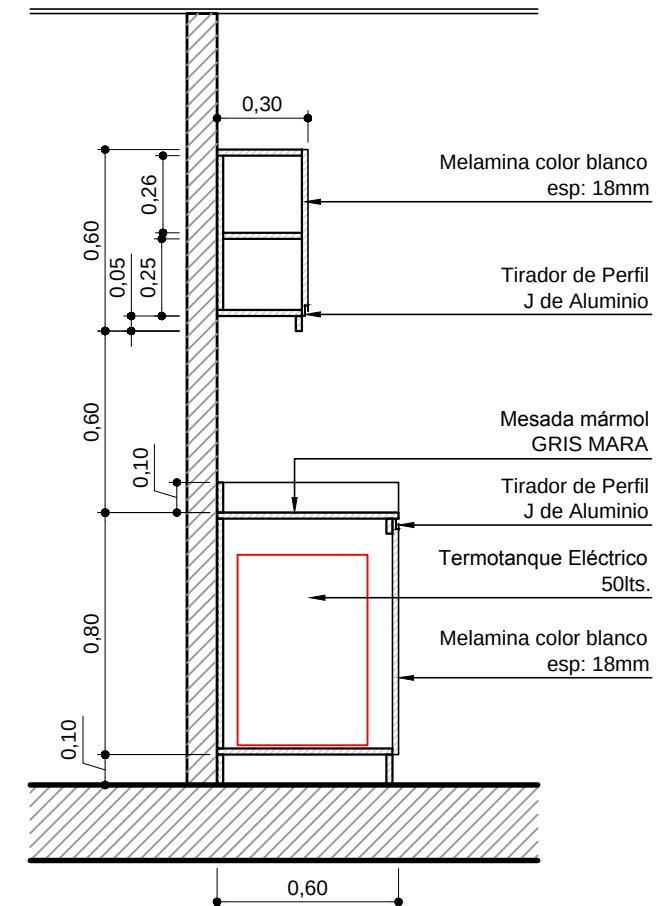

CONFORME A OBRA



AV. DEL LIBERTADOR 498

MUE 3

PLANO MUE3 - MUEBLE COCINA
ESCALA 1:25
FECHA 09.09.2013
PROYECTISTA JB
NOTAS APTO COTIZACIÓN

PLANO CONFORME A OBRA

El proyecto y el diseño indicados en este plano son propiedad intelectual de Contract Rent S.A. Está prohibida su utilización total o parcial sin la expresa autorización escrita de la empresa.

contract

CONTRACT ARGENTINA
Tucuman 117 7° Piso (C1049AAC)
Buenos Aires . Argentina
Tel. / Fax : 54 (11) 4516-0722
info@contract.com.ar
www.contract.com.ar