




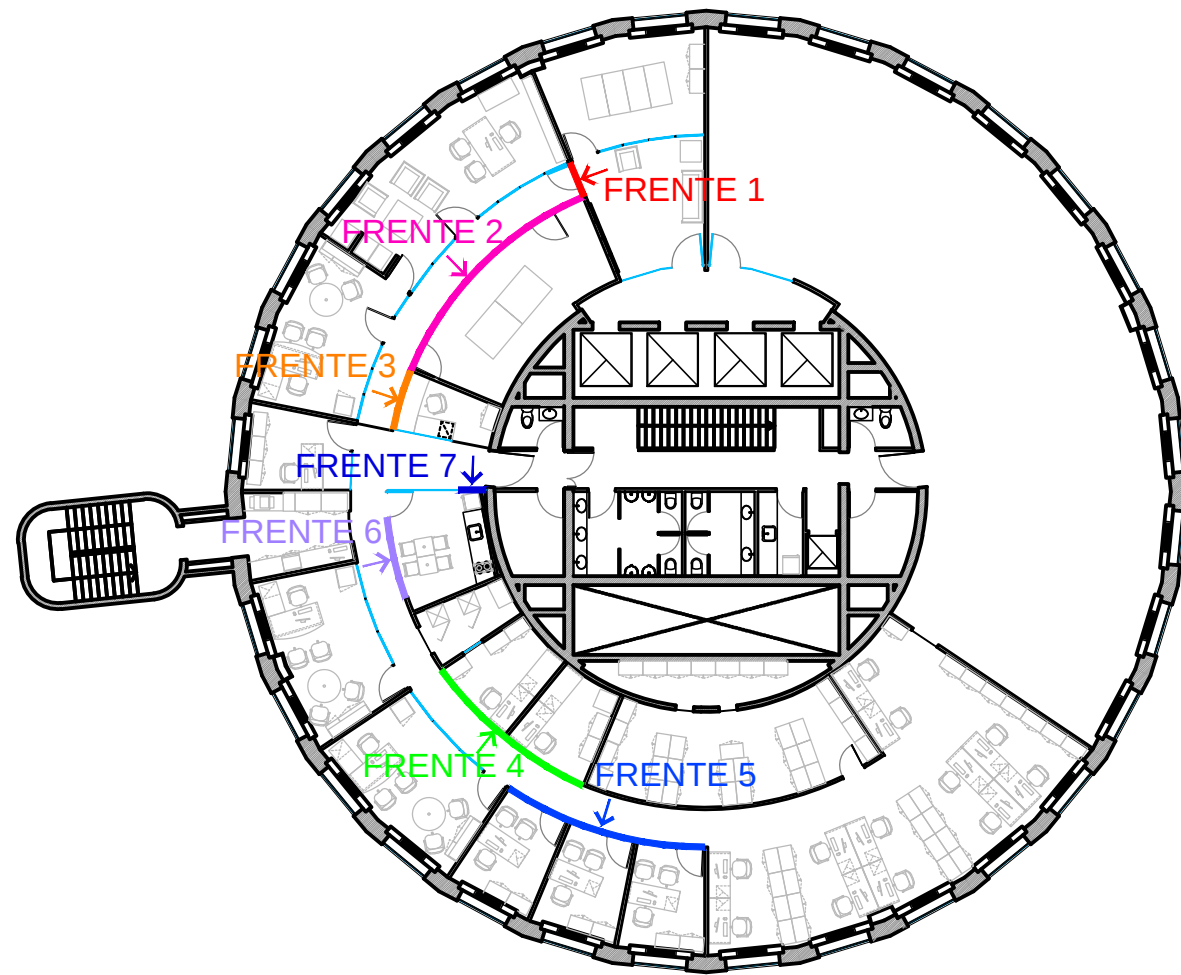

UBICACION PLANTA

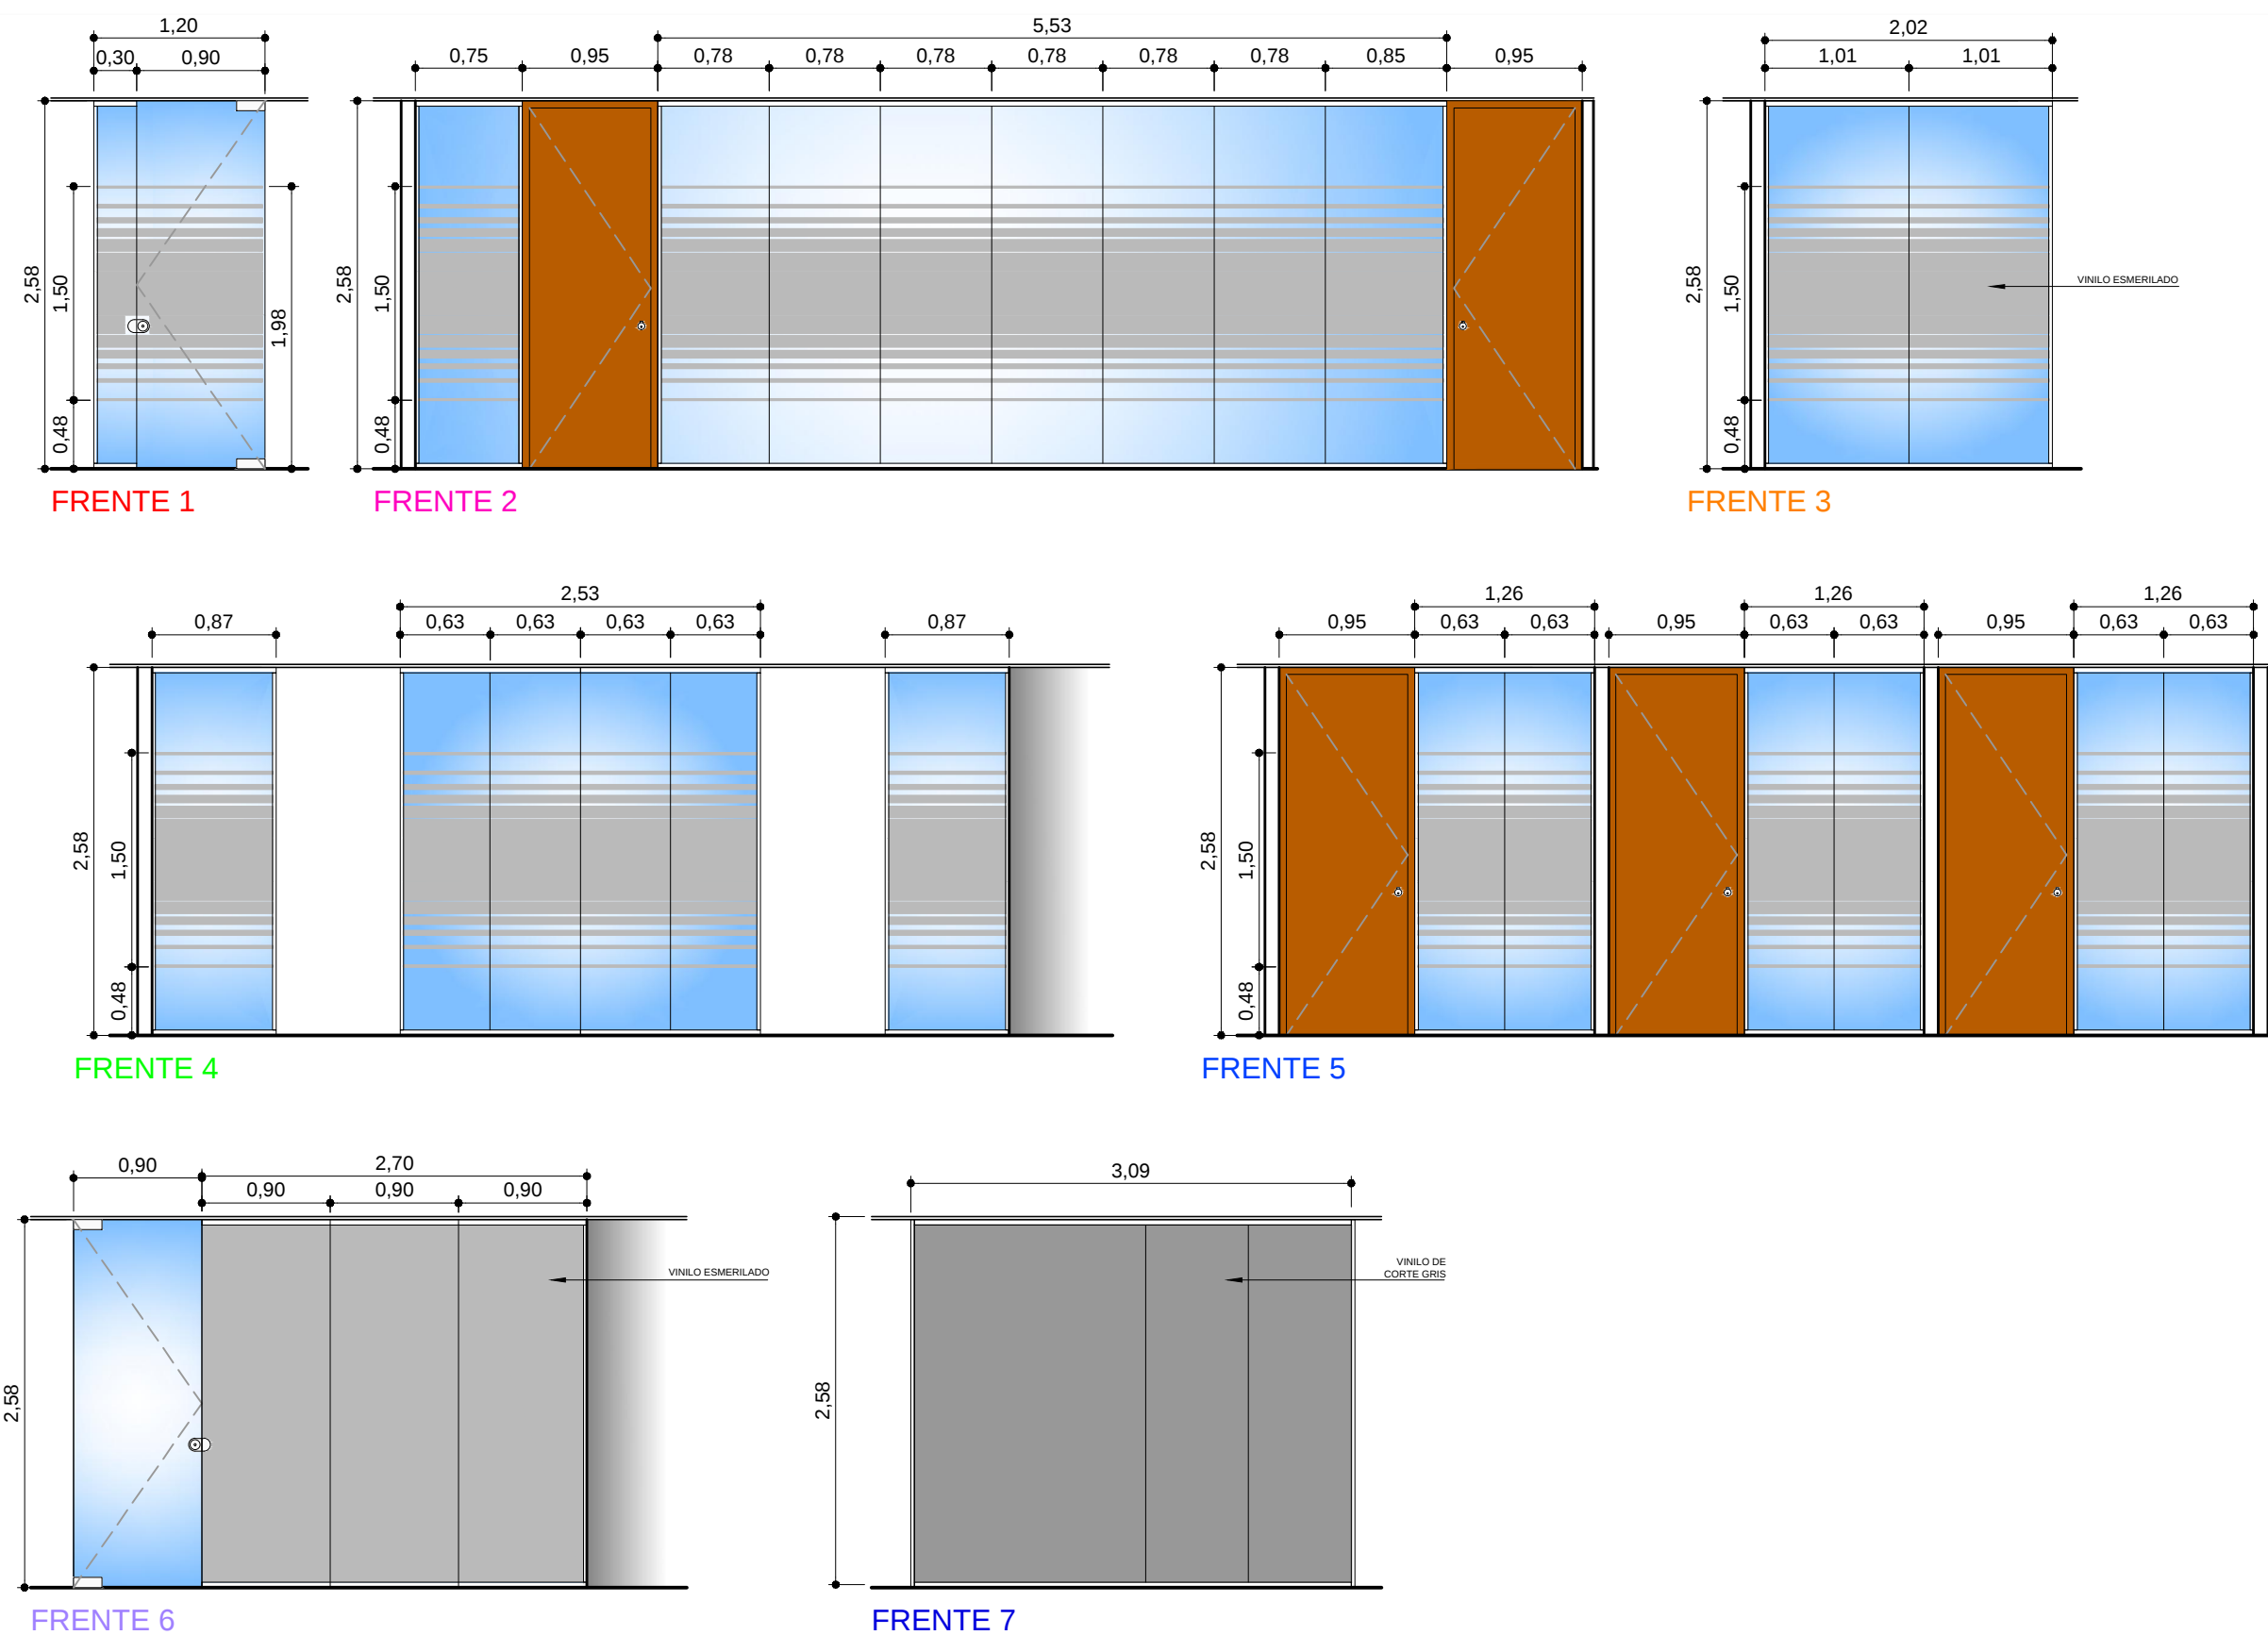

FRENTES

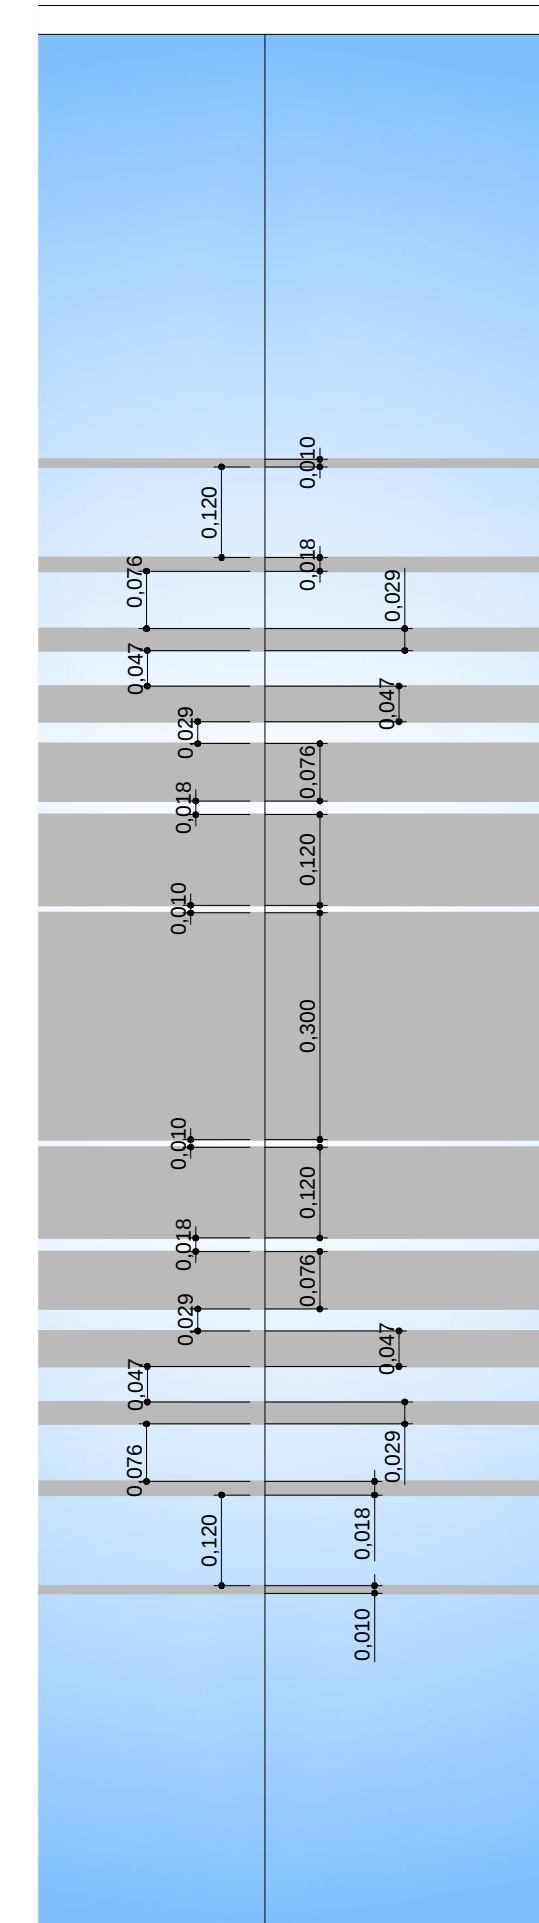

MODULO

CONFORME A OBRA



AV. DEL LIBERTADOR 498 - PISO 25

GRA

PLANO GRAFICA - VINILOS 1
ESCALA 1:50
FECHA 09.08.2013
PROYECTISTA JB
NOTAS

PLANO CONFORME A OBRA

El proyecto y el diseño indicados en este plano son propiedad intelectual de Contract Rent S.A. Está prohibida su utilización total o parcial sin la expresa autorización escrita de la empresa.



CONTRACT ARGENTINA
Tucuman 117 - 7º Piso (C1049AAC)
Buenos Aires - Argentina
Tel. / Fax : 54 (11) 4516-0722
info@contract.com.ar
www.contract.com.ar