




REFERENCIAS CANALIZACIONES

- UPS
- Pisoducto existente
- Canalización existente
- Canalización en desuso
- Canalización nueva
- Caja de paso de existente
- Caja de inspección circular existente
- Periscopio a retirar
- Periscopios nuevos
- Periscopios existentes
- Faceplate h=90cm
- L00P00 NRO. PUESTO
- V - Bocas de Voz
- D - Bocas de Datos
- eE - Tomas Estabilizadas a UTP
- eN - BASE STECK 6amp
- eN - Tomas de corriente Normal

CONFORME A OBRA

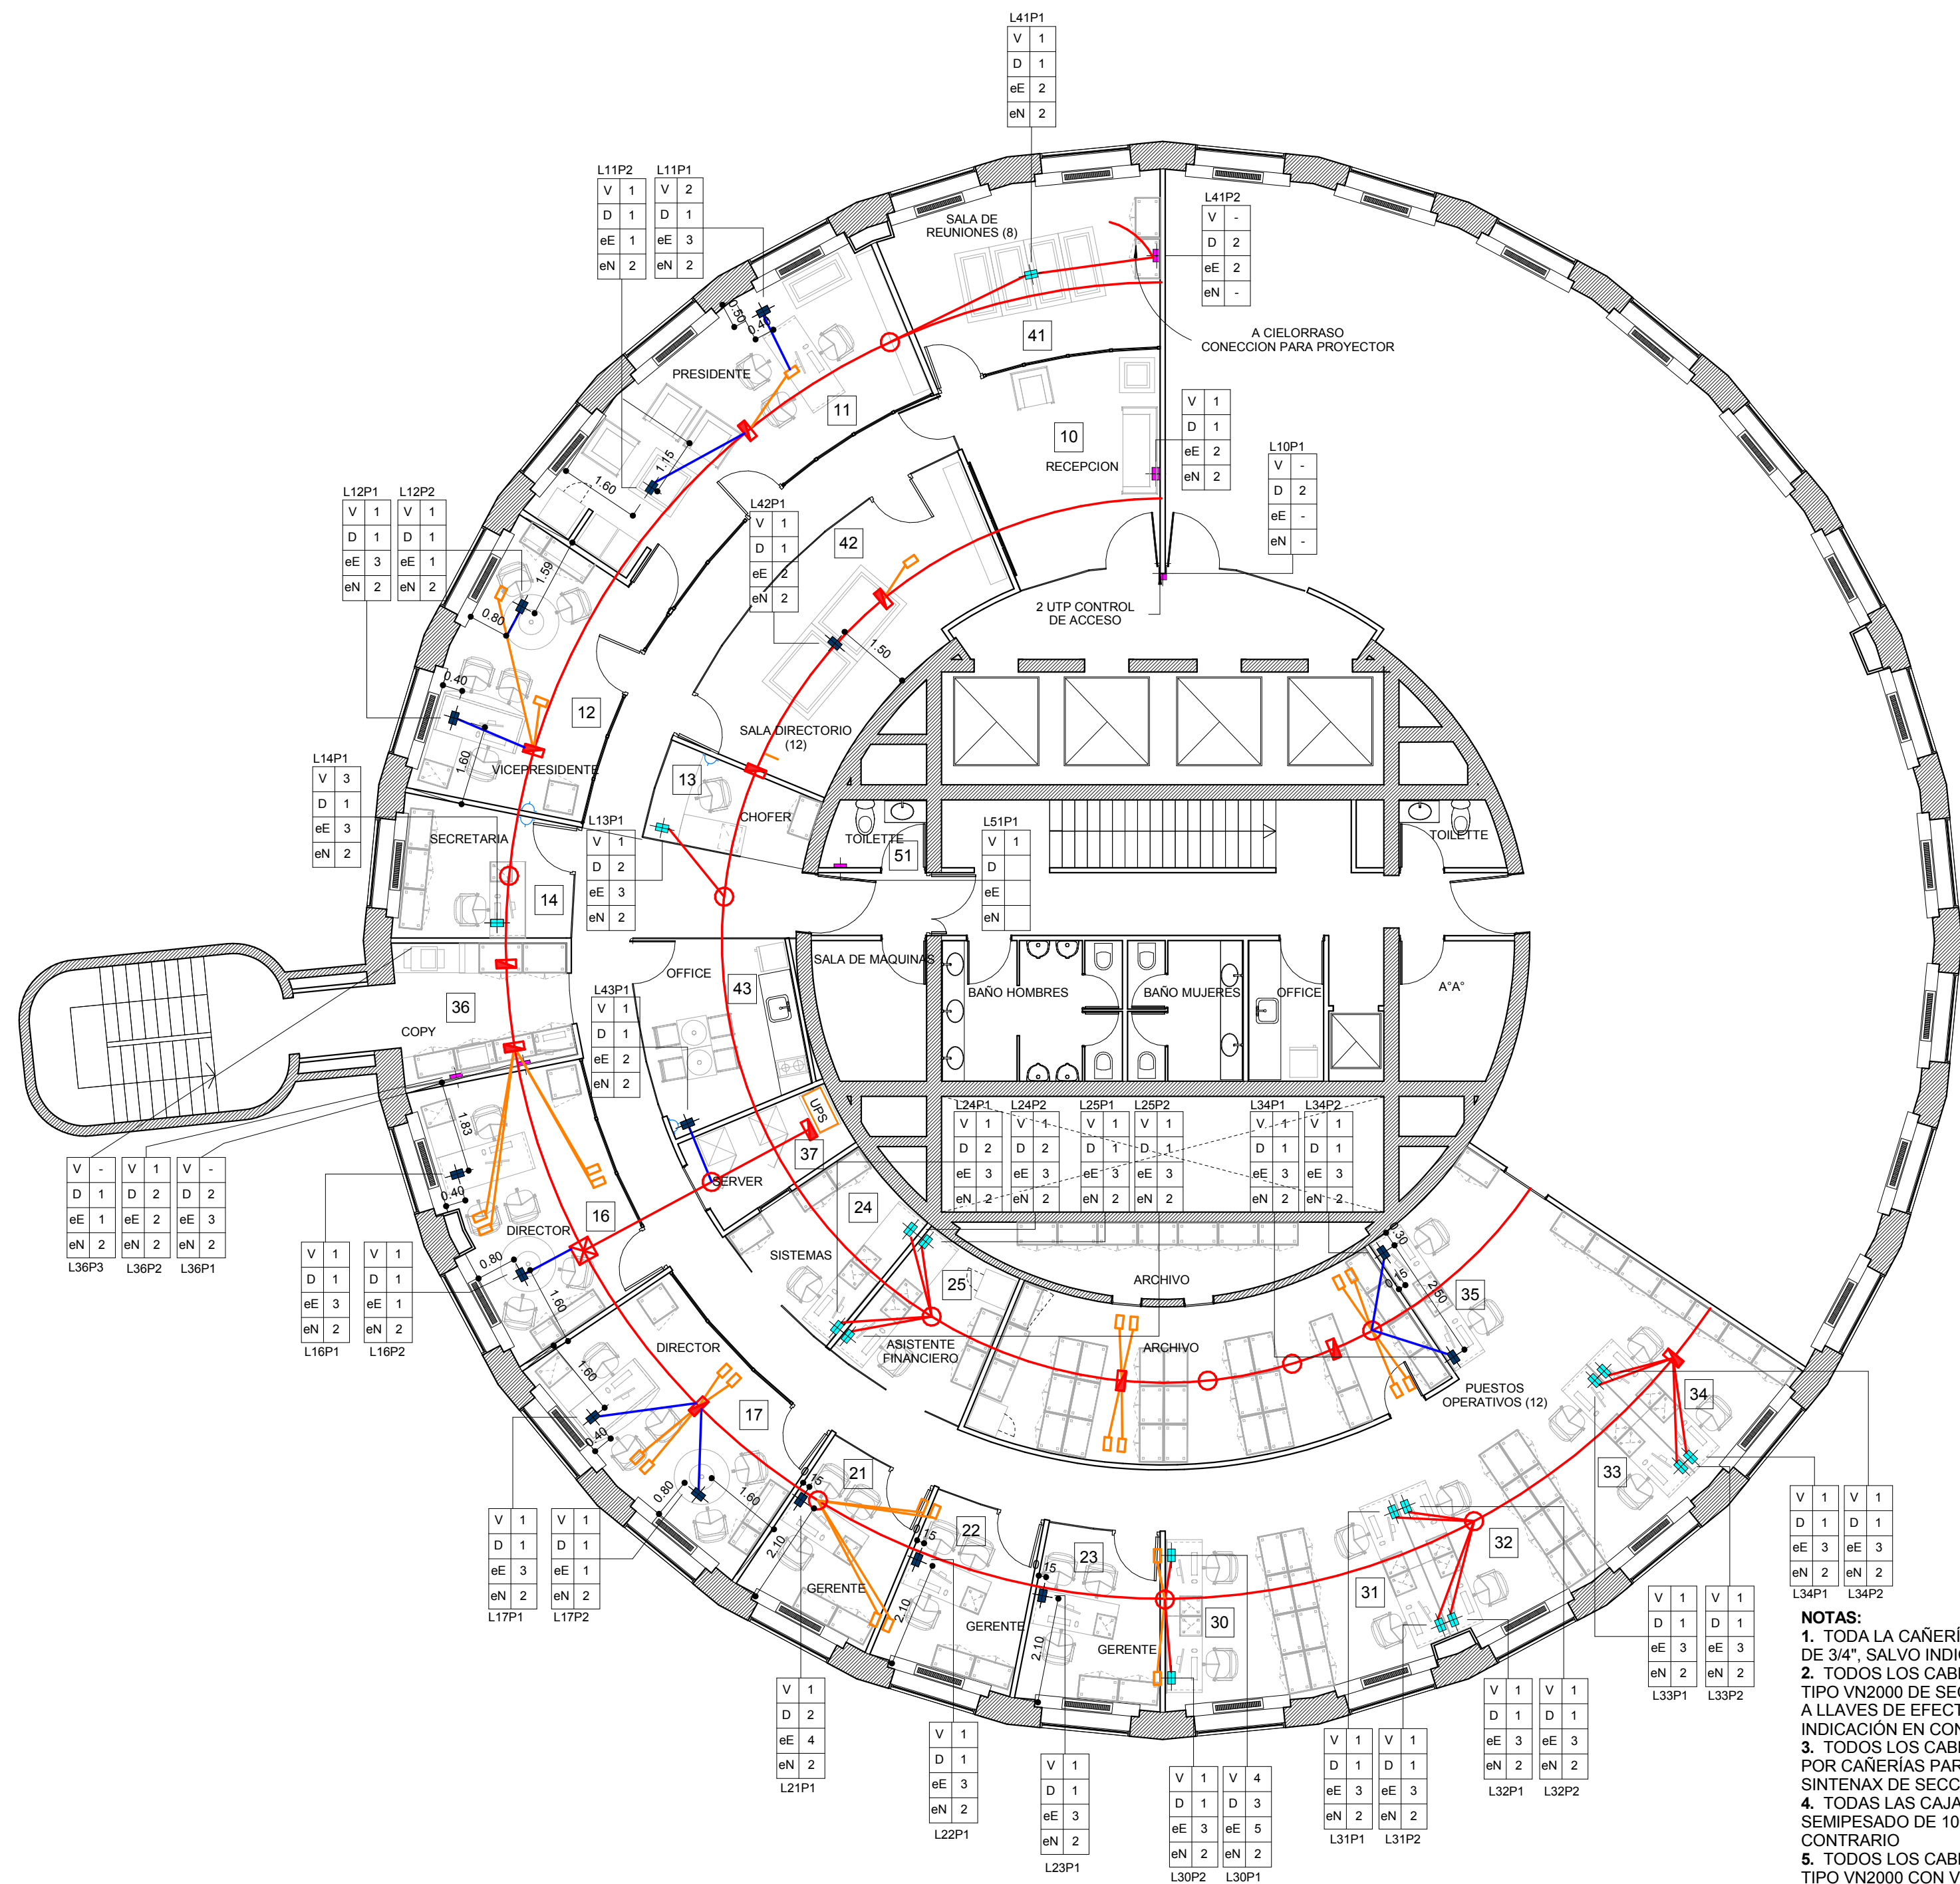

AV. DEL LIBERTADOR 498

IE 3.2

PLANO Canalizaciones - planta
ESCALA 1 : 100
FECHA 10.09.2013
PROYECTISTA JB
NOTAS -

Plano Conforme a Obra

El proyecto y el diseño indicados en este plano son propiedad intelectual de Contract Rent S.A. Está prohibida su utilización total o parcial sin la expresa autorización escrita de la empresa.

contract Una empresa socia del grupo PLANET
Espacios de Trabajo
Tucumán 117, Piso 7 (C1049AAC)
Buenos Aires, Argentina
Tel/Fax 54.11. 4516.0722
info@contract.com.ar
www.contract.com.ar

- NOTAS:
1. TODA LA CAÑERÍA SERÁ DE HIERRO NEGRO SEMIPESADO DE 3/4", SALVO INDICACIÓN EN CONTRARIO
 2. TODOS LOS CABLES EMBUTIDOS EN CAÑERÍAS SERÁN TIPO VN2000 DE SECCIÓN MÍNIMA 2,5mm². LOS RETORNOS A LLAVES DE EFECTOS SERÁN DE 1,5mm², SALVO INDICACIÓN EN CONTRARIO
 3. TODOS LOS CABLE EN CAÑERÍAS POR CONTRAPISOS O POR CAÑERÍAS PARA CIRCUITOS EXTERIORES SERÁN SINTENAX DE SECCIÓN MÍNIMA 1,5 mm²
 4. TODAS LAS CAJAS DE PASE SERÁN DE HIERRO SEMIPESADO DE 100x100x50 mm, SALVO INDICACION EN CONTRARIO
 5. TODOS LOS CABLES DE PUESTA A TIERRA SERÁN DEL TIPO VN2000 CON VAINA VERDE / AMARILLO DE SECCIÓN MÍNIMA 2,5 mm² SALVO INDICACIÓN EN CONTRARIO
 6. LA POSICIÓN DEFINITIVA DE CADA ELEMENTO SERÁ DADA POR LA DIRECCIÓN DE OBRA