





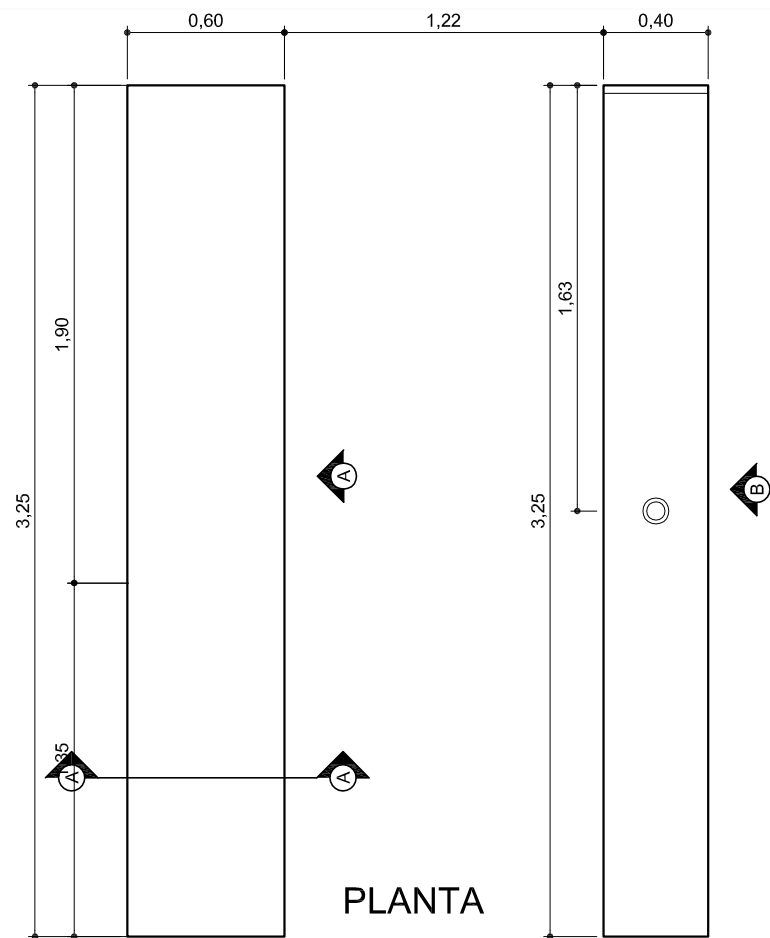


PLANTA

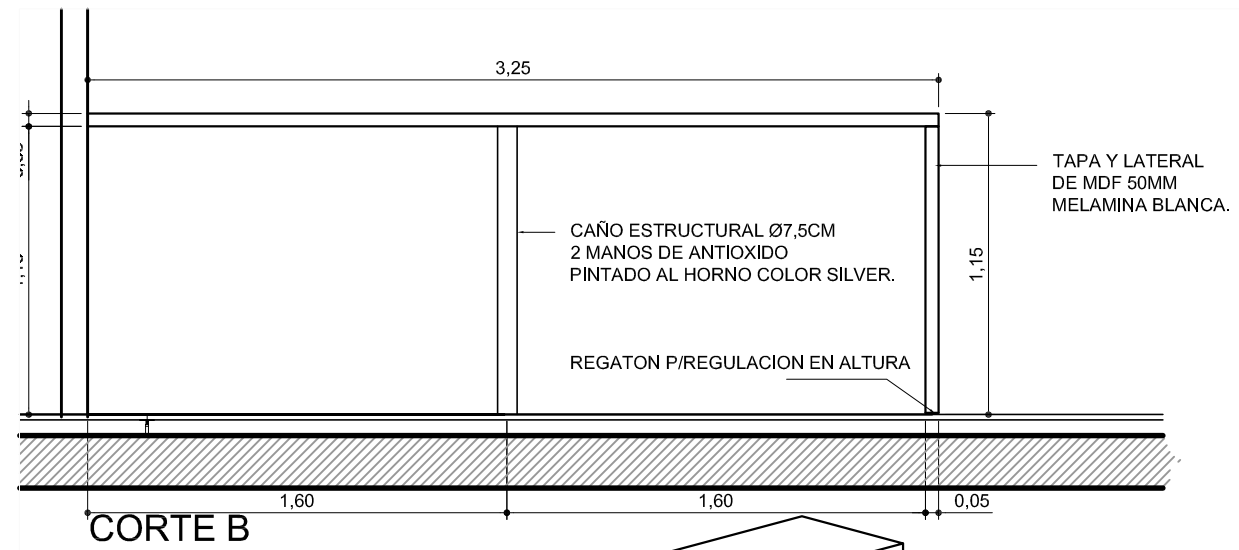

CORTE B

PERSPECTIVA BARRA

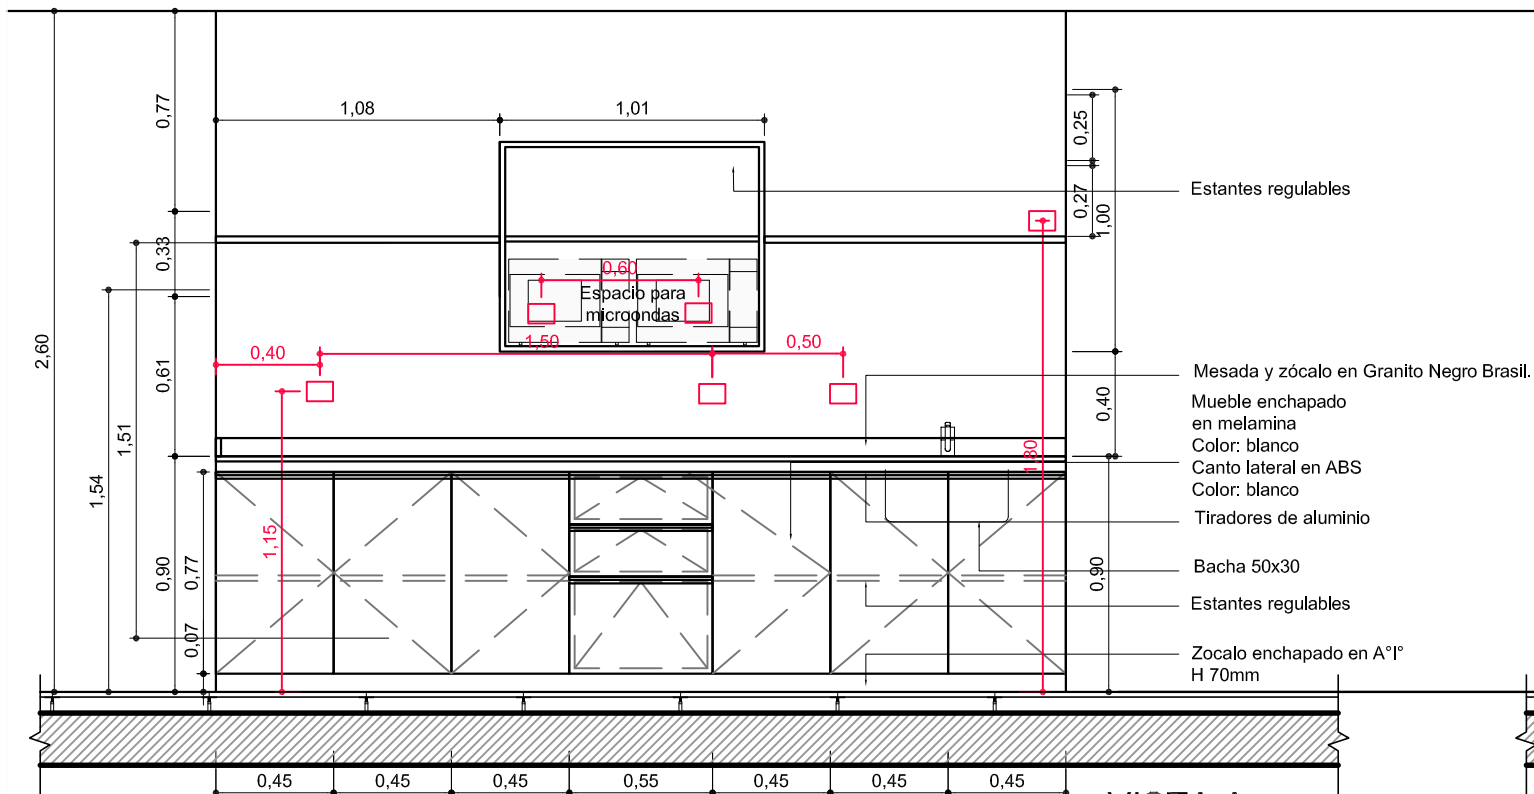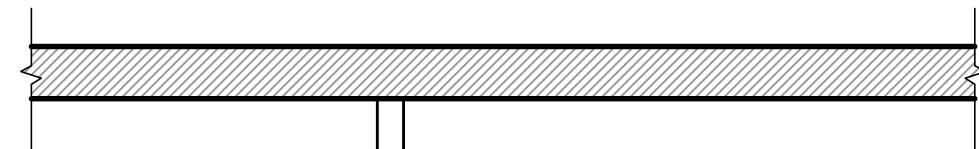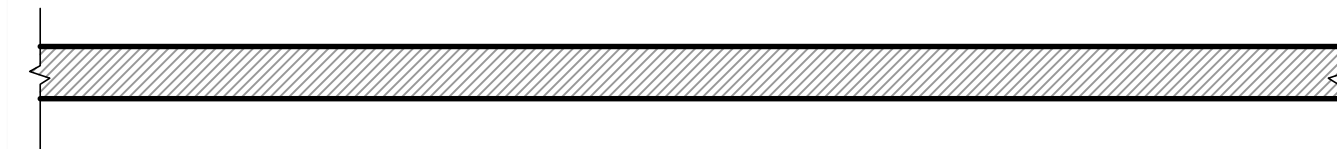

Estantes regulables

Mesada y zócalo en Granito Negro Brasil.

Mueble enchapado en melamina

Color: blanco

Canto lateral en ABS

Color: blanco


Tiradores de aluminio

Bacha 50x30

Estantes regulables

Zocalo enchapado en A°I°

H 70mm

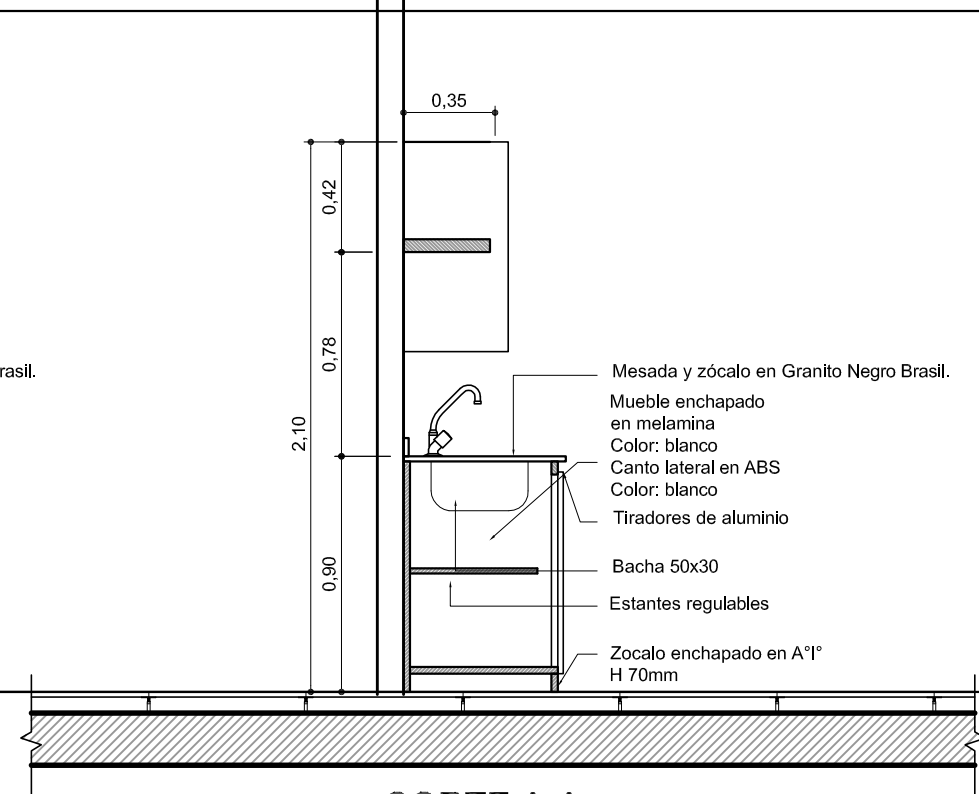

Mesada y zócalo en Granito Negro Brasil.

Mueble enchapado en melamina

Color: blanco

Canto lateral en ABS

Color: blanco

Tiradores de aluminio

Bacha 50x30

Estantes regulables

Zocalo enchapado en A°I°

H 70mm

PAREXEL
Right where you need us™

UBICACION: URQUIZA 405 - VICENTE LOPEZ

MUEBLES ESPECIALES	ME
CONFORME A OBRA	001
PLANO:	MUEBLES ESPECIALES
ESCALA:	1:100
FECHA:	20.09.2013
PROYECTISTA	MG
ARCHIVO:	PAR_URQ_MUE_P03-01_CO
XREF:	
NOTAS:	CONFORME A OBRA

El proyecto y el diseño indicados en este plano son propiedad intelectual de Contract Rent S.A. Esta prohibido su utilizacion total o parcial sin la expresa autorizacion escrita de la empresa.

contract

CONTRACT ARGENTINA
Tucuman 117 7° Piso (C1049AAC)
Buenos Aires, Argentina
Tel./ Fax : 54 (11) 4516-0722
info@contract.com.ar
www.contract.com.ar