


PLANTA CIELOFALSOS



PLANTA INSTALACIONES EN CIELOFALSOS

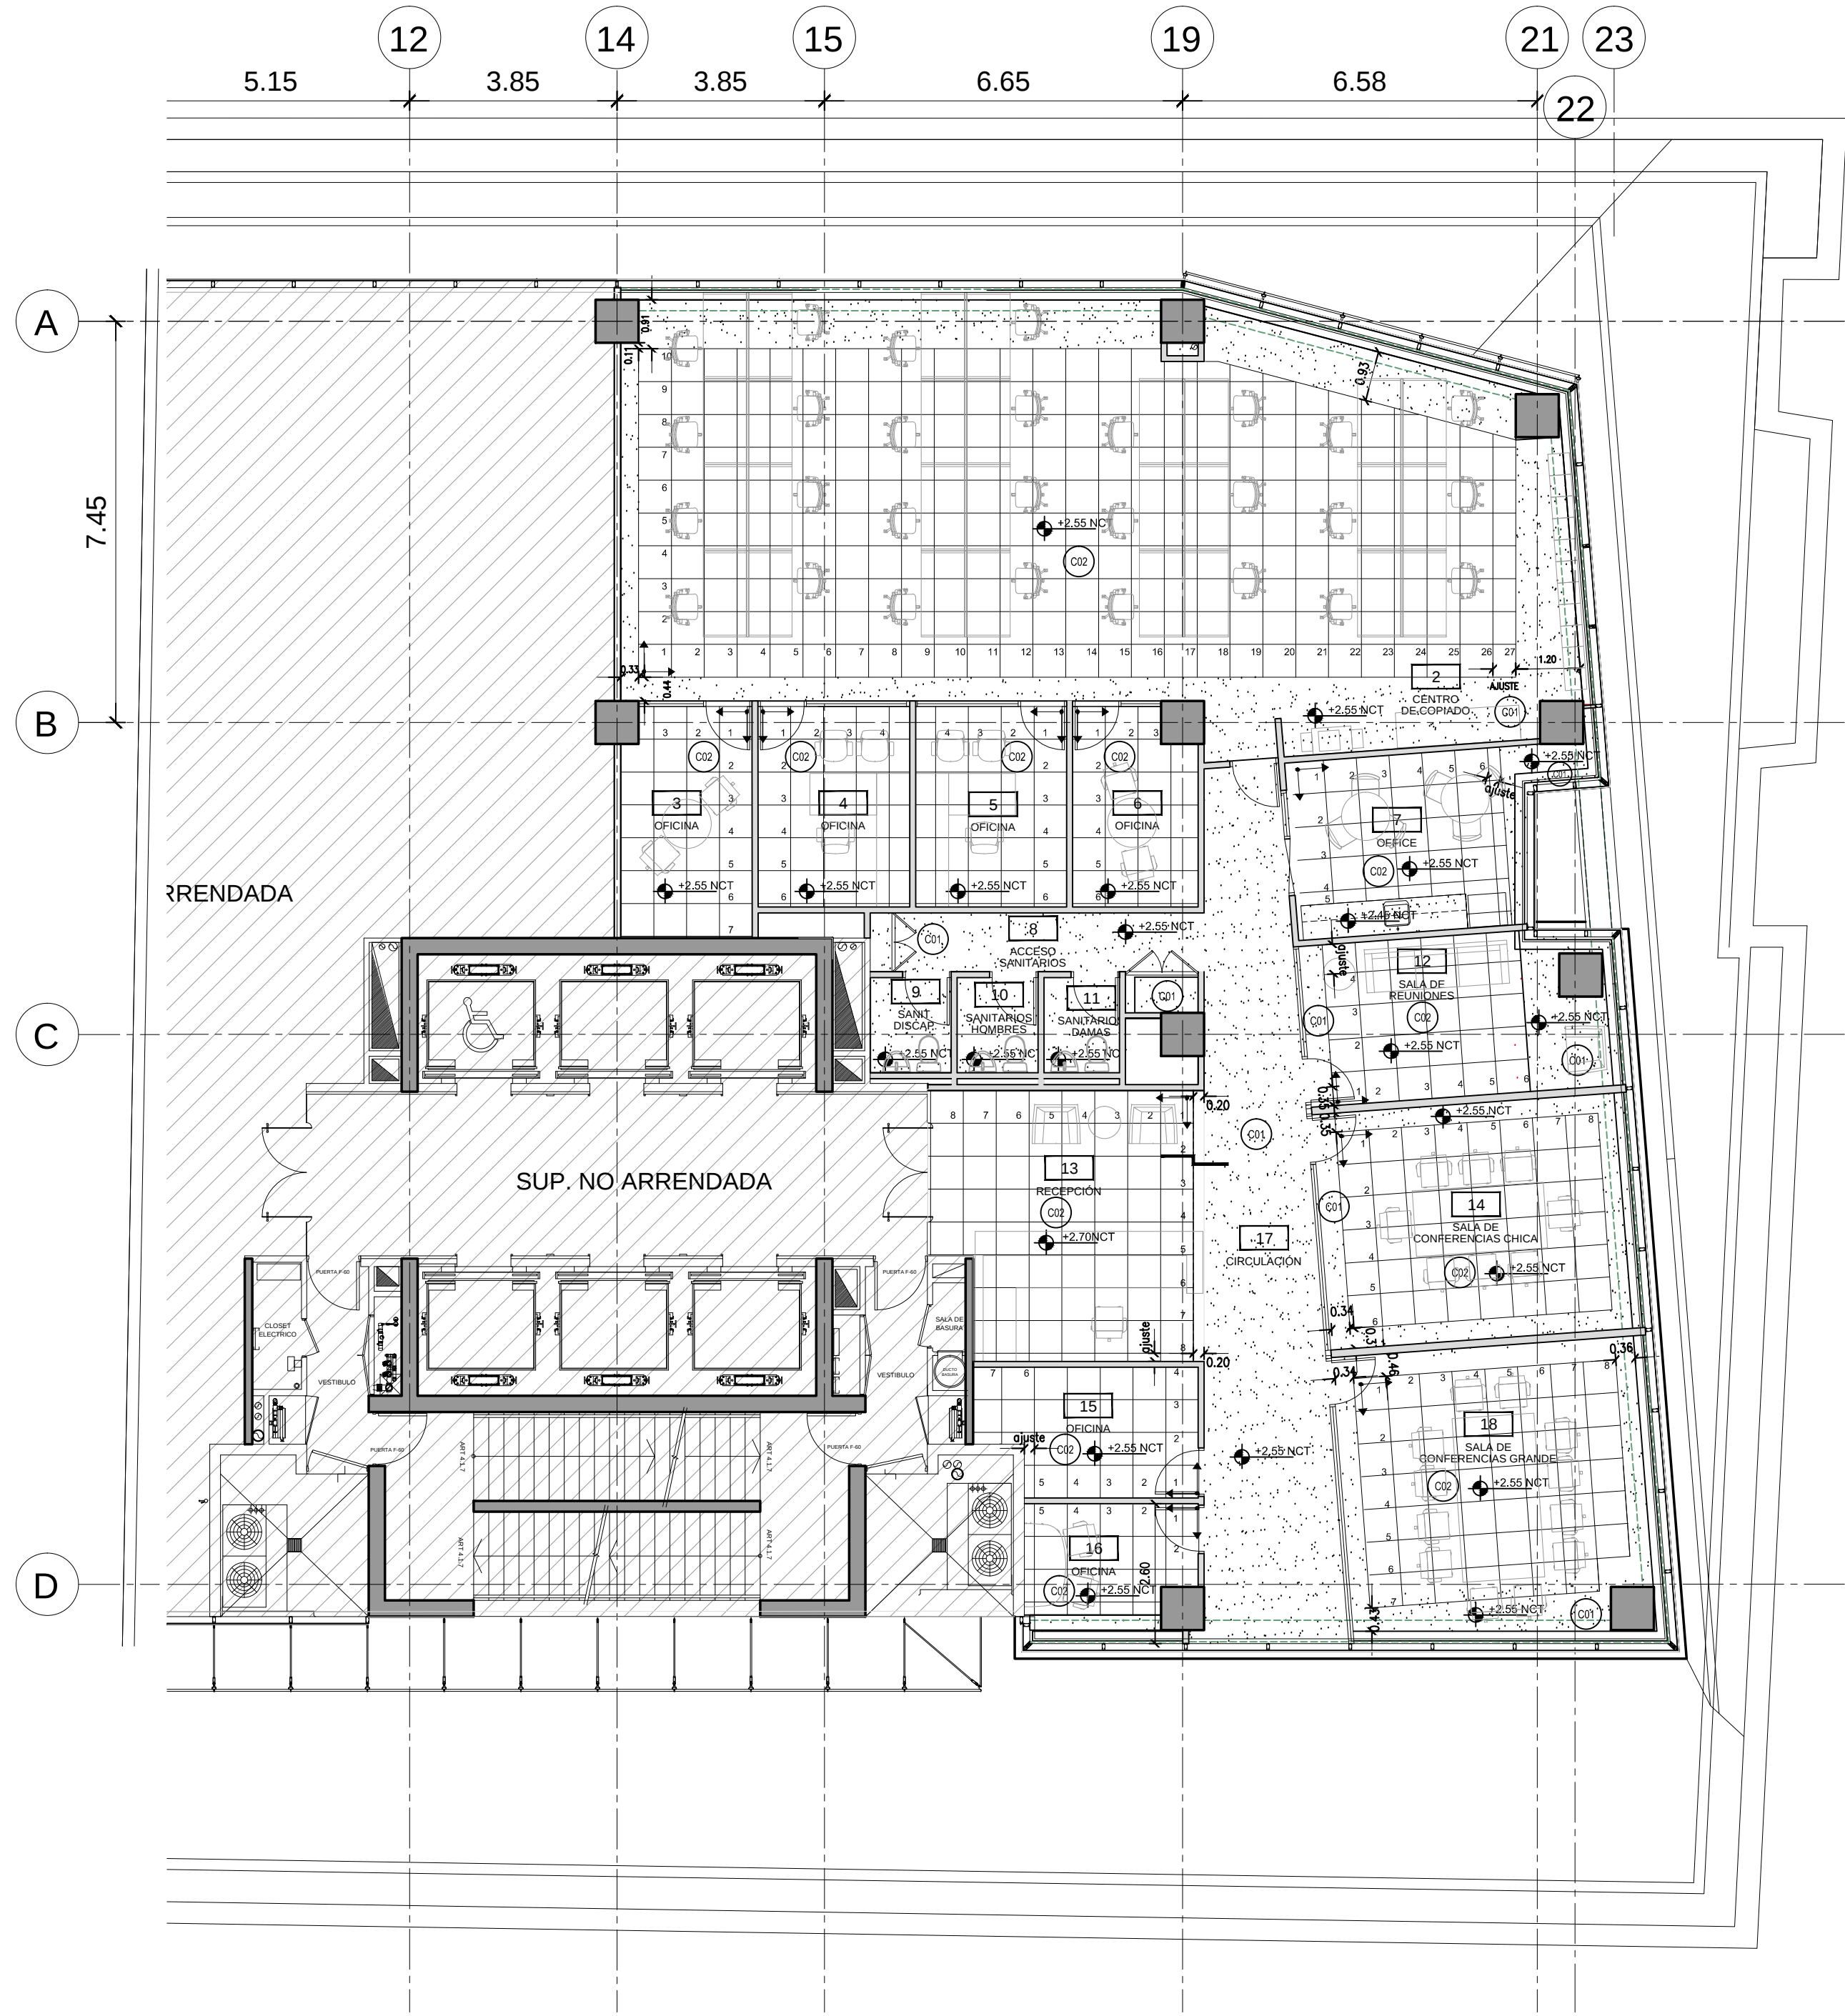

MUROS	TERMINACIONES	CIELORRASOS	SOLADOS	ILUMINACION	INCENDIO	CLIMA	
F1 Tabique de Yeso-Carton C/Estructura metálica galvanizada liviana de 60mm C/Panchas de yeso-cartón de 15mm+10mm POR CADA LADO.	A SEÑALÉTICA INSTITUCIONAL, VER PLANO ORN-AR-TE-01	C01 CIELORRASO DE PLACA DE YESOCARTÓN DE 15MM	S01 ALFOMBRA DE ALTO TRÁNSITO - MOHAWK COLBEATS, DARK GRAY, INRWELL 965, MÓDULO DE 61 X 61.	I1 LUMINARIA PHILIPS LUXSPACE MICRO HIGH EFFICACY IP54, Modelo Baseco BBS406 PG - Lámpara LED Compact 20W	INC-01 ROTADOR SEMI EMBUTIDO EN CIELOFALSO	CL-01 DIFUSOR	
F2 Tabique de Yeso-Carton C/Estructura metálica galvanizada liviana de 60mm C/Panchas de yeso-cartón de 15mm+10mm POR CADA LADO - Aislación en lana de Vidrio ASLAN.	P PINTURA LATEX ACRILICA INTERIOR MATE BENJAMIN MOORE Ver plano ORN-AR-TE-01	C02 CIELOFALSO MODULAR MODELO SAND MICRO 61x61cm DE FIBRA MINERAL CANTO REBANDADO	S02 ALFOMBRA DE ALTO TRÁNSITO - MOHAWK COLBEATS, LIGHT GRAY, BRUSHED METAL 976	I2 LUMINARIA PHILIPS CELINO TBS900 PARA LAMPARA MASTER T5 / GS 20W/90W	INC-02 SENSOR DE HUMO FOTOELÉCTRICO INTELIGENTE	CL-02 REJILLA DE RETORNO	
F3 Tabique de Yeso-Carton C/Estructura metálica galvanizada liviana de 60mm C/Panchas de yeso-cartón de 15mm+10mm EN UN SOLO LADO	R1 REVESTIMIENTO CERÁMICO 30 X 60 cm COLOR BLANCO BRILANTE RECTIFICADO (proveedor m4)		S03 ALFOMBRA DE ALTO TRÁNSITO - MOHAWK COLBEATS, ACCENT BLUE - JAZZ 546	I3 SENSOR PHILIPS OCCUSWITCH DALI LRX02070	INC-03 PERFORACION DE ASPIRACION	CL-03 VENTILADOR DE EXTRACCION AXIAL	
F4 PARED PROVISTA POR LOCADOR (YA EJECUTADA)	R2 REVESTIMIENTO MOSAICO DE VIDRIO 32.7 x 32.7 cm (2.5 x 2.5) COLOR MEZCLA AZUL-CELESTE (proveedor m4)		S04 PORCELANATO PULIDO COLOR GREY 60x 60 cm (m4)	I4 SENSOR DE MOVIMIENTO PHILIPS OCCUSWITCH			
F5 Tabique de Yeso-Carton C/Estructura metálica galvanizada liviana de 60mm C/Panchas de yeso-cartón de 15mm+10mm POR CADA LADO, RESISTENTE A LA HUMEDAD.			S05 PISO TÉCNICO CON TERMINACION VINILICA, COLOR A DEFINIR				
F6 Tabique de Yeso-Carton C/Estructura metálica galvanizada liviana de 60mm C/Panchas de yeso-cartón de 15mm+10mm EN UN SOLO LADO, RESISTENTE A LA HUMEDAD.			S06 FUEJE METÁLICO EN CAMBIO DE PAVIMENTOS DE 20 X 4 MM				
F7 Tabique de Yeso-Carton C/Estructura metálica galvanizada liviana de 90mm C/Panchas de yeso-cartón de 15mm+10mm POR CADA LADO - Aislación en lana de Vidrio ASLAN							



PROPIETARIO

ARQUITECTO A CARGO

Firma Rep. Legal Firma Arqto. a cargo DIRECCION MUNICIPAL

CONSTRUCCION Y AS BUILT



Planta Cielofalsos

NOTA: Todas las medidas se verificarán en obra

ARCHIVO: ORH-AR-CI-AB.dwg

ESCALA: 1:100 SECTOR:

PLANTA NIVEL: VERSION: AS BUILT

FECHA: 31-01-14

LÁMINA N°

ORH-AR-CI-AB-01