




PLANTA SOLADOS Esc 1.50

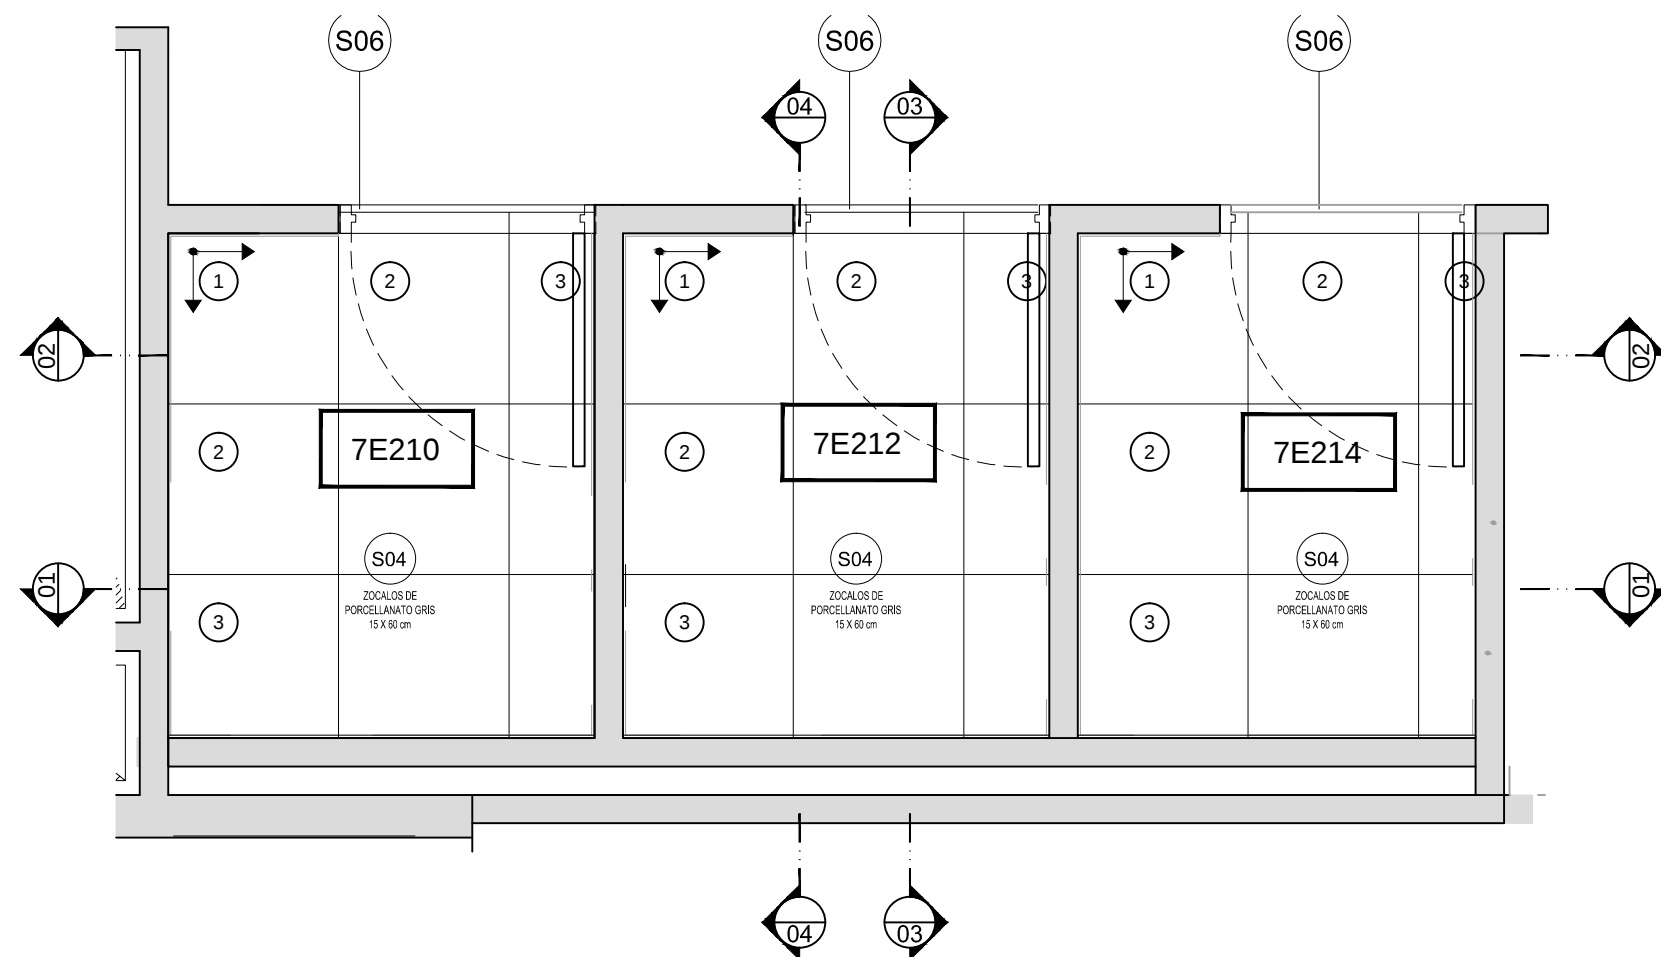


PLANTA SANITARIOS Esc 1.50

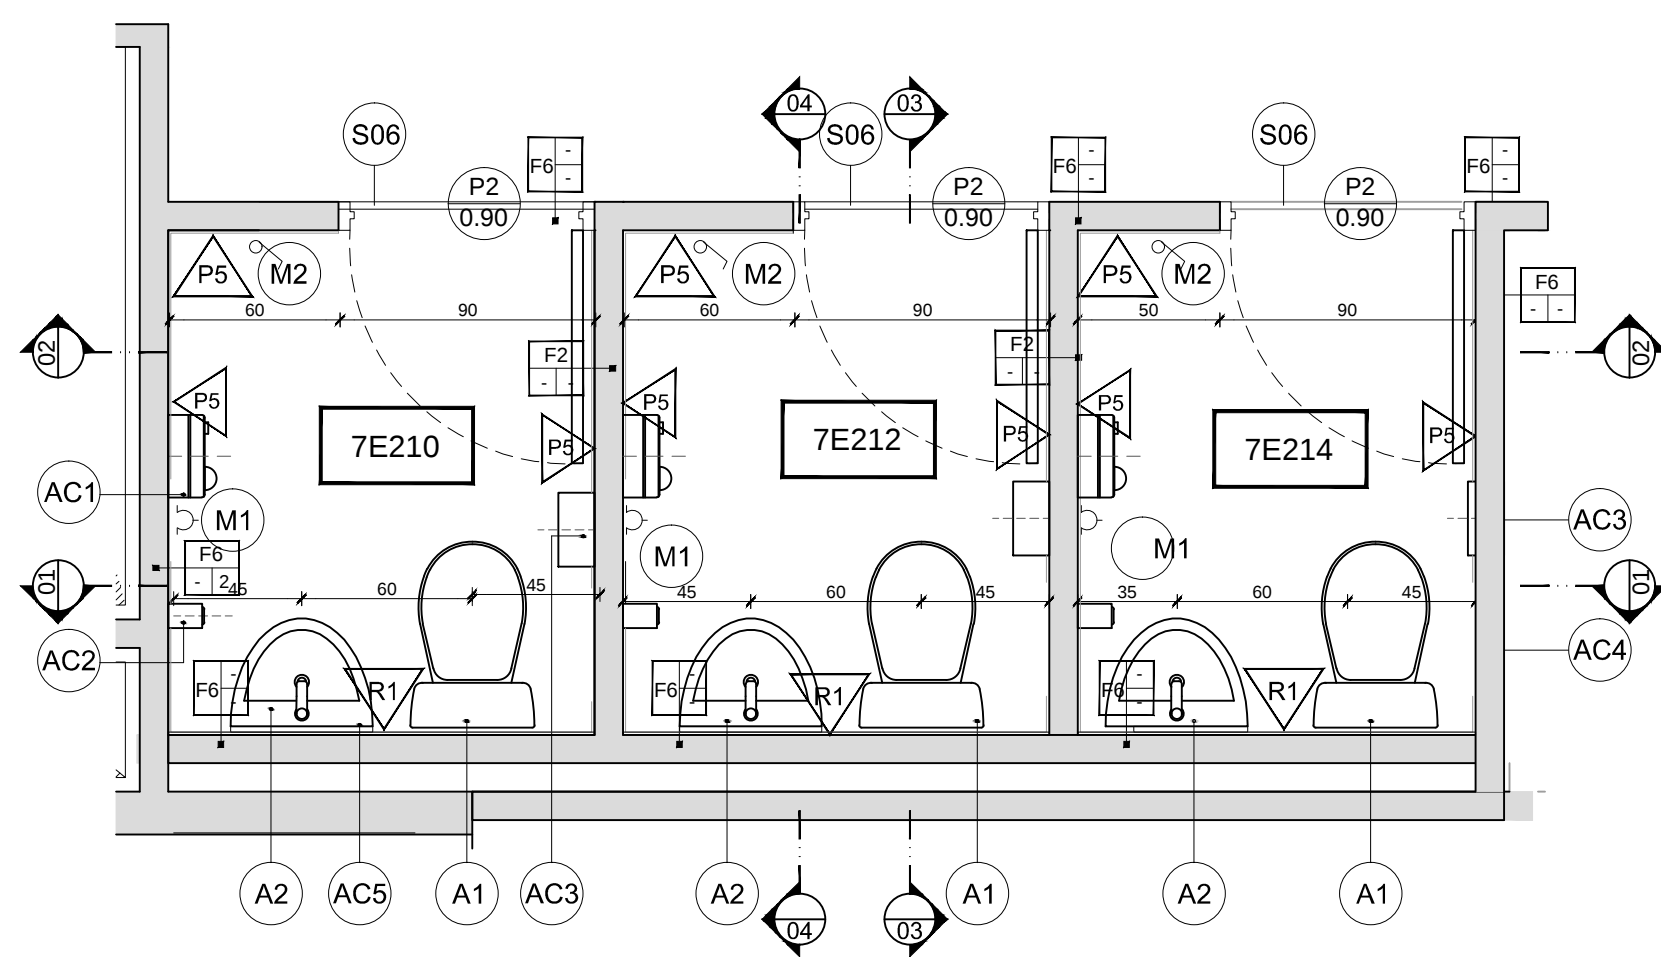


PLANTA CIELOFALSOS Esc 1.50

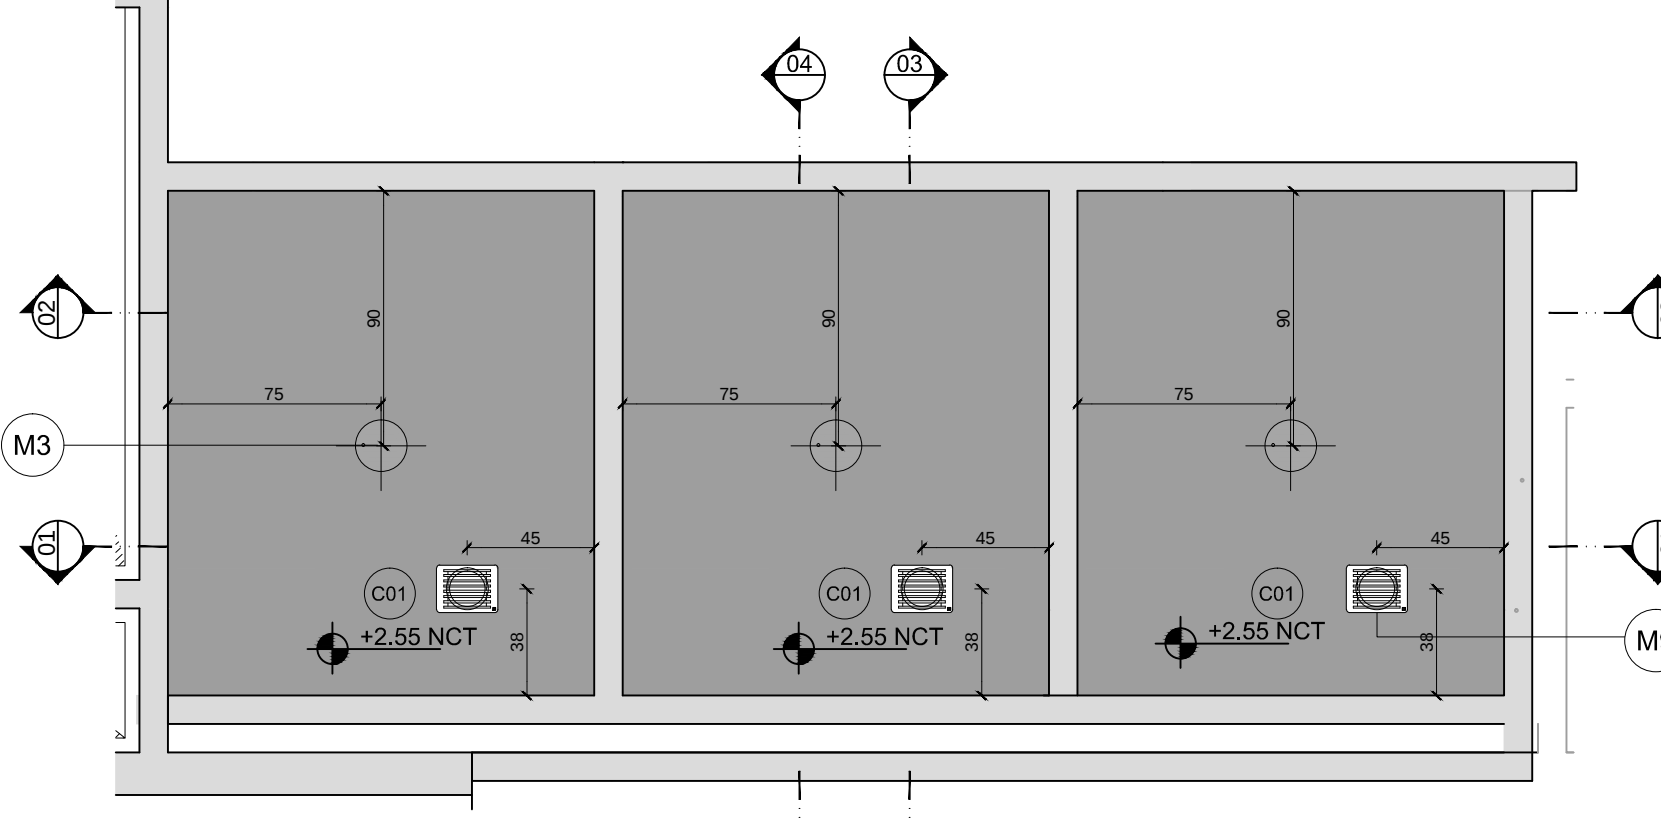


CORTE 1 Esc 1.50

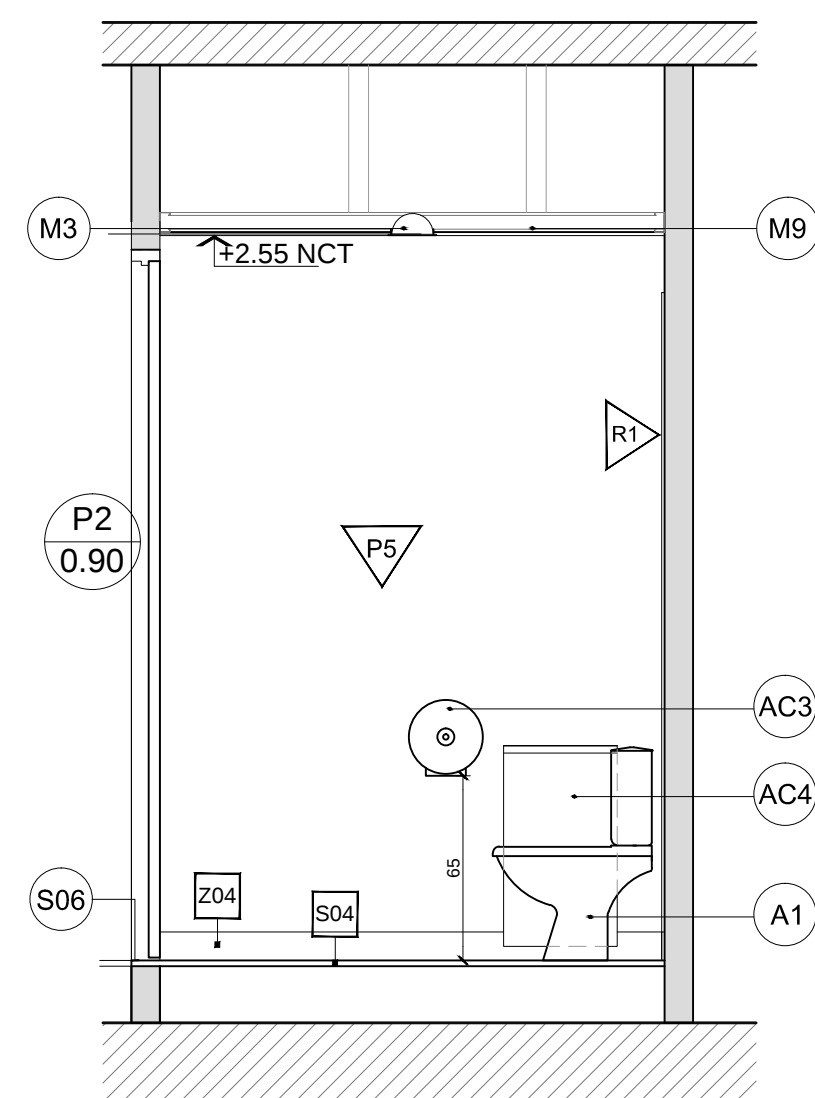


CORTE 3 Esc 1.50

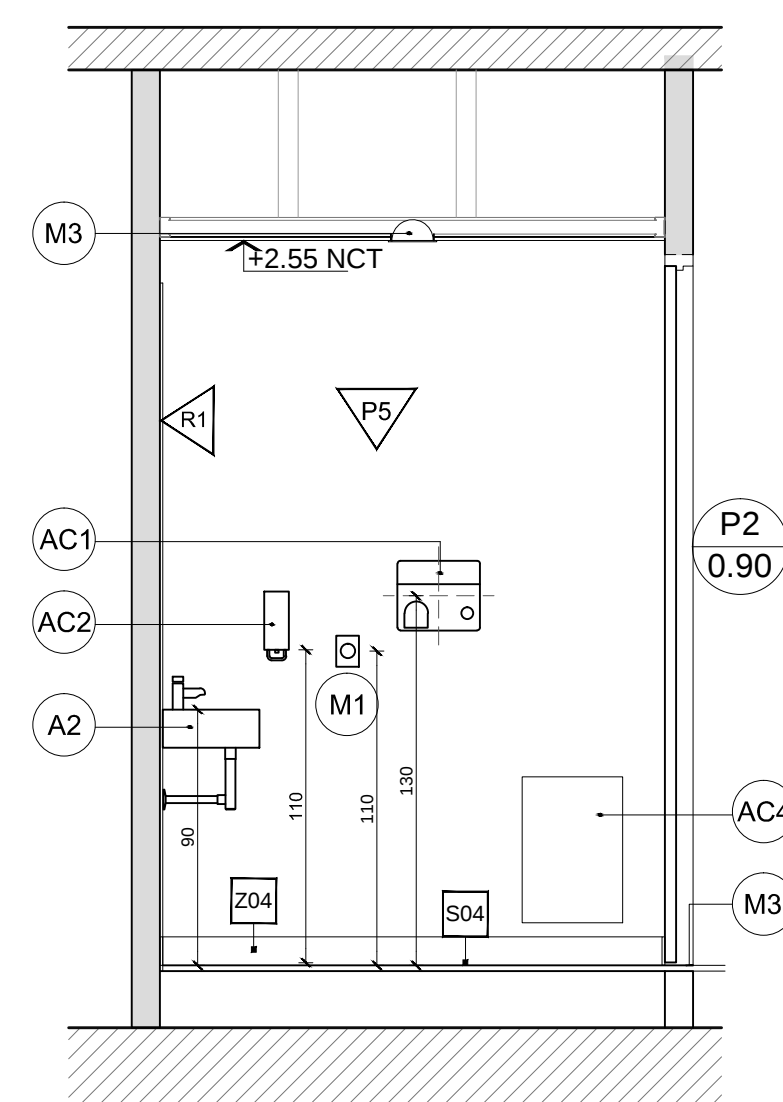

CORTE 2 Esc 1.50

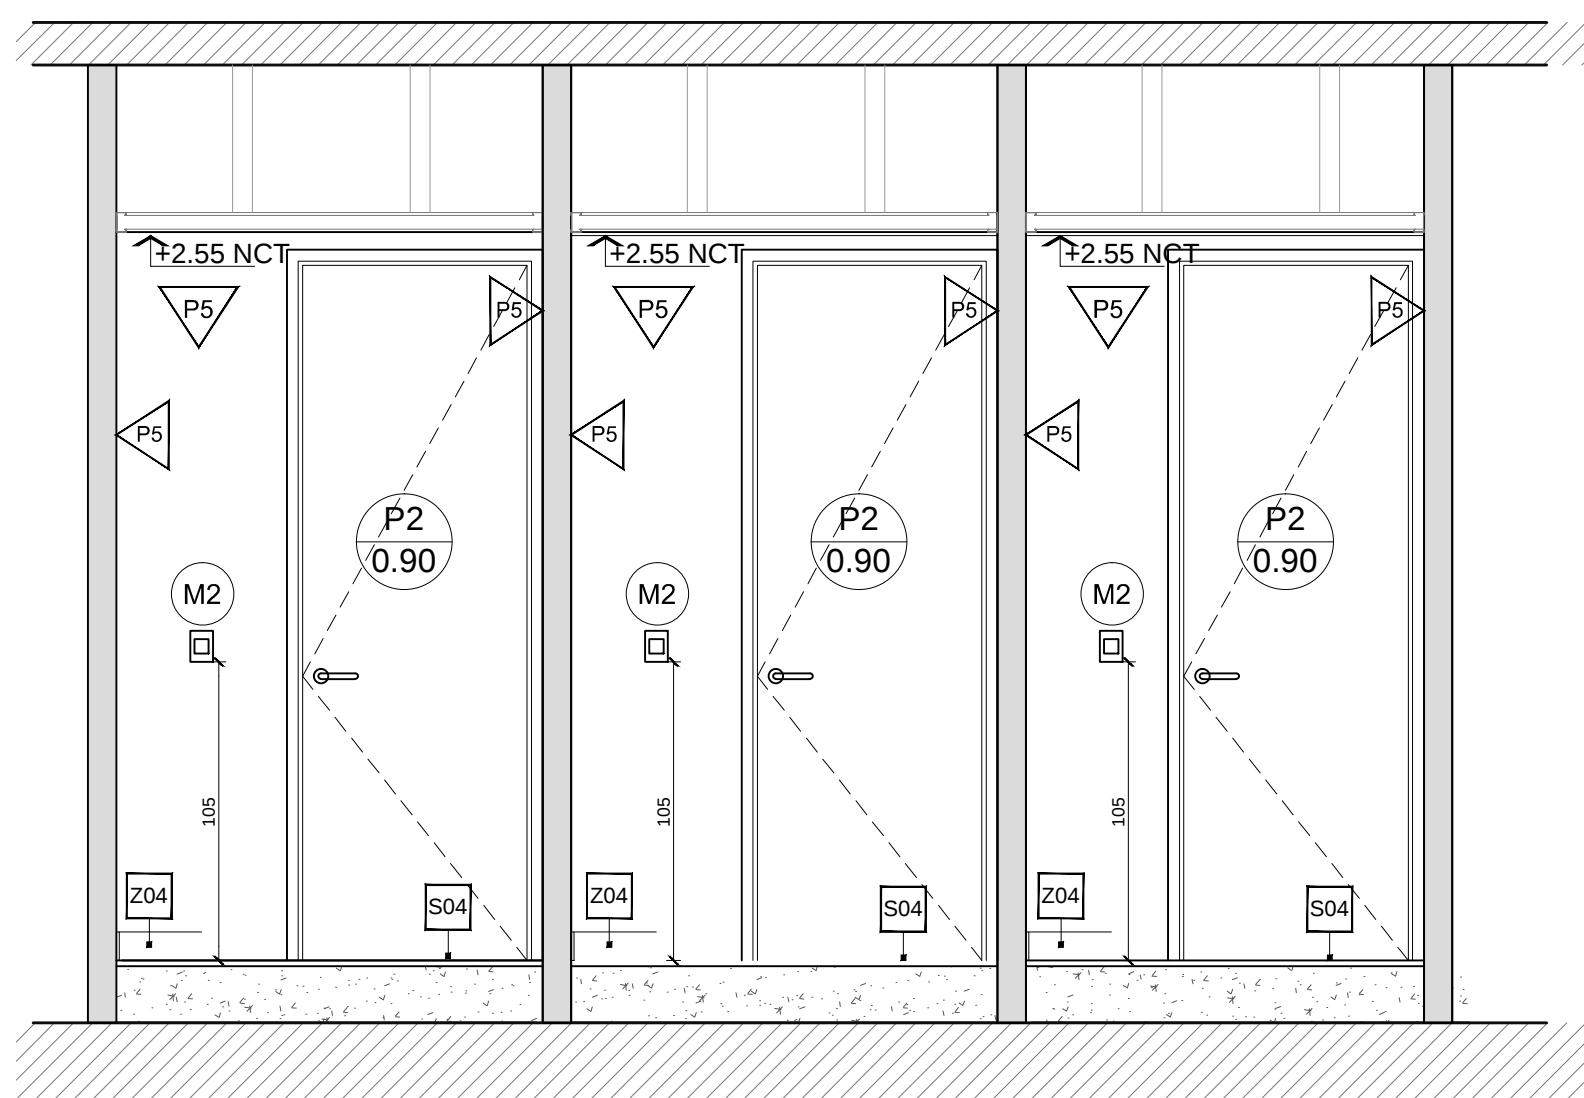

CORTE 4 Esc 1.50

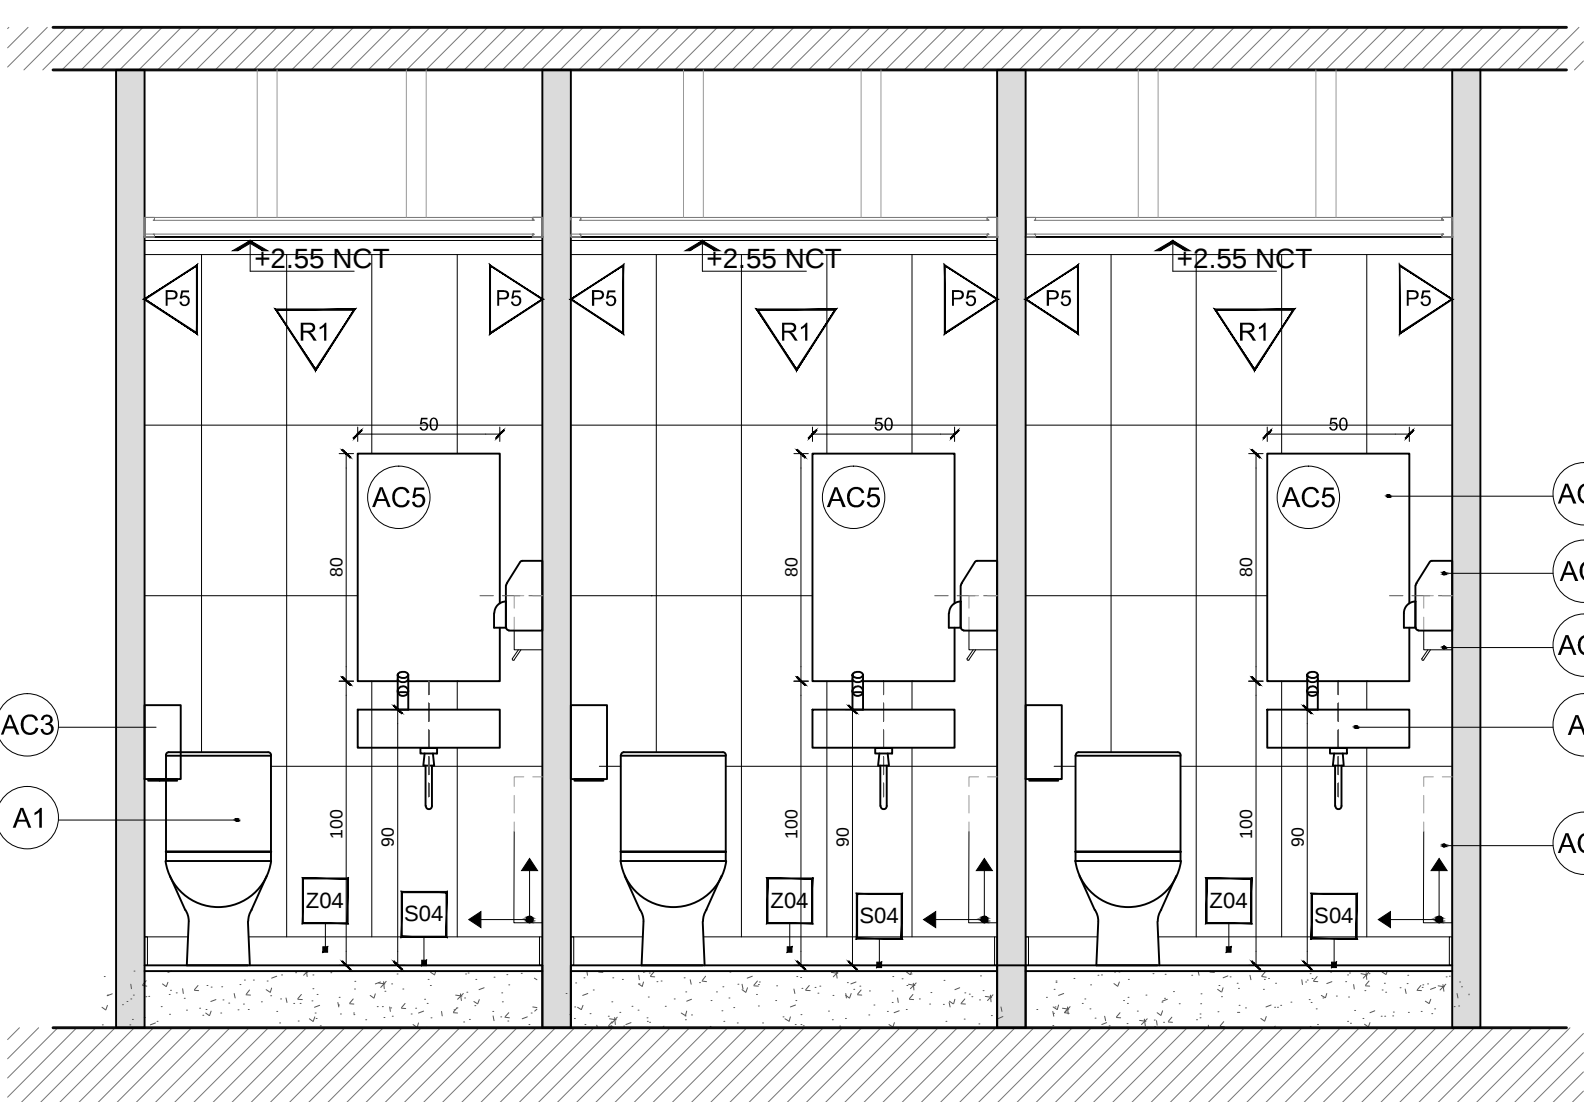

M U O S	TERMINACIONES	CIELORRASOS	SOLADOS	ARTEFACTOS SANITARIOS Y COCINA	ACCESORIOS	OTROS	EQUIPAMIENTO
F1 Tabique de Yesso-Cerco C/Estructura metálica galvanizada lámina de 60mm C/Planchas de yeso-cartón de 15mm+10mm POR CADA LADO	A SEÑALÉTICA INSTITUCIONAL. VER PLANO ORH-AR-TE-1	C01 CIELORRASO DE PLACA DE YESOCARTON DE 19MM	S01 ALFOMBRA DE ALTO TRÁNSITO-MOHAWK COLBEATS, DARK GRAY INWELL 985, MÓDULO DE 61 X 61.	A1 WC CRISTALLO: Estante con juego de mecanismo doble descarga 64.1 lit (mk)	AC1 SECAMANOS ELÉCTRICOS CON CONTROL POR INFRAROJO GENEBRE (SEGUN ESPECIFICACION TECNICAS)	M1 TOMA ELÉCTRICA CON MARCO	A MICROONDAS
F2 Tabique de Yesso-Cerco C/Estructura metálica galvanizada lámina de 60mm C/Planchas de yeso-cartón de 15mm+10mm POR CADA LADO + Adición en lana de Vidrio AGS-LAN	P PINTURA LATEX ACILICA INTERIOR MATE BENJAMIN MOORE Varapiso ORH-AR-TE-1	C02 CIELOFALSO MOLULAR MÓDULO SAND MICRO (1x1x1m) DE FIBRA MINERAL CANTO REBAJADO	S02 ALFOMBRA DE ALTO TRÁNSITO-MOHAWK COLBEATS, LIGHT GRAY BRUSHED METAL 976	A2 LAVAMANOS GALA Cool-LARGE41 GRIFERIA SPENT - Temporizado para lavamanos con ahorrador (mk)	AC2 DESPENSADOR DE JABON 1 LT. SOFTCANE SACHET DIVERSEY DIVERSEY CODIGO 12857	M2 Llave de LUZ	B MAQUINA DE CAFE
F3 Tabique de Yesso-Cerco C/Estructura metálica galvanizada lámina de 60mm C/Planchas de yeso-cartón de 15mm+10mm EN UN SOLO LADO	R1 REVESTIMIENTO CERAMICO 30 X 60 cm COLOR BLANCO BRILLANTE RECTIFICADO (proveedor mk)		S03 ALFOMBRA DE ALTO TRÁNSITO-MOHAWK COLBEATS, ACCENT BLUE JAZZ 546	A3 LAVAMANOS TIPO BPI (mk) GRIFERIA CON AREADOR MONOMANCHO FOCUS E2 CROMADAS (mk)	AC3 PORTARROLLOS JUNBO	M3 LUMINARIA PHILIPS LUXSPACE MICRO HDI EFFICACY IP54 Modelo Básico 88548 PS- Lámpara DLED Compso 28W	C HELADERA
F4 PARED PROVISTA POR LOCADOR (YA EJECUTADA)	R2 REVESTIMIENTO MOSAICO DE VIDRIO 32.7 x 32.7 cm (2.5 x 2.5) COLOR MEDUSA ADUL-CEJESTE (proveedor mk)		S04 PORCELANATO PULIDO COLOR GREY 60x 60 cm (mk)		AC4 RECIPIENTE DE DESECHOS EMPOTRADO DE ACERO INOXIDABLE 50X50X16 cm	M4 LUMINARIA PHILIPS CELINO T89890 PARA LAMPARA MASTER TS GS 28W/83W	D EXPENDECOR DE AGUA
F5 Tabique de Yesso-Cerco C/Estructura metálica galvanizada lámina de 60mm C/Planchas de yeso-cartón de 15mm+10mm EN UN SOLO LADO. RESISTENTE A LA HUMEDAD.			S05 PISO TECNICO 61X61 cm CON TERMINACION VINILICA SOLO EN AREA DE SERVIDOR.		AC5 ESPEJO FLOAT 6mm DE 80 x 50 cm	M5 REJILLA DE RETORNO	
F6 Tabique de Yesso-Cerco C/Estructura metálica galvanizada lámina de 60mm C/Planchas de yeso-cartón de 15mm+10mm EN UN SOLO LADO.			S06 FLEJE METALICO EN CAMBIO DE PAVIMENTOS DE 25 X 4 MM		AC6 CONTINUA ROLLER QUANTUM GENERA FRONTAL CON BASE SLIM TELA ROSENA Apertura 30. Mando Control - COLOR: White Classic	M6 SENSOR DE HUMO FOTOELÉCTRICO INTELIGENTE	
F7 Tabique de Yesso-Cerco C/Estructura metálica galvanizada lámina de 60mm C/Planchas de yeso-cartón de 15mm+10mm POR CADA LADO + Adición en lana de Vidrio AGS-LAN							

IA INTERIOR ARCHITECTS
WASHINGTON D.C.
600 NEW HAMPSHIRE AVE. NW SUITE 200
WASHINGTON, D.C. 20037
TEL 202-745-4300 FAX 202-745-4301

BAMA BODAS MIANI ANGER
ARCHITECTS & ASSOCIATES
ALVARO BOSCOLO RODRIGUEZ
Architecture, Engineering, Planning, Interiors
Miembro de IBC, Consejo Integrado de Chile
J.F. Seguí 3800 PB A (C1425 AC2)
Cap. Fed. - Buenos Aires - Argentina
Tel: 0054 11 4364 1327 / 1364 1395
fax: 4802 3397
bami@bamiar.com.ar



PROPIETARIO

ARQUITECTO A CARGO

Firma Rep. Legal Firma Arqto. a cargo
DIRECCION MUNICIPAL

CONSTRUCCION Y AS BUILT

Architecto: ORH-AR-DE-AB

Sanitario

NOTA: Todas las medidas se verificaran en obra

ARCHIVO: ORH-AR-DE-AB.dwg

ESCALA: 1:50 SECTOR:

PLANTA NIVEL: VERSION: AS BUILT

FECHA: 31-01-14

LAMINA N°

ORH-AR-DE-AB