



PLANTA DE ARQUITECTURA

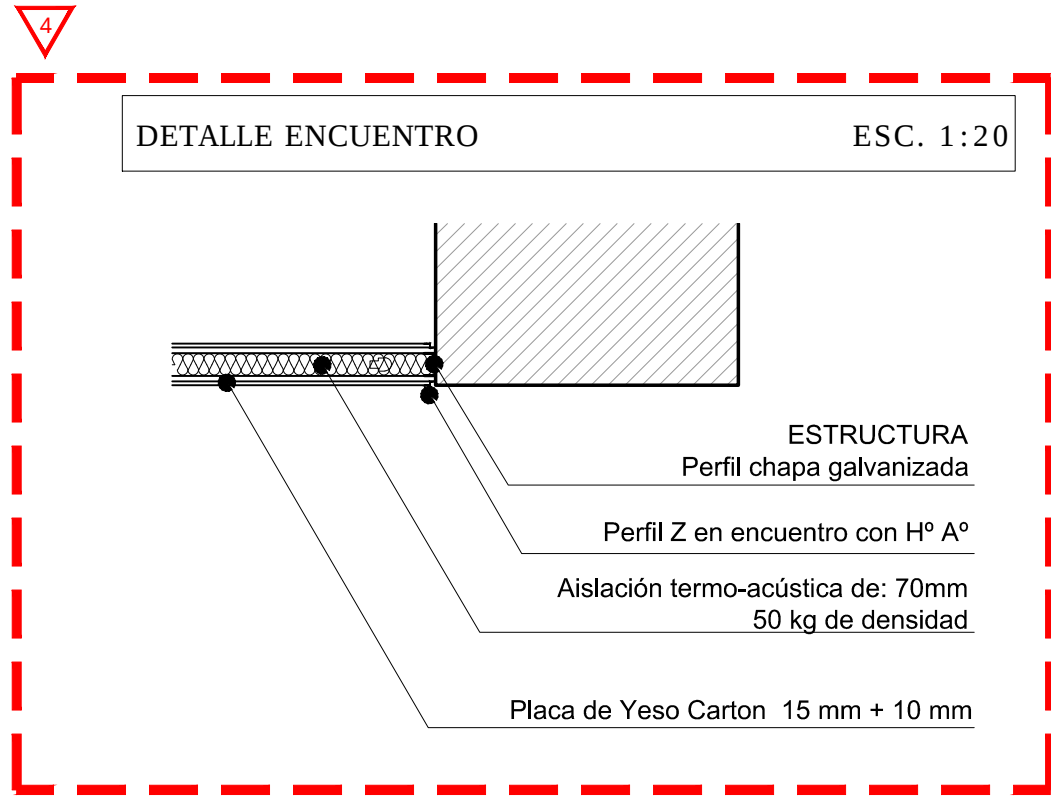

PLANTA DE INSTALACIONES ELECTRICAS

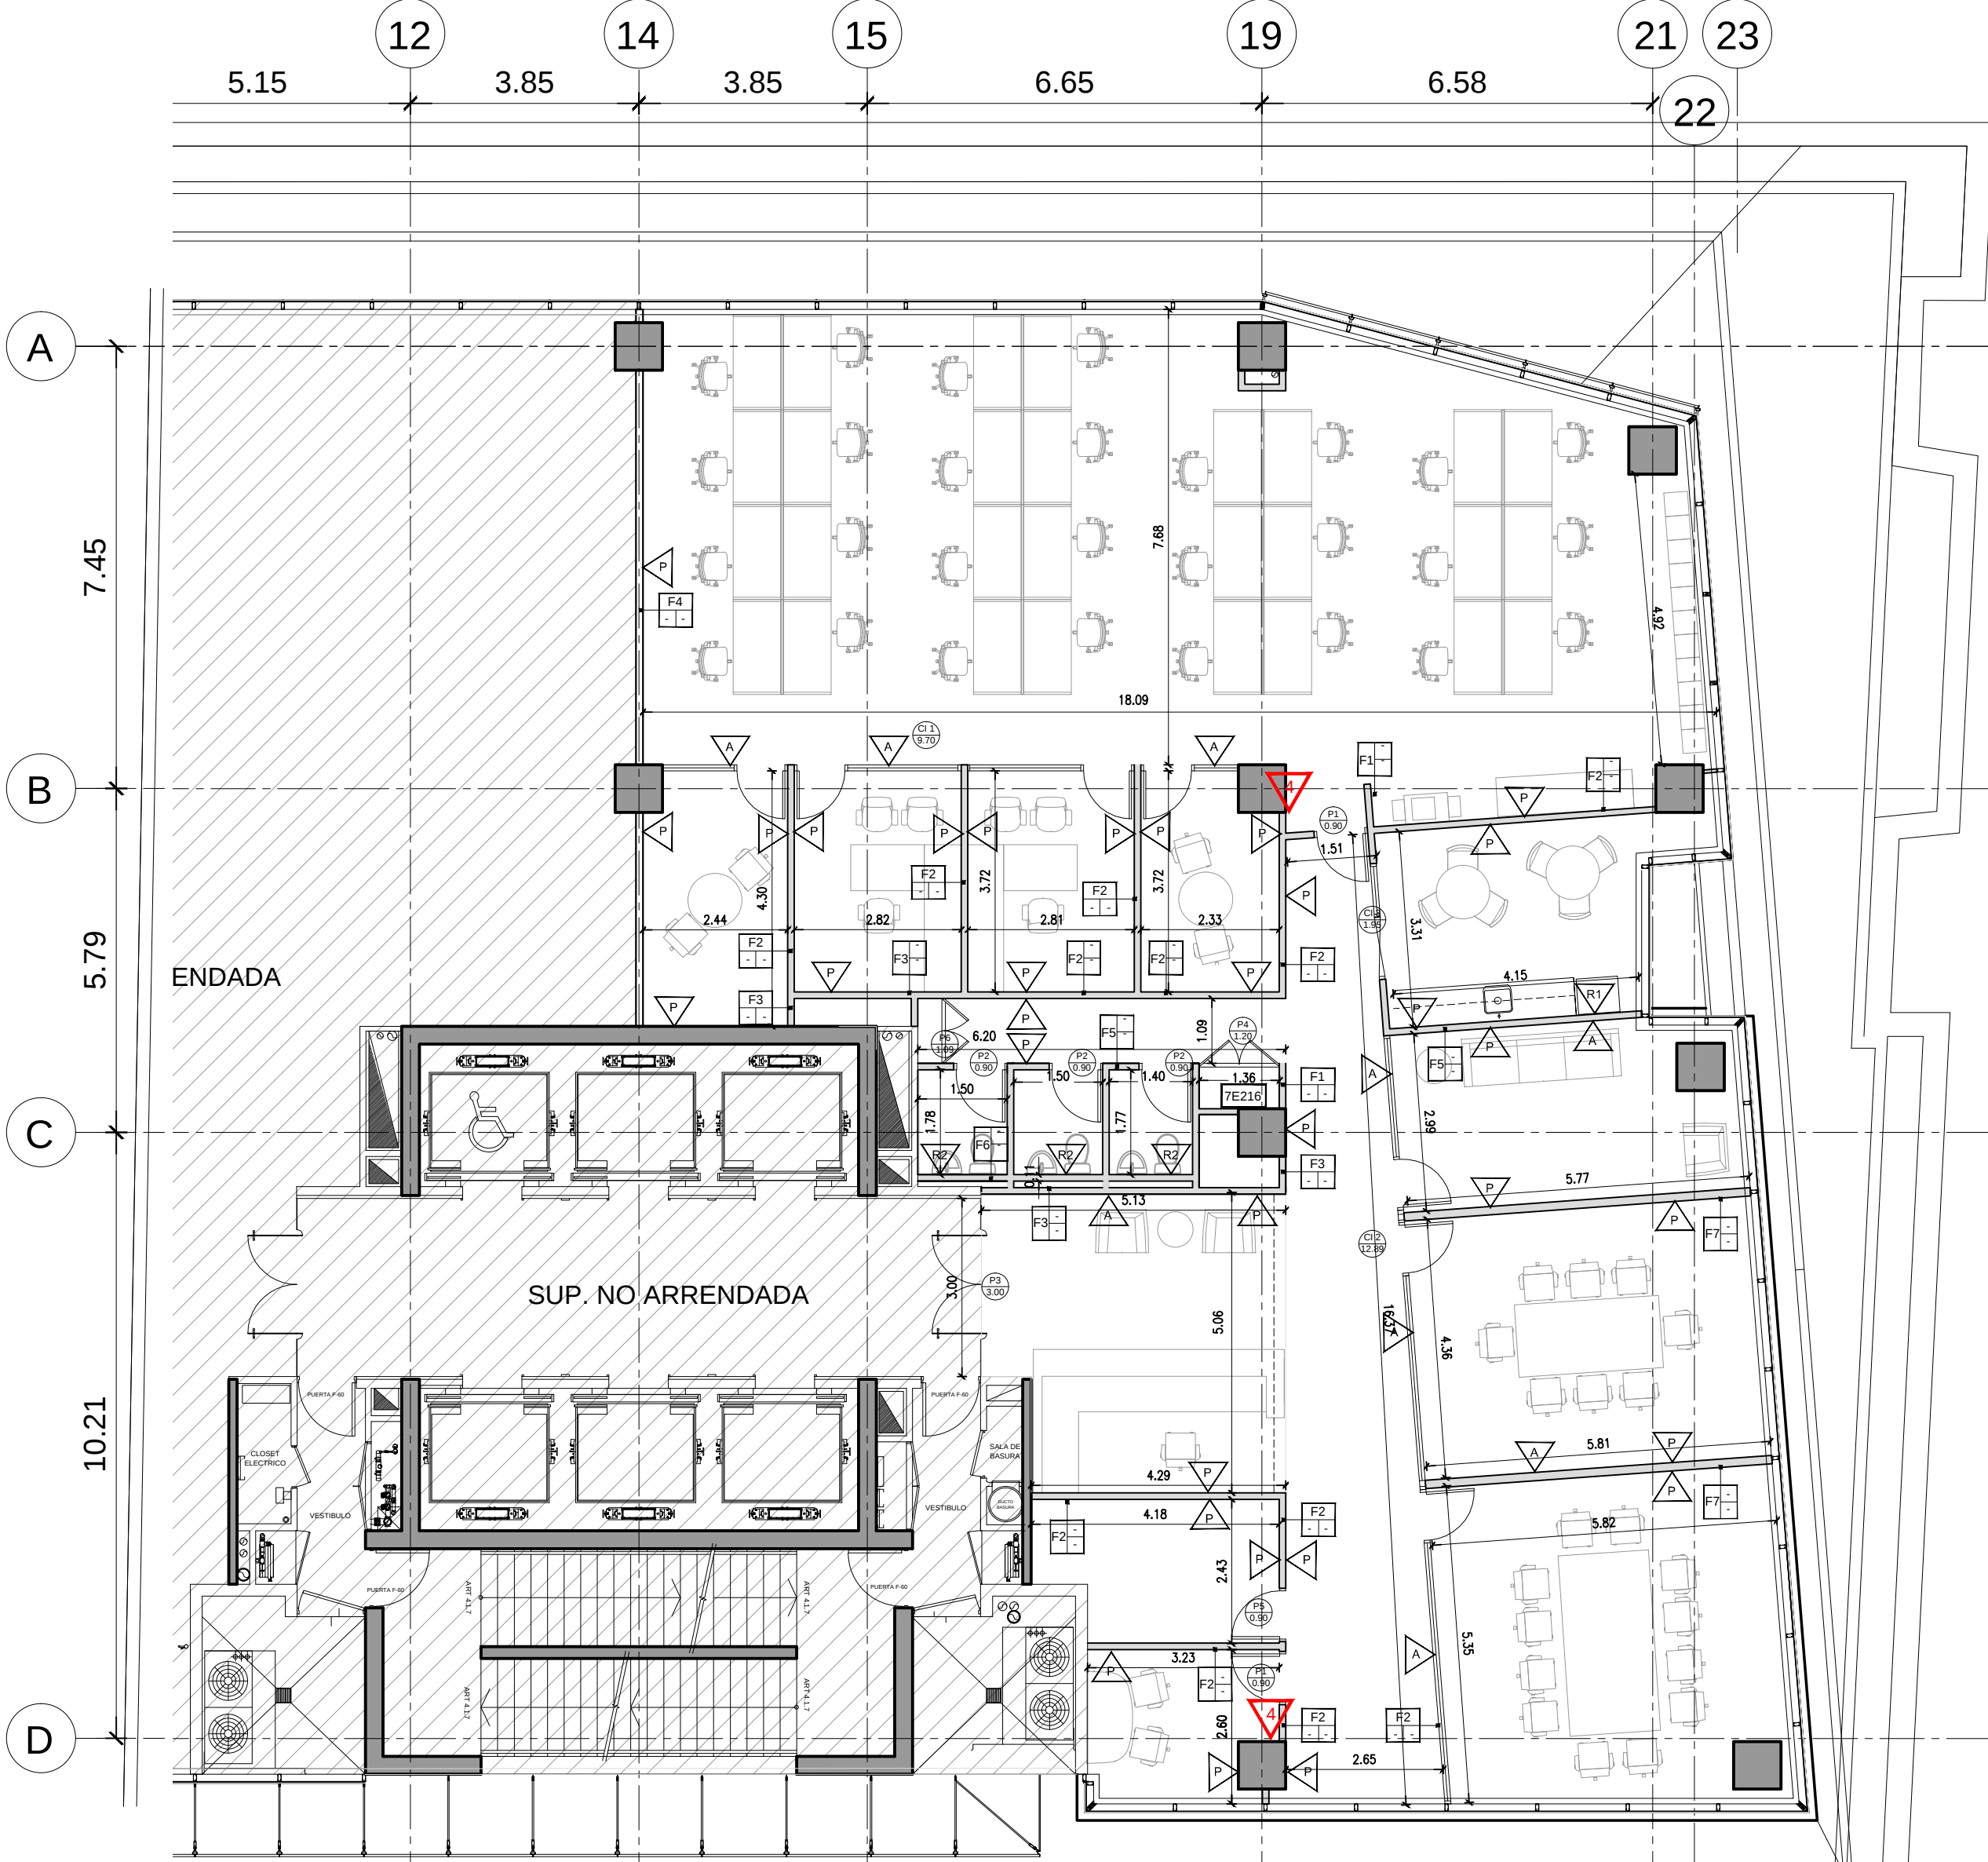

MUROS	TERMINACIONES	CIELORRASOS	SOLADOS	ELECTRICIDAD
F1 Tabique de Yeso-Carton C/Estructura metálica galvanizada lisa de 60mm C/Planchas de yeso-cartón de 15mm+10mm POR CADA LADO.	A SEÑALÉTICA INSTITUCIONAL. VER PLANO ORH-AR-TE-01	C01 CIELORRASO DE PLACA DE YESOCARTON DE 15MM	S01 ALFOMBRA DE ALTO TRANSITO - MCHAWK COLBEATS. DARK GRAY. INKWELL 885. MÓDULO DE 61 X 61.	1 TOMA DE PARED - CAJA CON UN ENCHUFE
F2 Tabique de Yeso-Carton C/Estructura metálica galvanizada lisa de 60mm C/Planchas de yeso-cartón de 15mm+10mm POR CADA LADO + Aislación en lana de Vidro KISLAN.	P PINTURA LATEX ACRILICA INTERIOR MATE BENJAMIN MOORE Ver plano ORH-AR-TE-01	C02 CIELORRASO MODULAR MODELO SAND MEDIO 61x61cm DE FIBRA MINERAL CANTO REBAJADO	S02 ALFOMBRA DE ALTO TRANSITO - MCHAWK COLBEATS. LIGHT GRAY. BRUSHED METAL 876	2 TOMA DE PARED - TELEFONO / DATOS
F3 Tabique de Yeso-Carton C/Estructura metálica galvanizada lisa de 60mm C/Planchas de yeso-cartón de 15mm+10mm EN UN SOLO LADO	R1 REVESTIMIENTO CERÁMICO 30 X 60 cm COLOR BLANCO BRILLANTE RECTIFICADO (proveedor rñ)		S03 ALFOMBRA DE ALTO TRANSITO - MCHAWK COLBEATS. ACCENT BLUE - JAZZ 546	3 TOMA DE PISO - CAJA CON DOS ENCHUFES
F4 PARED PROVISTA POR LOCADOR (YA EJECUTADA)	A2 REVESTIMIENTO MOSAICO DE VIDRIO 32.7 x 32.7 cm (2.5 x 2.5) COLOR MEZCLA AZUL-CELESTE (proveedor rñ)		S04 PORCELANATO PULIDO COLOR GREY 60x 60 cm (rñ)	4 TOMA DE MUEBLES - CAJA CON DOS ENCHUFES
F5 Tabique de Yeso-Carton C/Estructura metálica galvanizada lisa de 60mm C/Planchas de yeso-cartón de 15mm+10mm POR CADA LADO. RESISTENTE A LA HUMEDAD.			S05 PISO TECNICO 61x61 cm	5 TOMA DE MUEBLES - TELEFONO / DATOS
F6 Tabique de Yeso-Carton C/Estructura metálica galvanizada lisa de 60mm C/Planchas de yeso-cartón de 15mm+10mm EN UN SOLO LADO. RESISTENTE A LA HUMEDAD.			S06 FLUJE METALICO EN CAMBIO DE PAVIMENTOS DE 25 X 4 MM	6 TABLERO ELECTRICO
F7 Tabique de Yeso-Carton C/Estructura metálica galvanizada lisa de 90mm C/Planchas de yeso-cartón de 15mm+10mm POR CADA LADO + Aislación en lana de Vidro KISLAN.				7 TABLERO CONTROL DE LUCES



PROPIETARIO

ARQUITECTO A CARGO

Firma Rep. Legal Firma Arqto. a cargo DIRECCION MUNICIPAL

CONSTRUCCION Y AS BUILT: contract

Planta Arquitectura

NOTA: Todas las medidas se verificaran en obra

ARCHIVO: ORH-AR-PL-AB.dwg

ESCALA: 1:100

PLANTA NIVEL: VERSION: AS BUILT

FECHA: 30-01-14

LAMINA N°

ORH-AR-PL-AB