



PLANTA COLOCACION DE PISO TECNICO

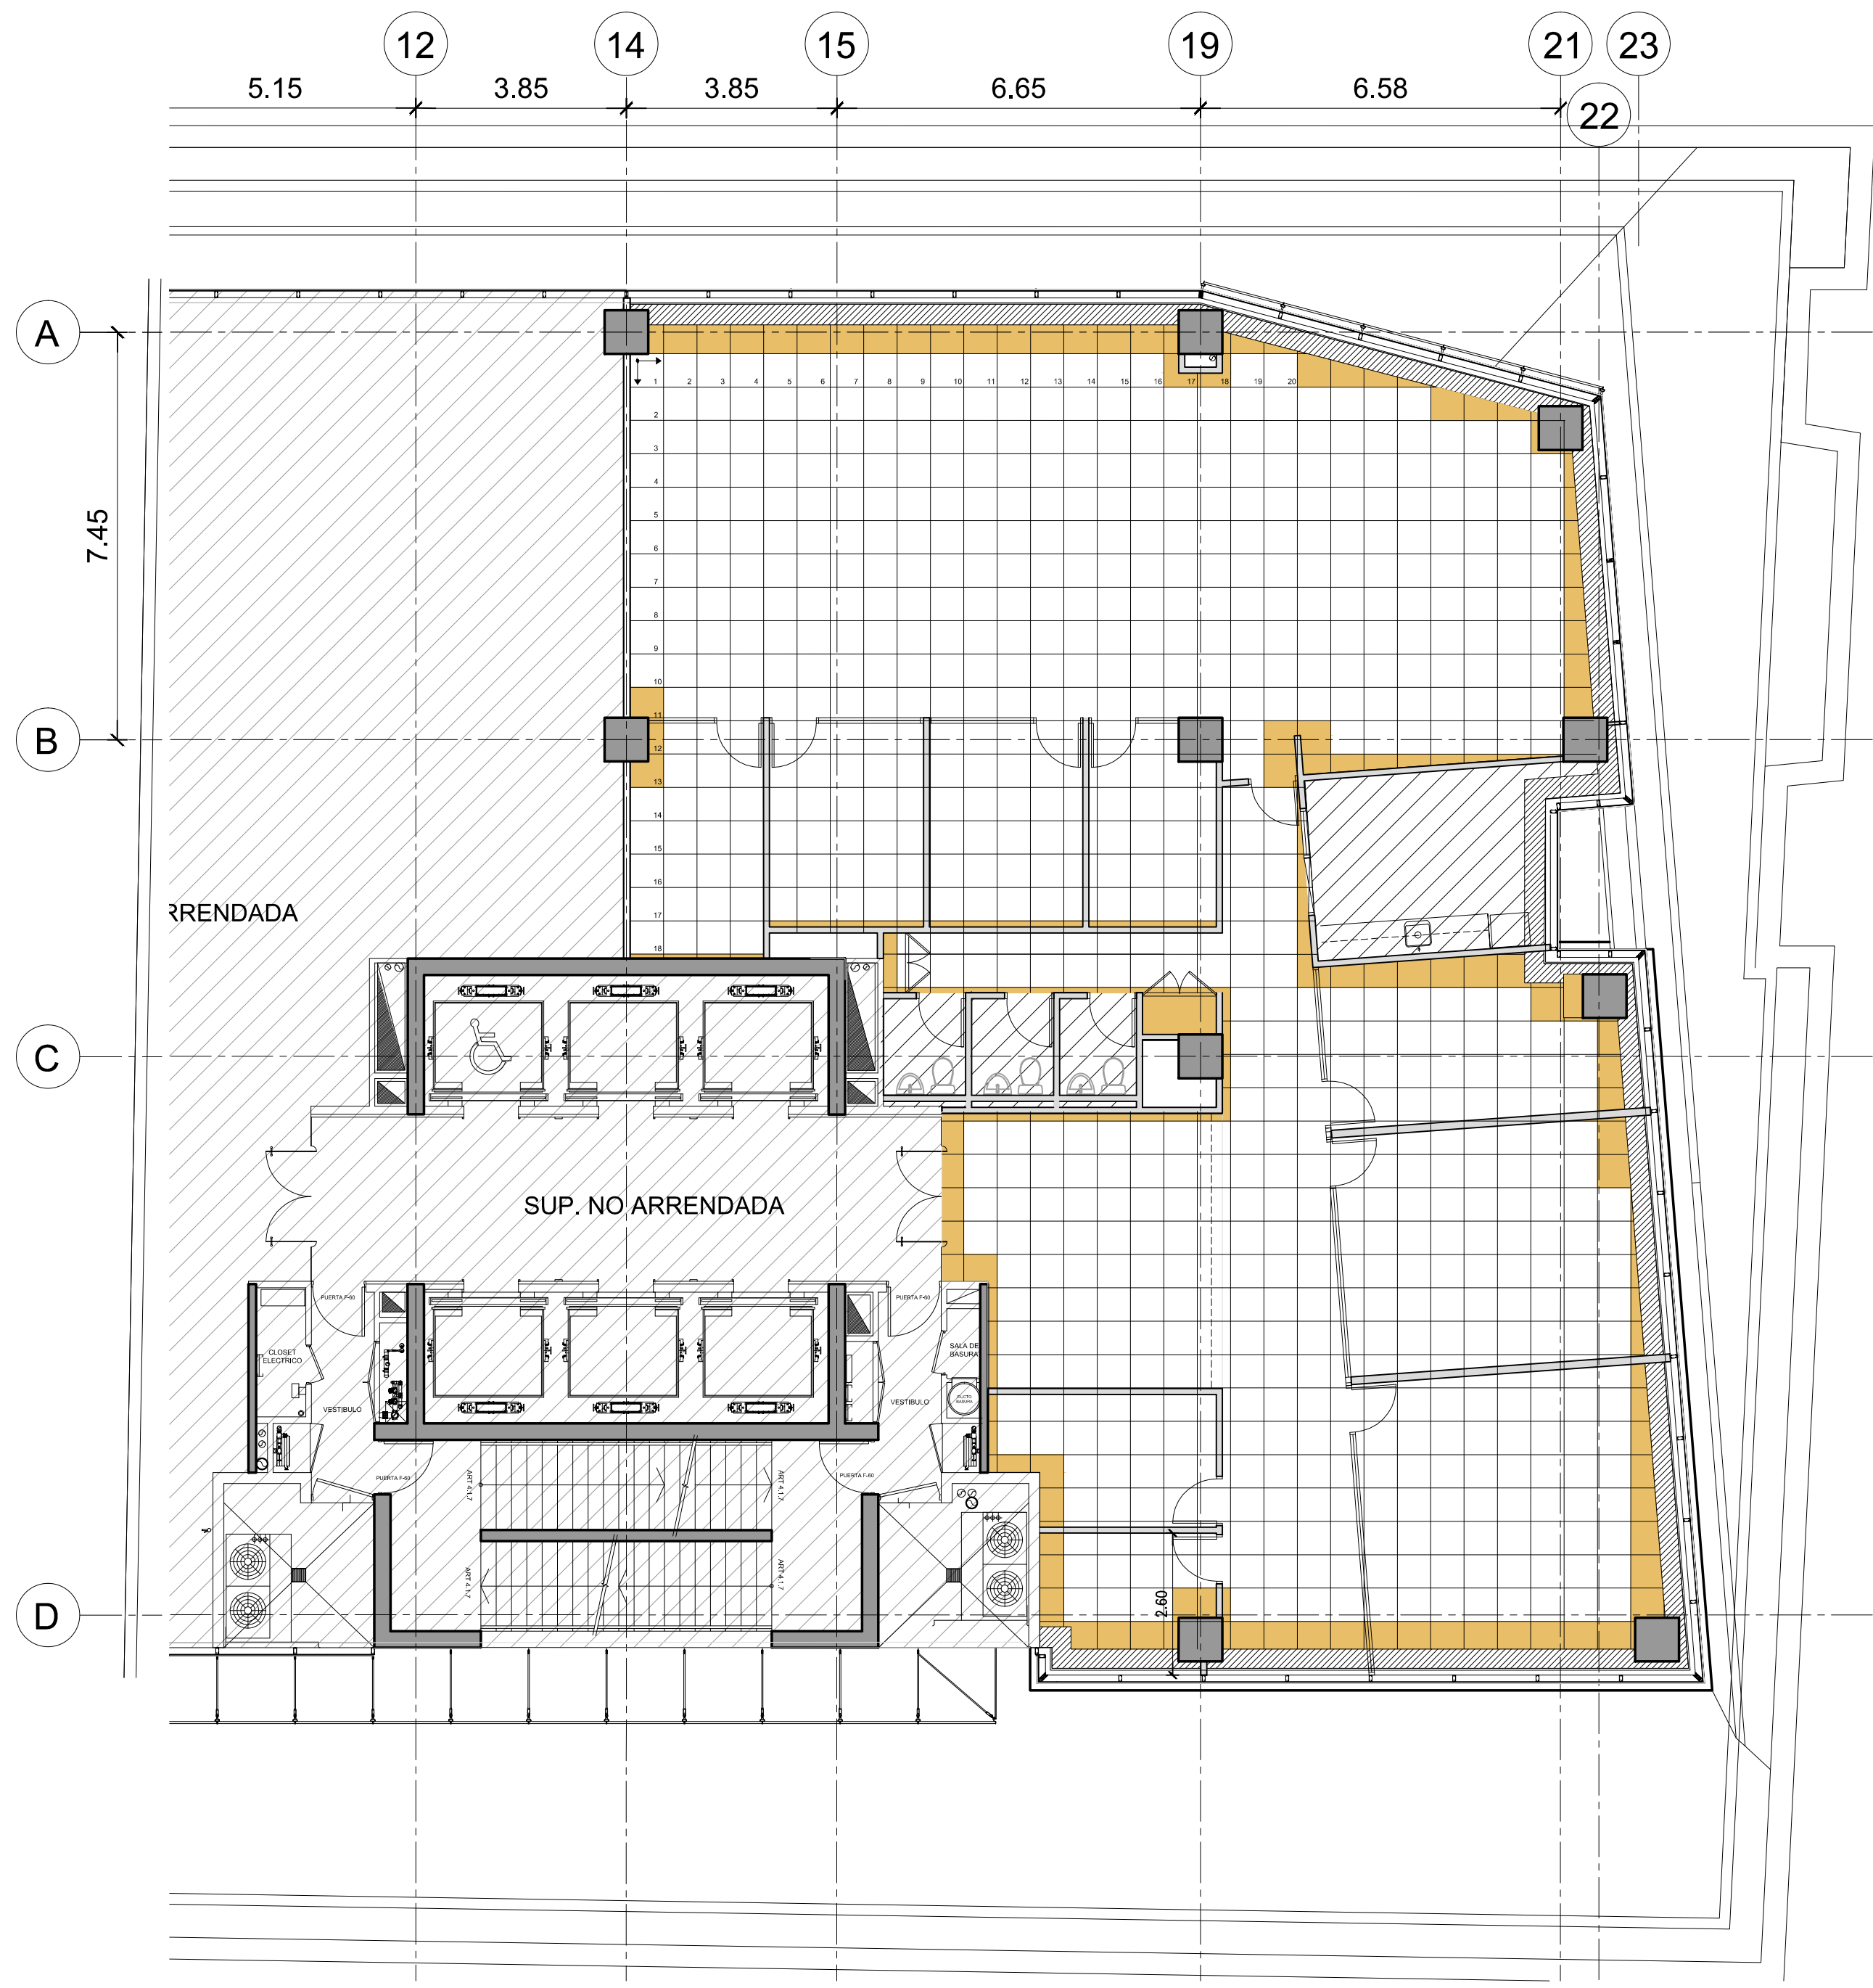

PISO TECNICO
DIMENSIONES: 61 x61 cm
ALTURA REGULABLE DE 80 mm a 2000mm
RESISTENCIA: 1.134 kg/m2

- AJUSTE EN PLACAS DE PISO TECNICO.
- VIGA PERIMETRAL INVERTIDA DE HORMIGON ARMADO EXISTENTE EN EL EDIFICIO.
- EN BAÑOS Y COCINA NO SE COLOCA PISO TECNICO, EN SU LUGAR SE RELLENA CON BLOQUES DE HORMIGON CELULAR MAS UNA CAPASUPERIOR DE CEMENTO.

PLANTA DE PAVIMENTOS

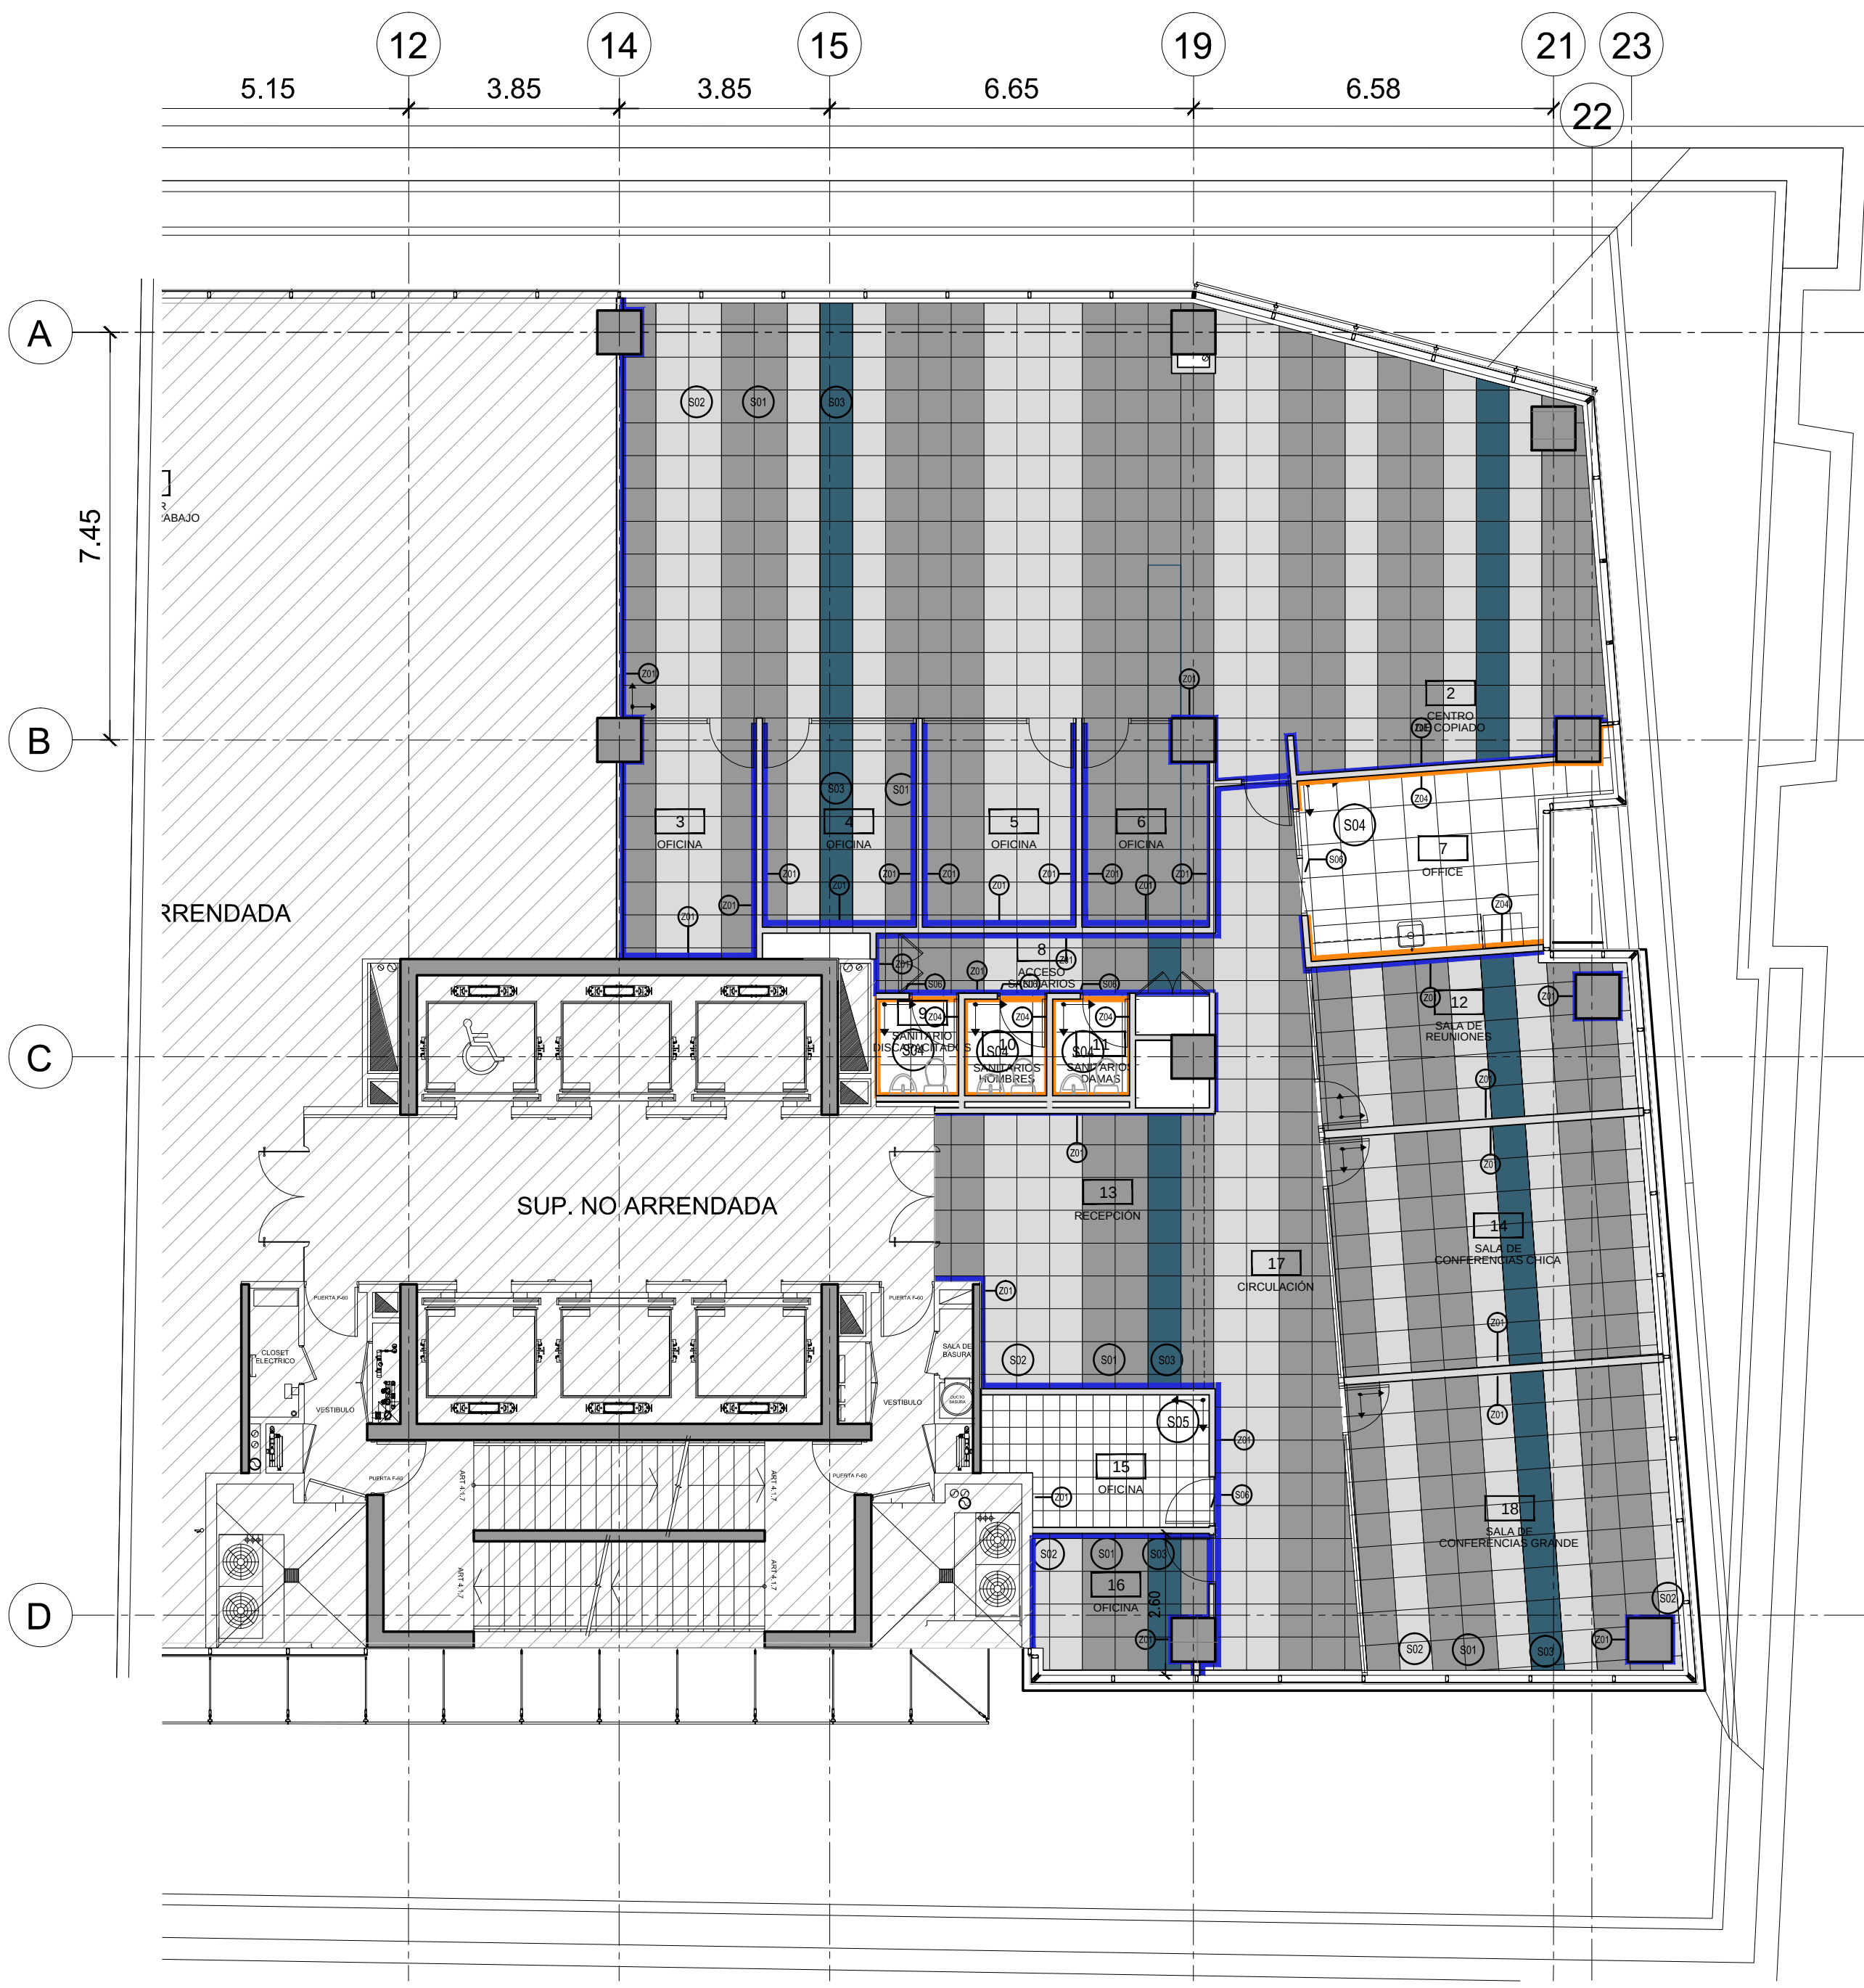

MUROS	TERMINACIONES	CIELORRASOS	SOLADOS	ZOCALOS			
F1 Tabique de Yiso-Carton C/Estructura metalica galvanizada liviana de 60mm C/Planchas de yeso-carton de 15mmx10mm POR CADA LADO.	A SEÑALÉTICA INSTITUCIONAL, VER PLANO ORH-AR-TE-01	C01 CIELORRASO DE PLACA DE YESO-CARTON DE 15MM	S01 ALFOMBRA DE ALTO TRANSITO - MCHAWK COLBEATS, DARK GRAY, BIRKELL 965, MODULO DE 61 X 61.	Z01 ZOCALO DE MOF Pintados igual color que muro, (ver plano de terminaciones ORH-AR-TE-01-02)			
F2 Tabique de Yiso-Carton C/Estructura metalica galvanizada liviana de 60mm C/Planchas de yeso-carton de 15mmx10mm POR CADA LADO + Aislacion en lana de Vidrio ASLAN.	P PINTURA LATEX ACRILICA INTERIOR MATE BENJAMIN MOORE Ver plano ORH-AR-TE-01	C02 CIELOFALSO MODULAR MODELO SAND MICRO 61x61cm DE FIBRA MINERAL CANTO REBLANDO	S02 ALFOMBRA DE ALTO TRANSITO - MCHAWK COLBEATS, LIGHT GRAY, BRUSHED METAL 976	Z04 ZOCALO DE PORCELANATO PULIDO COLOR GREY H= 10cm			
F3 Tabique de Yiso-Carton C/Estructura metalica galvanizada liviana de 60mm C/Planchas de yeso-carton de 15mmx10mm EN UN SOLO LADO	R1 REVESTIMIENTO CERAMICO 30 X 60 cm COLOR BLANCO BRILANTE RECTIFICADO (proveedor mk)		S03 ALFOMBRA DE ALTO TRANSITO - MCHAWK COLBEATS, ACCENT BLUE - JAZZ, 546				
F4 PARED PROVISTA POR LOCADOR (YA EJECUTADA)	R2 REVESTIMIENTO MOSAICO DE VIDRIO 32.7 x 32.7 cm (2.5 x 2.5) COLOR MEZCLA AZUL-CELESTE (proveedor mk)		S04 PORCELANATO PULIDO COLOR GREY 60x 60 cm (mk)				
F5 Tabique de Yiso-Carton C/Estructura metalica galvanizada liviana de 60mm C/Planchas de yeso-carton de 15mmx10mm POR CADA LADO, RESISTENTE A LA HUMEDAD.			S05 PISO TECNICO 61x61 cm				
F6 Tabique de Yiso-Carton C/Estructura metalica galvanizada liviana de 60mm C/Planchas de yeso-carton de 15mmx10mm EN UN SOLO LADO, RESISTENTE A LA HUMEDAD.			S06 FUEJE METALICO EN CAMBIO DE PAVIMENTOS DE 20 X 4 MM				
F7 Tabique de Yiso-Carton C/Estructura metalica galvanizada liviana de 90mm C/Planchas de yeso-carton de 15mmx10mm POR CADA LADO + Aislacion en lana de Vidrio ASLAN							



PROPIETARIO

ARQUITECTO A CARGO

Firma Rep. Legal Firma Arqto. a cargo

DIRECCION MUNICIPAL

CONSTRUCCION Y AS BUILT

contract

Planta Pavimentos

NOTA: Todas las medidas se verificaran en obra

ARCHIVO: ORH-AR-SO-AB.dwg

ESCALA: 1:100 SECTOR:

PLANTA NIVEL: VERSION: AS BUILT

FECHA: 31-01-14

LÁMINA N°

ORH-AR-SO-AB