


PLANTA DE ARQUITECTURA



PINTURAS			
	A1	FILM TIPO FROSTED LG APLICADO	
P2 PINTURA LATEX ACRILICA INTERIOR MATE COLOR ROJO PREPARADO ESPECIAL RED HAT	A2	IMAGEN DE 4.16 X 2.60 m EN ALTA CALIDAD SOBRE ADHESIVO ARCLAD P4 PERMANENTE CON PEGAMENTO POR DETRAS PARA ADHERIR A PARED	
P3 PINTURA LATEX ACRILICA INTERIOR MATE SHERWIN WILLIAMS COLOR SW 6153 AMALFI	A3	IMAGEN DE 5.81 X 2.60 m EN ALTA CALIDAD SOBRE ADHESIVO ARCLAD P4 PERMANENTE CON PEGAMENTO POR DETRAS PARA ADHERIR A PARED	
P4 PINTURA LATEX ACRILICA INTERIOR MATE SHERWIN WILLIAMS COLOR SW 7065 ARGOS	A4	IMAGEN DE 3.62 X 2.40 m en alta calidad sobre adhesivo ARCLAD P4 PERMANENTE CON PEGAMENTO POR DETRAS, DIVIDIDA EN 3 PAÑOS IGUALES PARA FIJAR A TABIQUE DIVISORIO	
P5 PINTURA LATEX ACRILICA INTERIOR MATE SHERWIN WILLIAMS COLOR SW 7006 EXTRA WHITE	A5	LOGO CORPORADO EN ACERO INOXIDABLE	


DETALLE TIPO PARA GRAFICA A2 Y A3

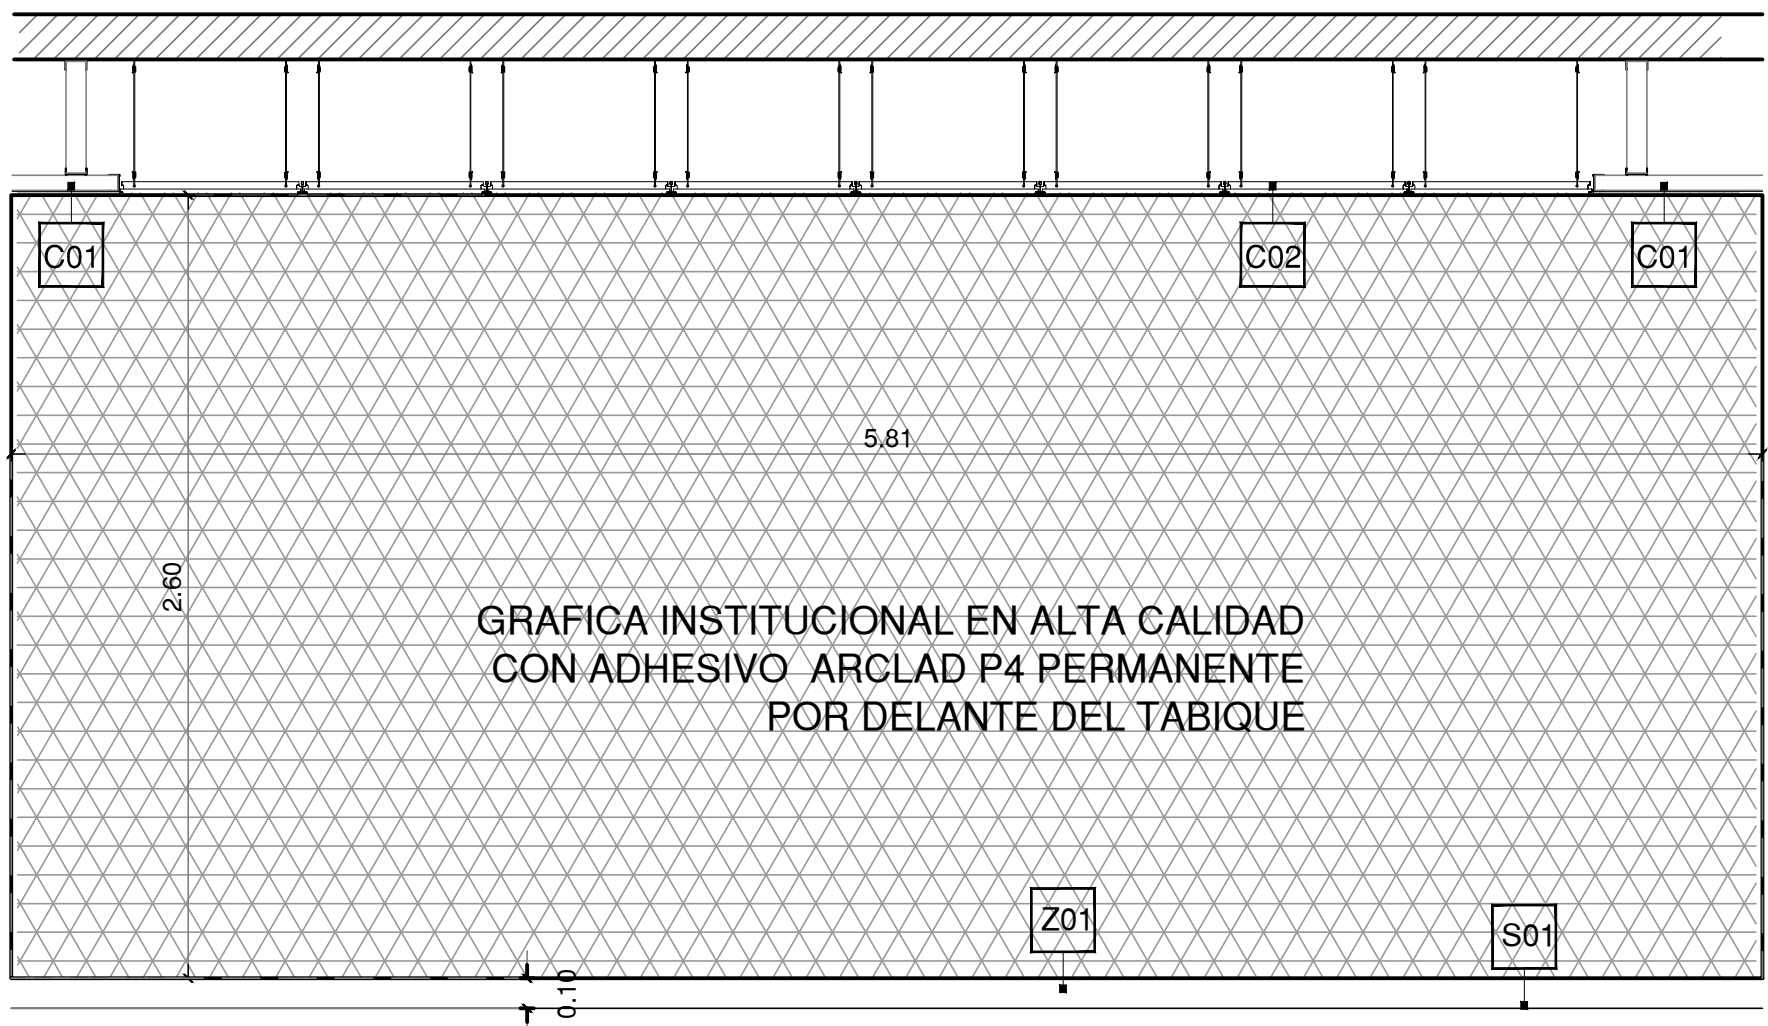

NOTA: LAS GRAFICAS OCUPAN TODA LA SUPERFICIE DE LA PARED.

- 1 GRAFICA DE 4.16 x 2.60 m - IMAGEN A2
- 1 GRAFICA DE 5.81 x 2.60 m - IMAGEN A3

DETALLE PARA GRAFICA A4

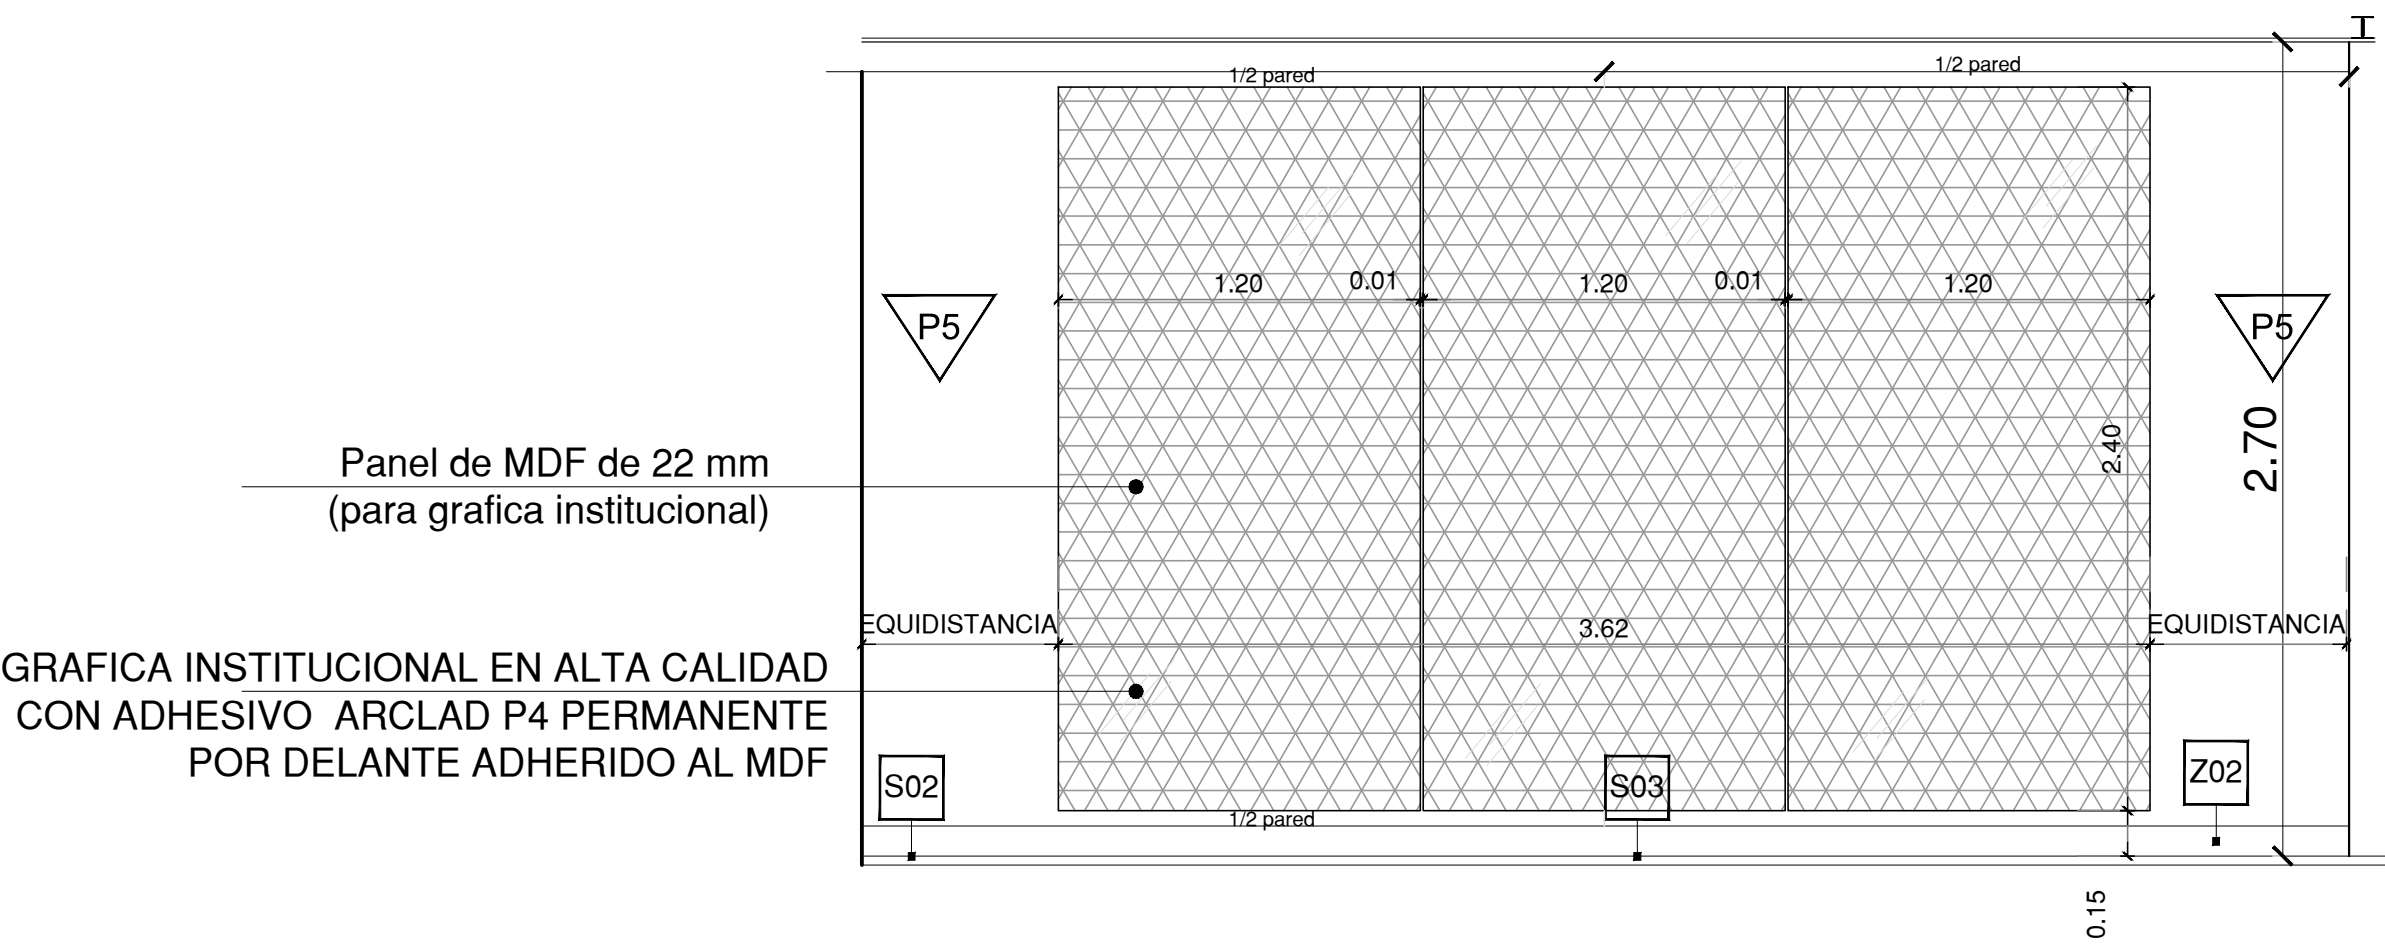


DETALLE LOGO A5

ACRILICO NEGRO

ACRILICO ROJO

BASE DE ACRILICO
BLANCO e4cm

LETRAS EN ACRILICO
BLANCO e4cm

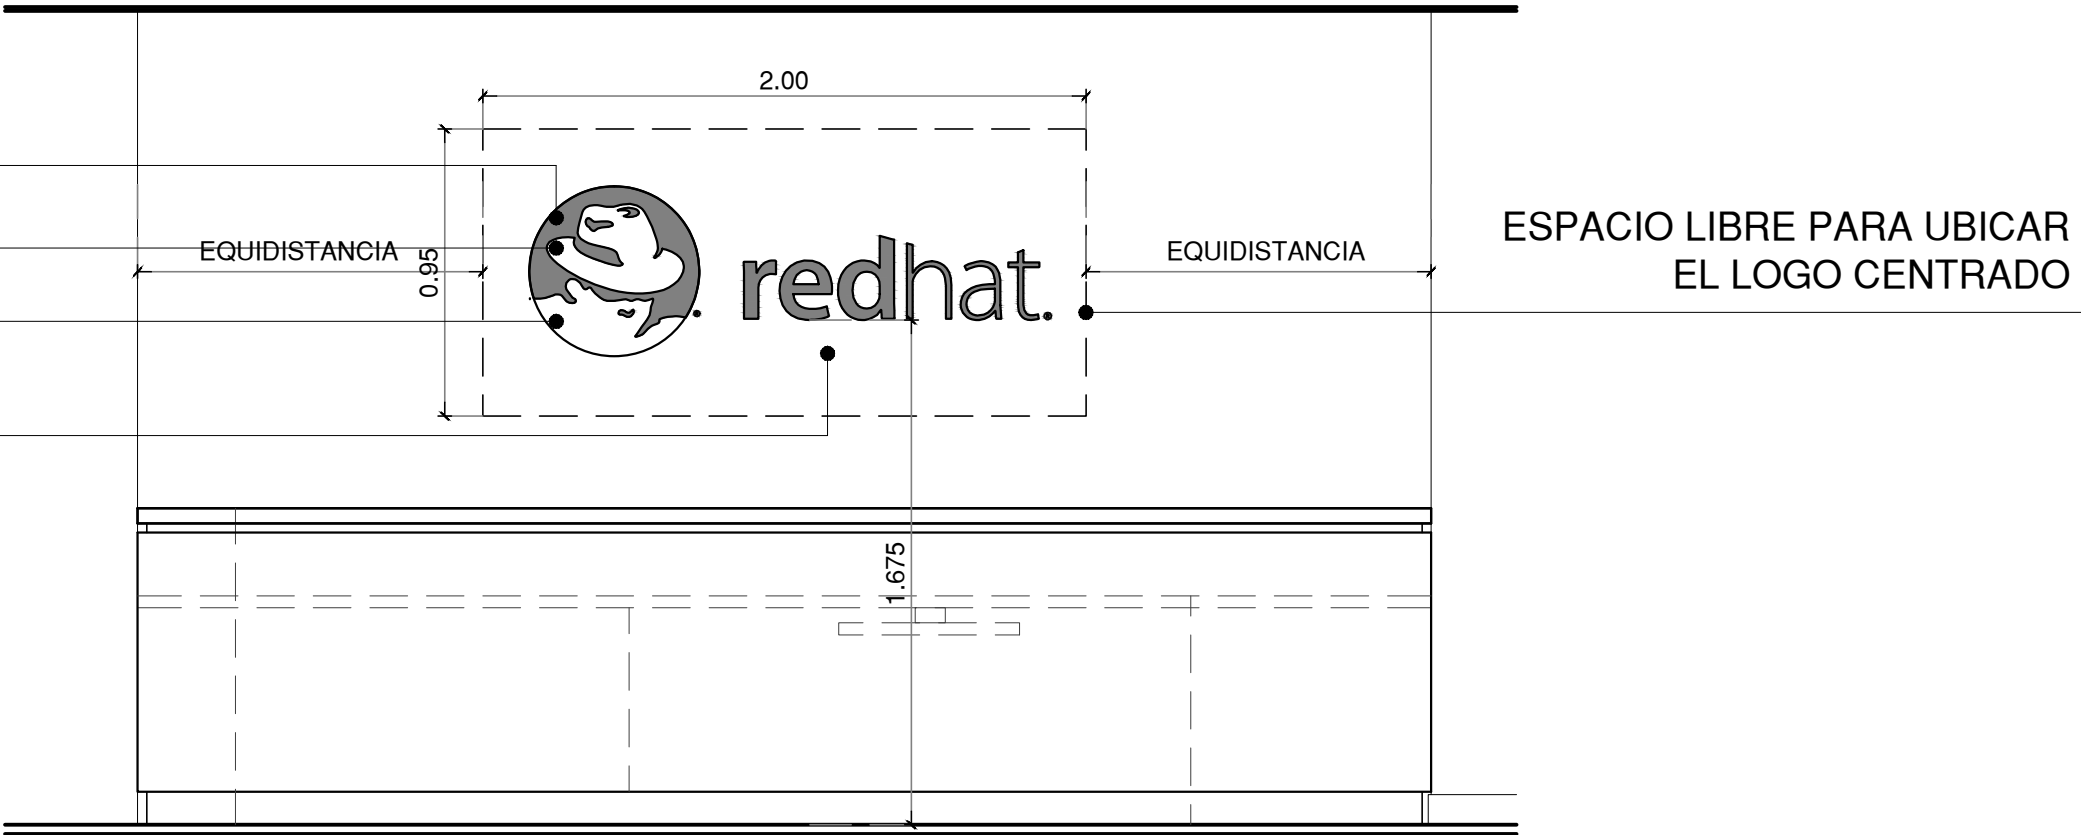

PROPIETARIO

ARQUITECTO A CARGO

Firma Rep. Legal Firma Arqto. a cargo
DIRECCION MUNICIPAL

CONSTRUCCION Y AS BUILT
contract

PLANO
TERMINACIONES
NOTA: Todas las medidas se verificaran en obra
ARCHIVO: ORH-AR-TE-AB.dwg
ESCALA: 1:50 SECTOR:
PLANTA NIVEL: VERSION: AS BUILT
FECHA: 03-02-14
LAMINA N°
ORH-AR-TE-AB