


PLANTA DE TRAZADO



MUROS	
	MURO VOLCANTA C/ ESTRUCTURA METALICA GALVANIZADA LIVIANA DE 60 mm. C/ PLACA DE ROCA DE YESO 15 mm + 10mm EN AMBAS CARAS
	MURO VOLCANTA C/ ESTRUCTURA METALICA GALVANIZADA LIVIANA DE 60 mm. C/ PLACA DE ROCA DE YESO 15 mm + 10 mm + AISLACION LANA VIERHO EN ROLLO R105 122 DE 50 MM DE ESPESOR
	MEDIO FORRO (VOLCANTA) C/ ESTRUCTURA METALICA GALVANIZADA LIVIANA DE 60 mm. C/ PLACA DE ROCA DE YESO 15mm + 10mm EN UNA CARA
	PAIED PROVISTA POR LOCADOR (YA EJECUTADA)
	MURO VOLCANTA C/ ESTRUCTURA METALICA GALVANIZADA LIVIANA DE 60 mm. C/ PLACA DE ROCA DE YESO 10 mm + 10 mm RESISTENTE A LA HUMEDAD
	MEDIO FORRO (VOLCANTA) C/ ESTRUCTURA METALICA GALVANIZADA LIVIANA DE 60 mm. C/ PLACA DE ROCA DE YESO 10 mm + 10mm RESISTENTE A LA HUMEDAD EN UNA CARA
	MURO VOLCANTA C/ ESTRUCTURA METALICA GALVANIZADA LIVIANA DE 60 mm. C/ PLACA DE ROCA DE YESO 15 mm + 10mm EN AMBAS CARAS (CHIEF BOXES)
INDICA REFUERZOS DE TAMBOR PARA PORMAS DE ORBITAL, MUEBLES AEROS Y/O ELEMENTOS ESPECIALES.	
TERMINACIONES	
	SEÑALÉTICA INSTITUCIONA. VER PLANO ORH-AR-TE-01
	PINTURA LATEX ACRILICA INTERIOR MATE BENJAMIN MOORE Ver plano ORH-AR-TE-01
	REVESTIMIENTO CERAMICO 10 X 60 cm COLOR BLANCO BRILLANTE RECTIFICADO (proveedor rnk)
	REVESTIMIENTO MOSAICO DE VIDRIO 32.7 x 32.7 cm (2.5 x 2.5) COLOR MEZCLA AZUL-CELESTE (proveedor rnk)
CIELORRASOS	
	CIELORRASO DE PLACA DE ROCA DE YESO
	CIELORRASO DE PLACA DE ROCA DE YESO MODULAR CON AISLACION ACUSTICA 61 x 61
SOLADOS	
	ALFOMBRA DE ALTO TRANSITO - THE MOHAWK GROUP - COLOR BEAT 60 x 60 CM
	ALFOMBRA DE ALTO TRANSITO - THE MOHAWK GROUP - COLOR BEAT 60 x 60 CM
	ALFOMBRA DE ALTO TRANSITO - THE MOHAWK GROUP - COLOR BEAT 60 x 60 CM
	PORCELANATO PULIDO COLOR GREY 60x 60 cm (rnk)
	PISO TECNICO 61x61 MODELO BARE (prestatista)
	FLEJE METALICO EN CAMBIO DE PAVIMENTOS DE 25 X 4 MM

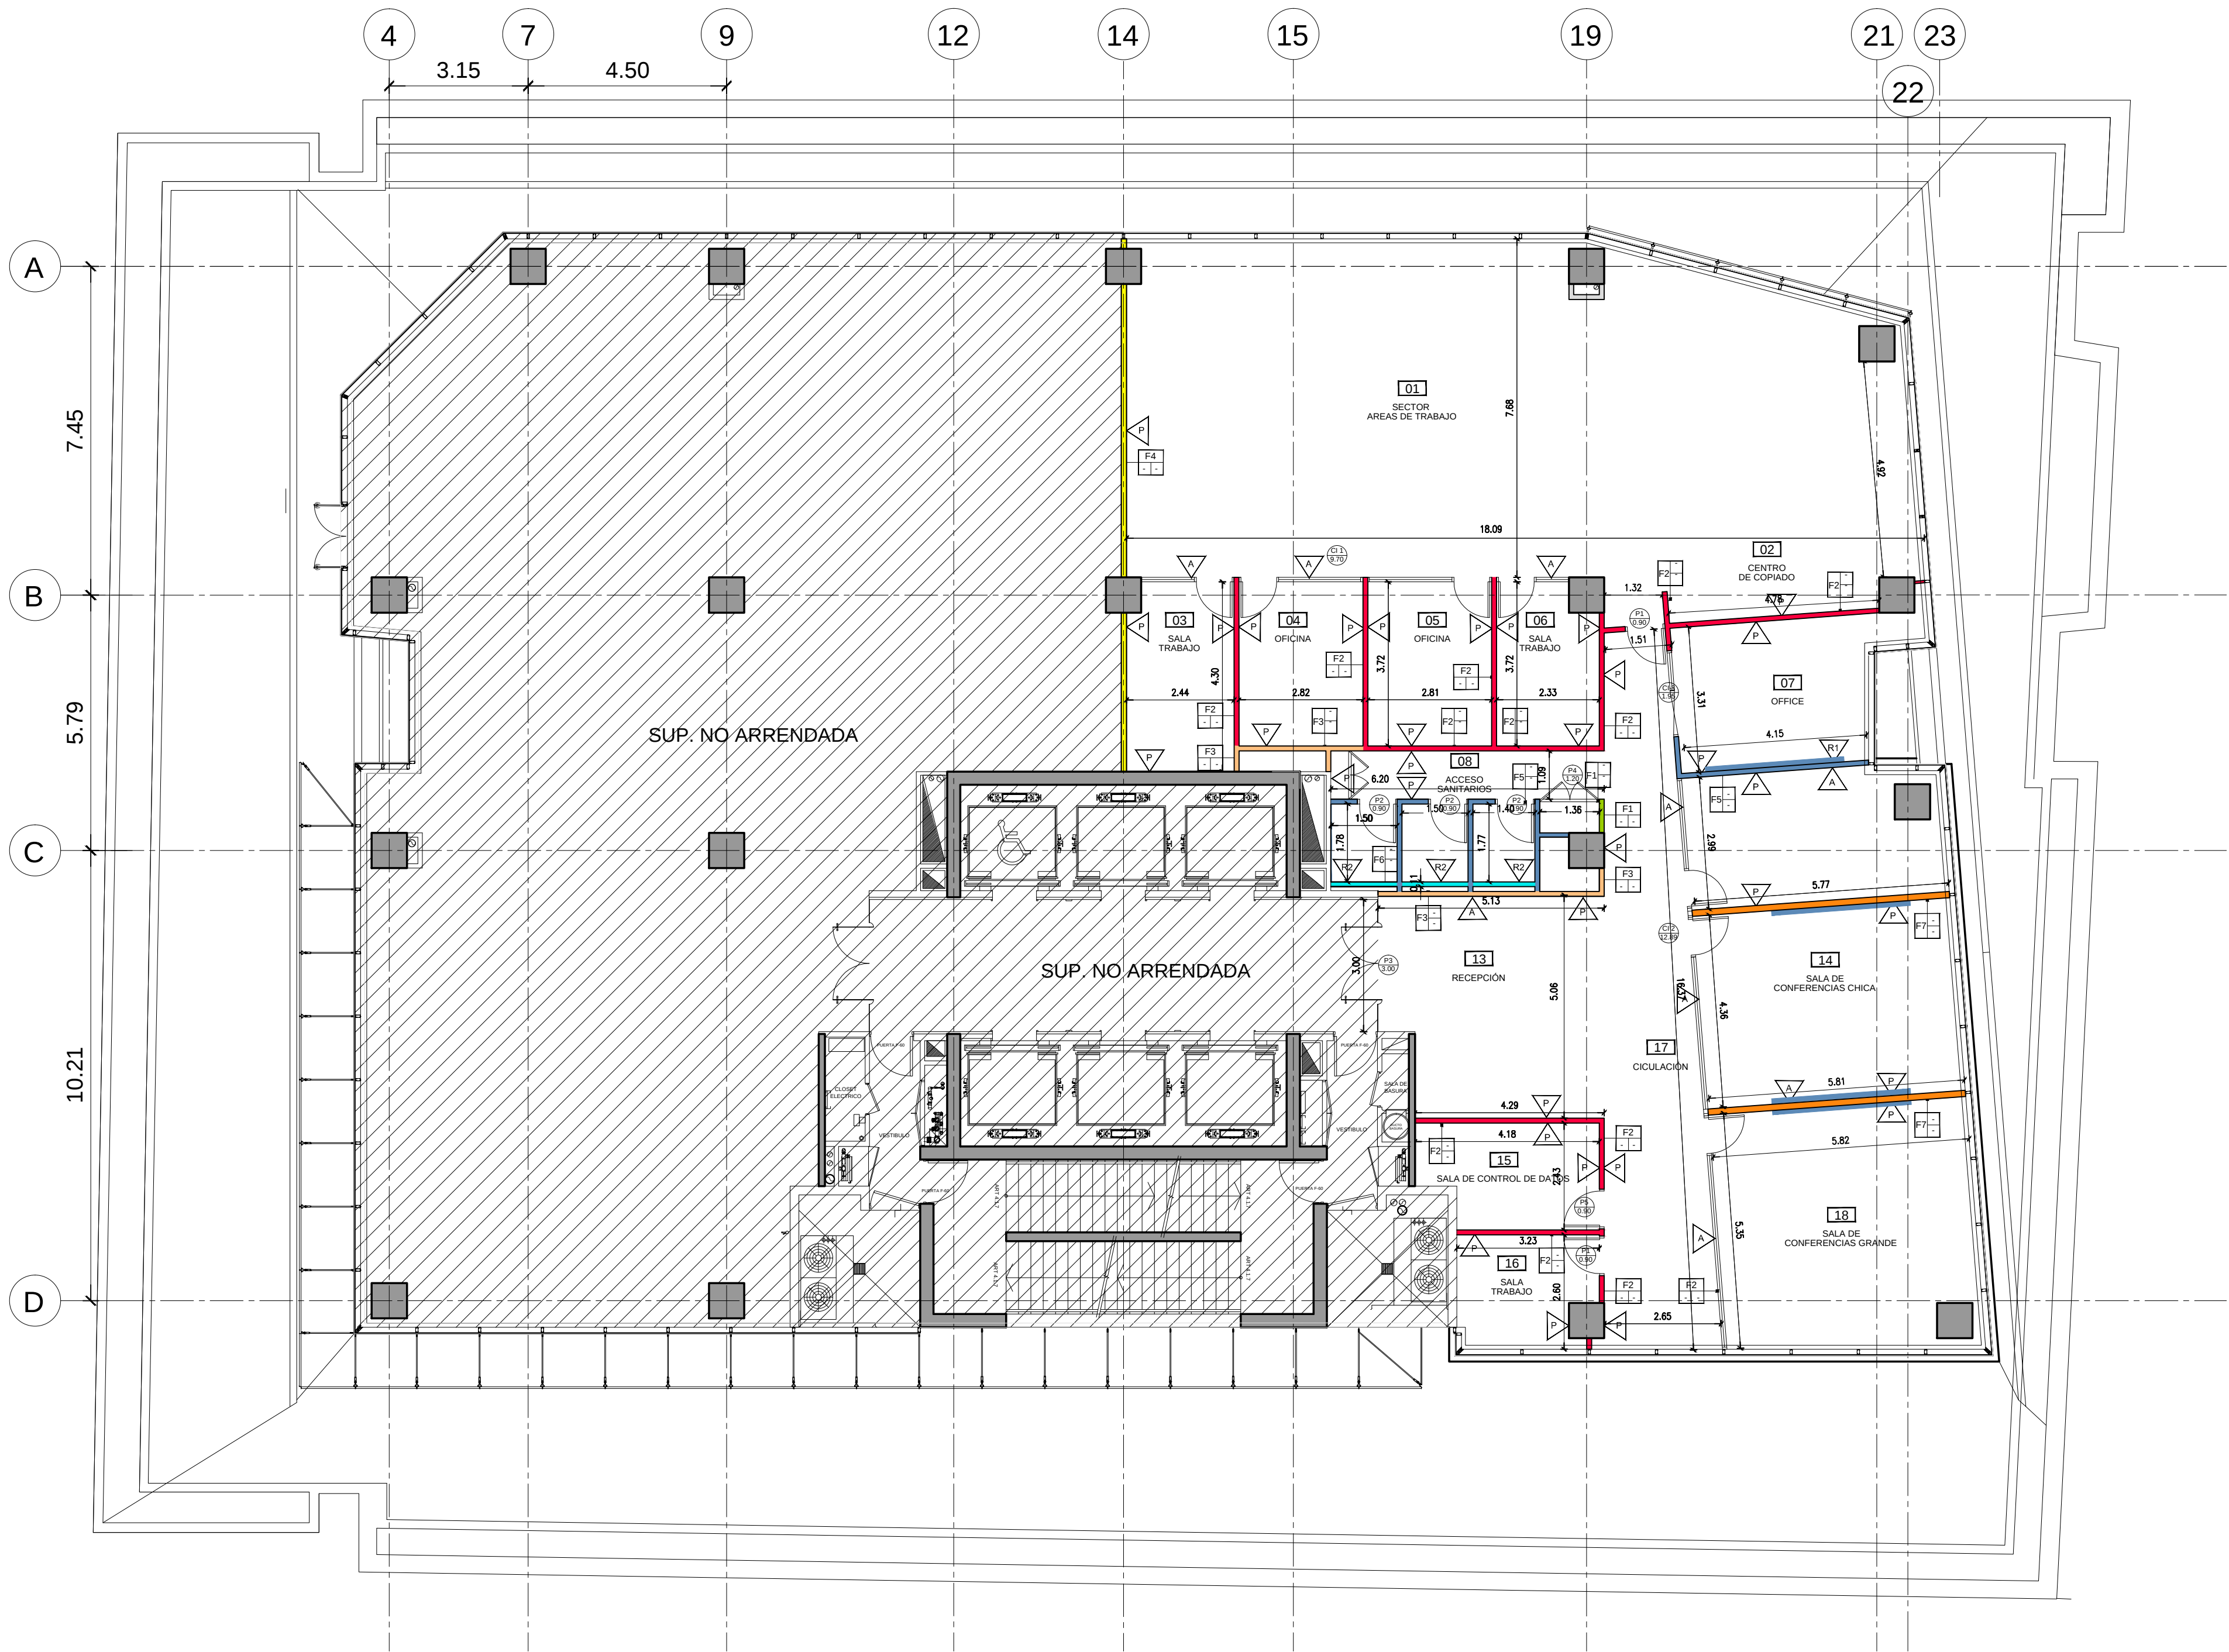

PROPIETARIO

ARQUITECTO A CARGO

Firma Rep. Legal Firma Arqto. a cargo
DIRECCION MUNICIPAL

CONSTRUCCION Y AS BUILT

Planta
Trazado Arquitectura

NOTA: Todas las medidas se verificaran en obra

ARCHIVO: ORH-AR-TRZ-AB.dwg

ESCALA: 1:100 SECTOR:

PLANTA NOVEL VERSION: AS BUILT

FECHA:

LAMINA N°

ORH-AR-TRZ-AB