


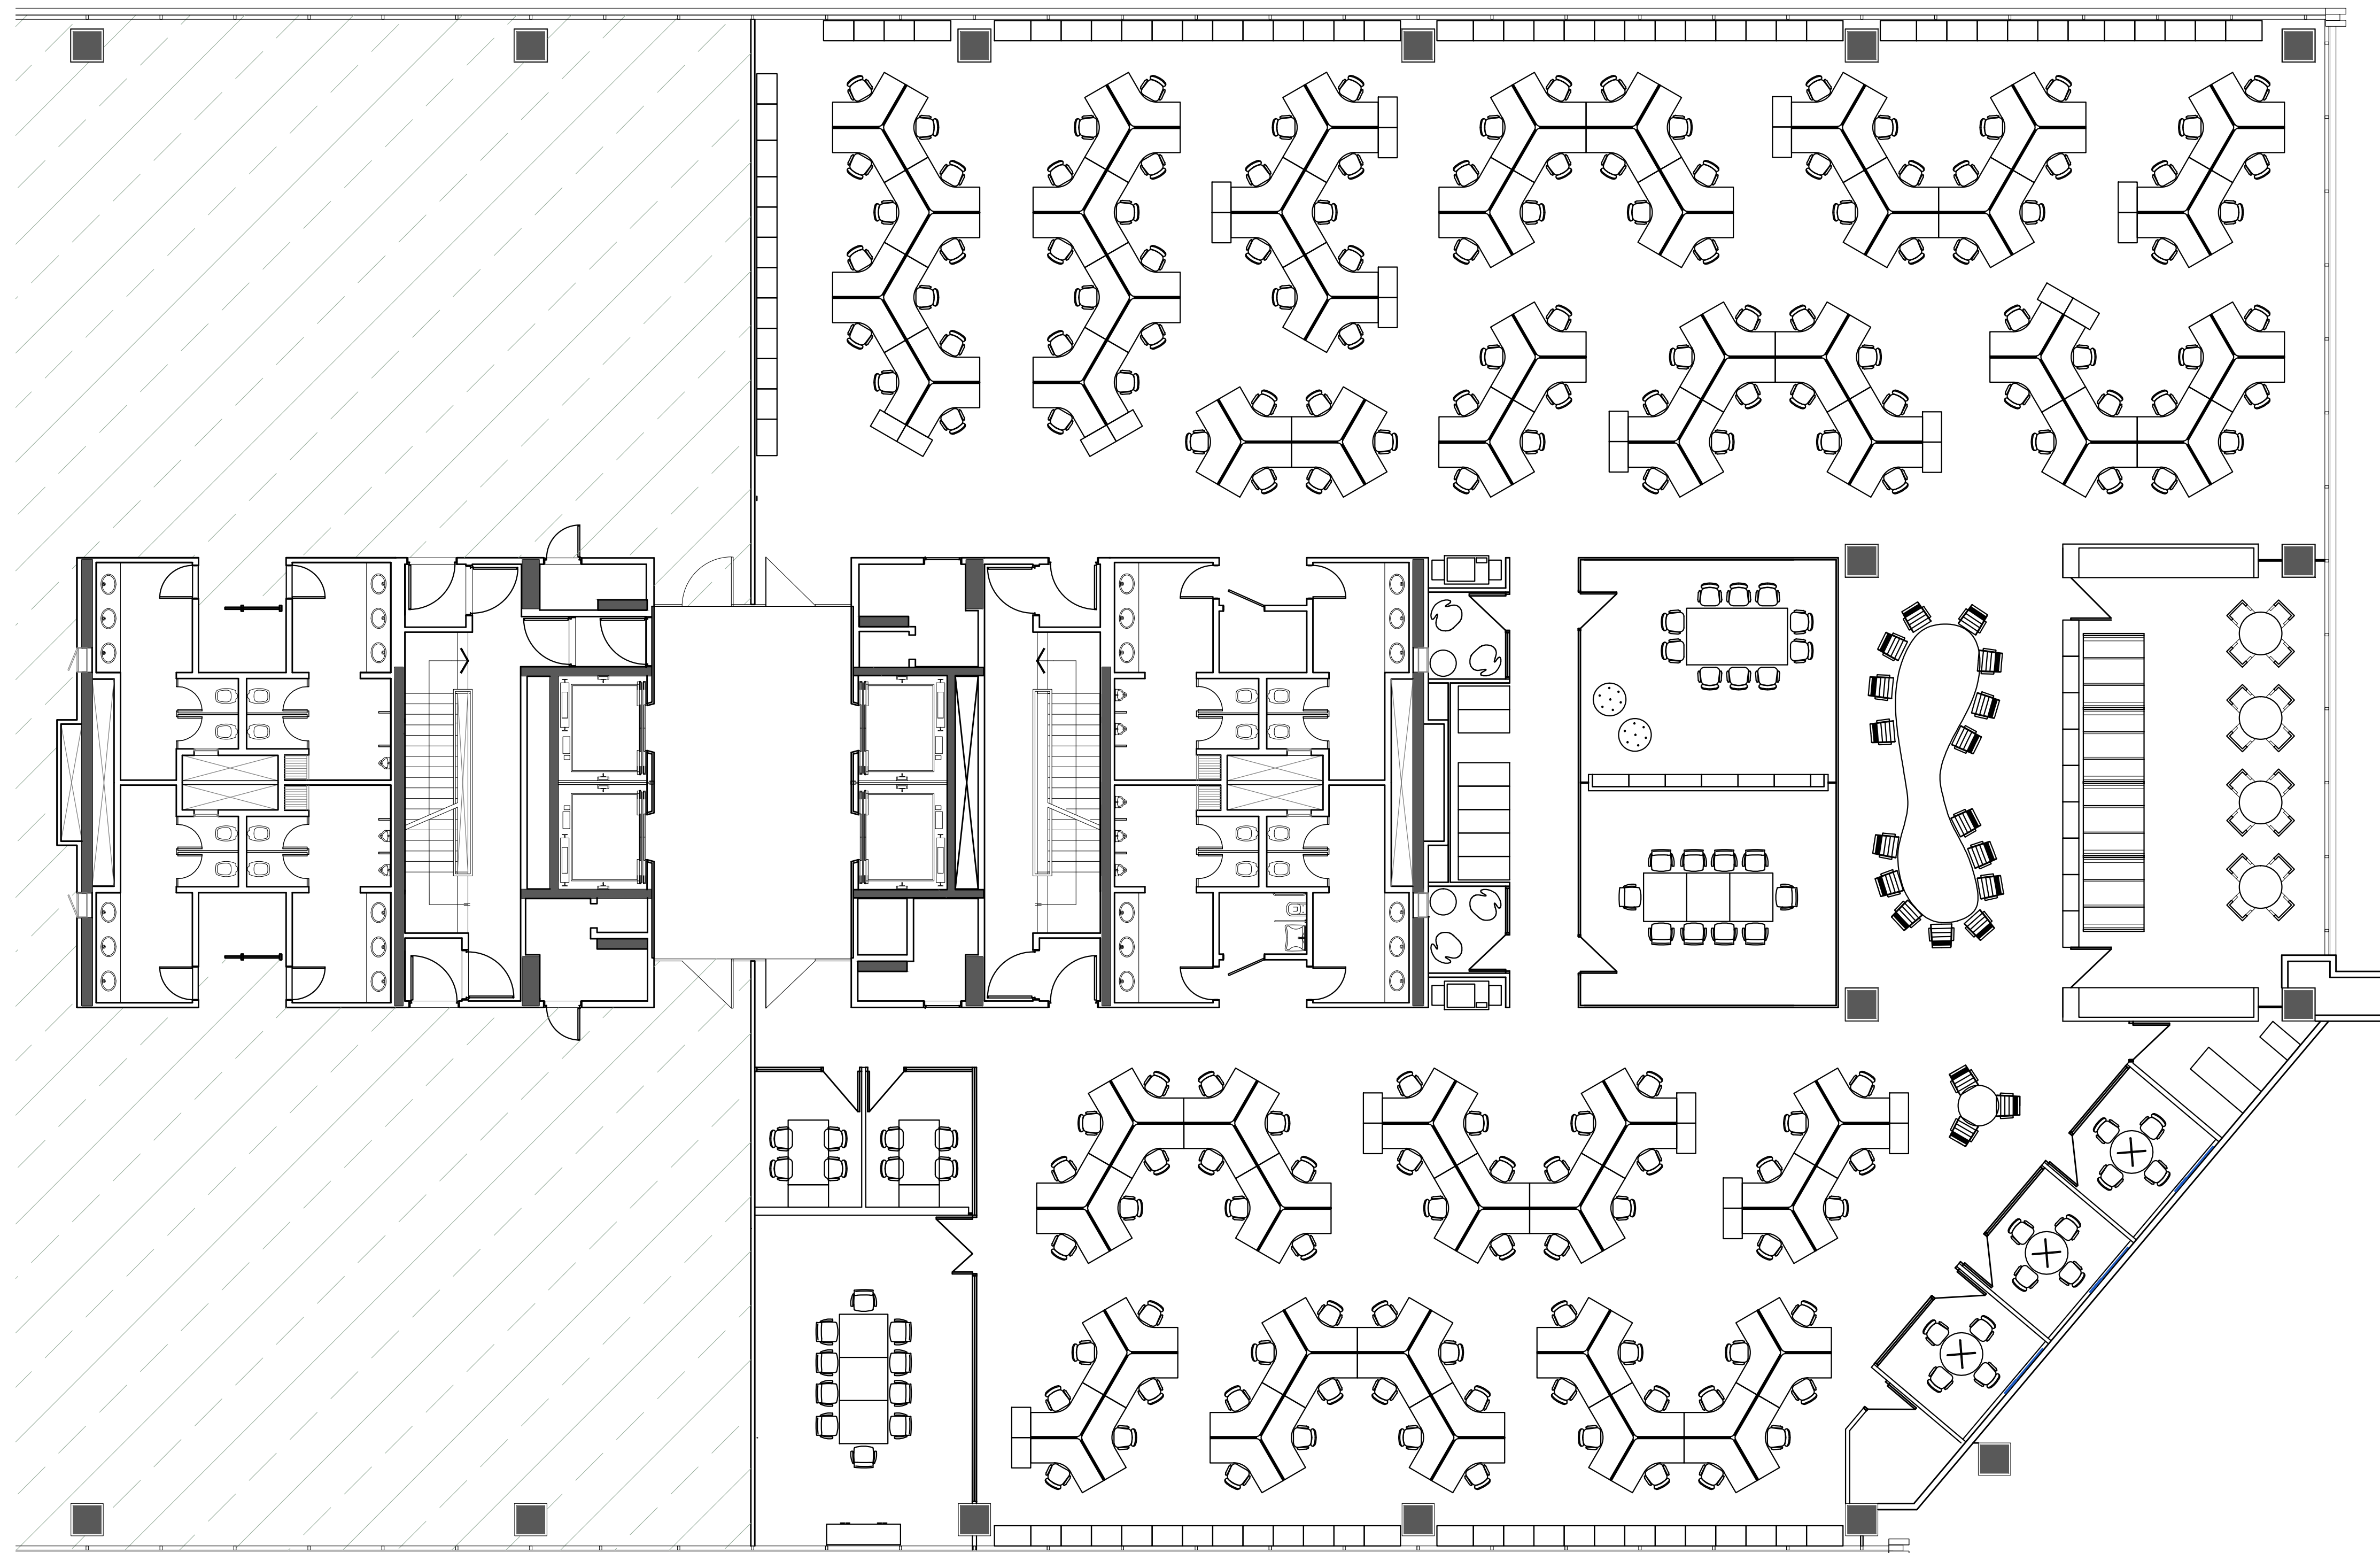

natura
bien estar bien

EDIF. URBANA 4°PISO

AR
1.1

PLANO ARQUITECTURA
ESCALA 1:100
FECHA JUNIO 2014

NOTAS
PLANOS CONFORME A OBRA

El proyecto y el diseño indicados en este plano son propiedad intelectual de Contract Rent S.A. Está prohibida su utilización total o parcial sin la expresa autorización escrita de la empresa.

contract
Espacios de Trabajo

Una empresa
socio del grupo
PLANINET

Tucumán 117, Piso 7 (C1049AAC)
Buenos Aires, Argentina
Tel/Fax: 54-11- 4516.0722
info@contract.com.ar
www.contract.com.ar