


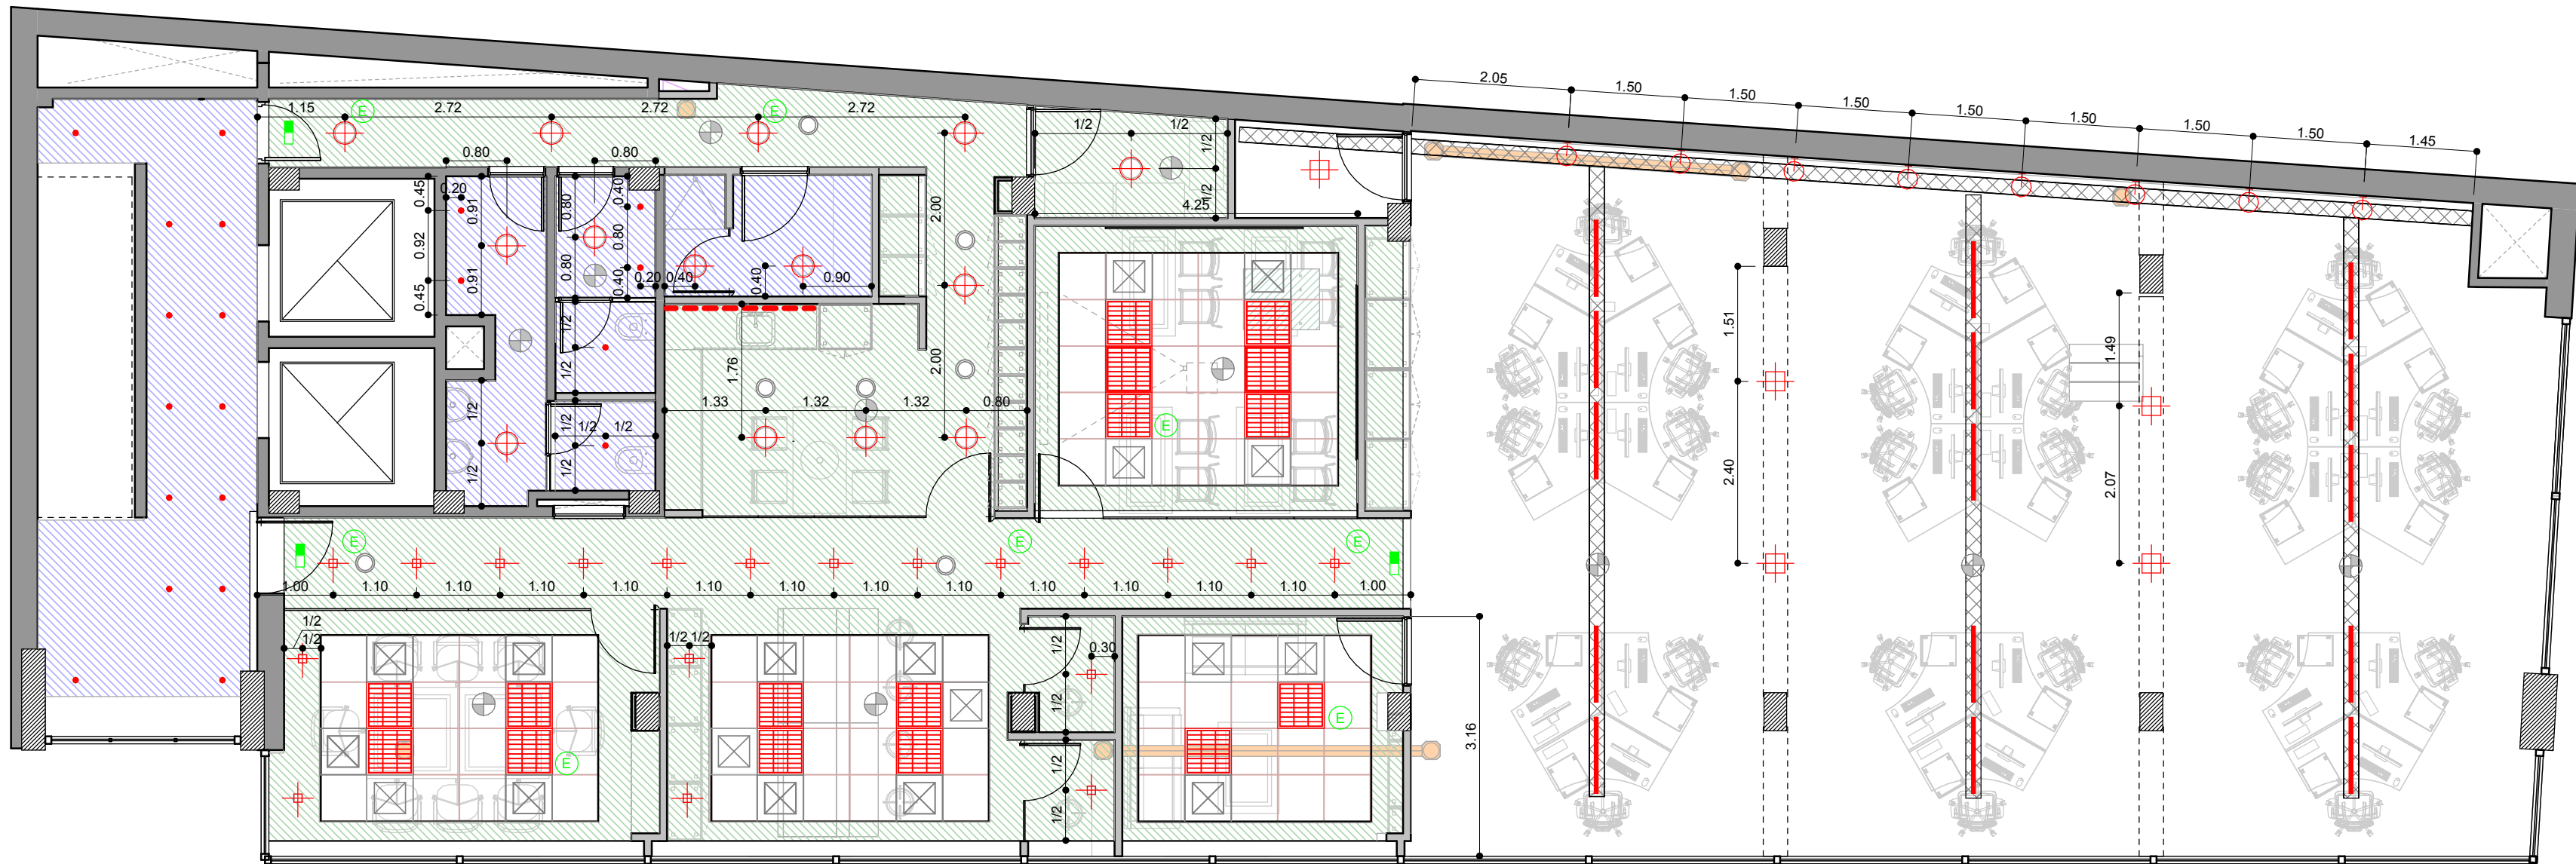

REFERENCIAS CIELORRASO

Durlock modular
h: 2.40m

Durlock continuo
h: 2.30m

Artefacto aplicar LUMENAC, MOD:
COMFORT 236 DP/90 E, 60x60cm con
louver doble parabólico brillante 2x36w

Artefacto colgante LUCCIOLA
Mod: futura c/louver 2x54w

Artefacto de embutir Dulux,
MOD: TOP II 2x26w

Artefacto de Aplicar Dulux 20x20 ,
MOD: SILUC 2x20w

Artefacto de embutir Dicroica Led
MOD: Lotus 220v

Dicroica redonda 220v

TUBO BAJO ALACENA

Artefacto de aplicar en pared
MOD:ONIX DicroLed

Artefacto indicador
Salida Emergencia

Equipos de
Emergencia

CONFORME A OBRA



CORDOBA 629 - P 5

OC
2.2

PLANO	Cielorrasos
ESCALA	1:75
FECHA	19.06.2014
PROYECTISTA	JB
NOTAS	-

Plano Conforme a Obra

El proyecto y el diseño indicados en este plano son propiedad intelectual de Contract Rent S.A. Esta prohibida su utilización total o parcial sin la expresa autorización escrita de la empresa.

contract Una empresa
socio del grupo
PLANNET
Espacios de Trabajo

Tucumán 117, Piso 7 (C1049AAC)
Buenos Aires, Argentina
Tel/Fax 54.11. 4516.0722
info@contract.com.ar
www.contract.com.ar