

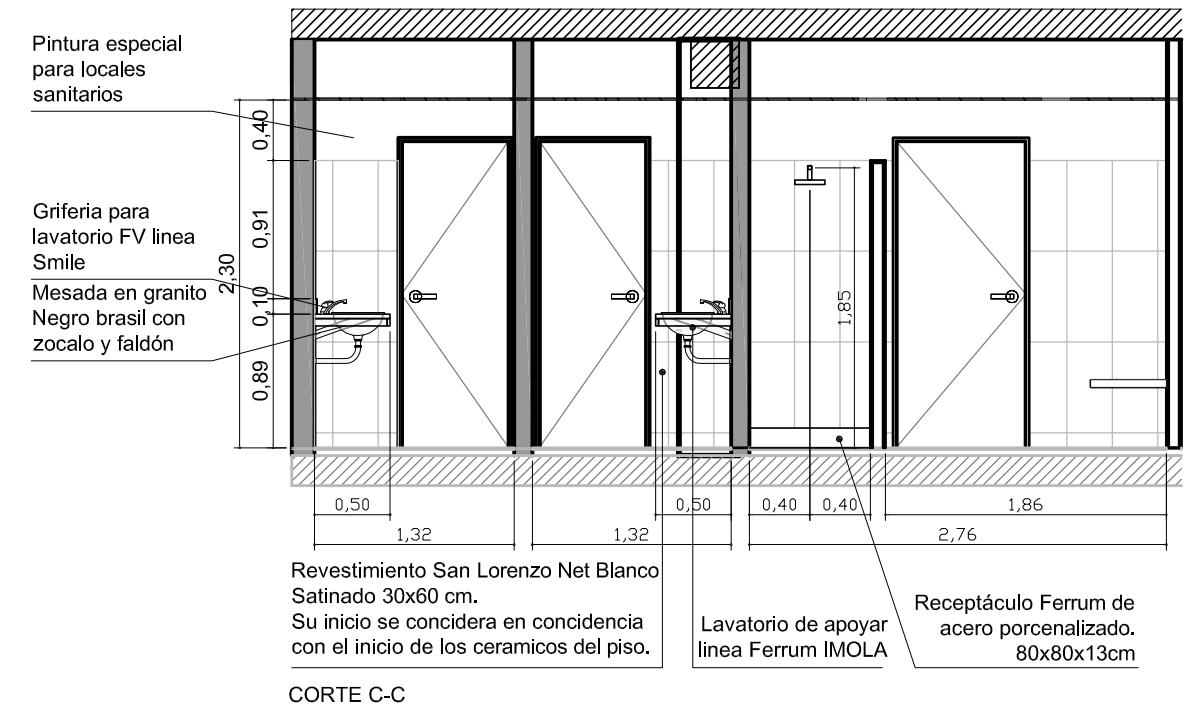
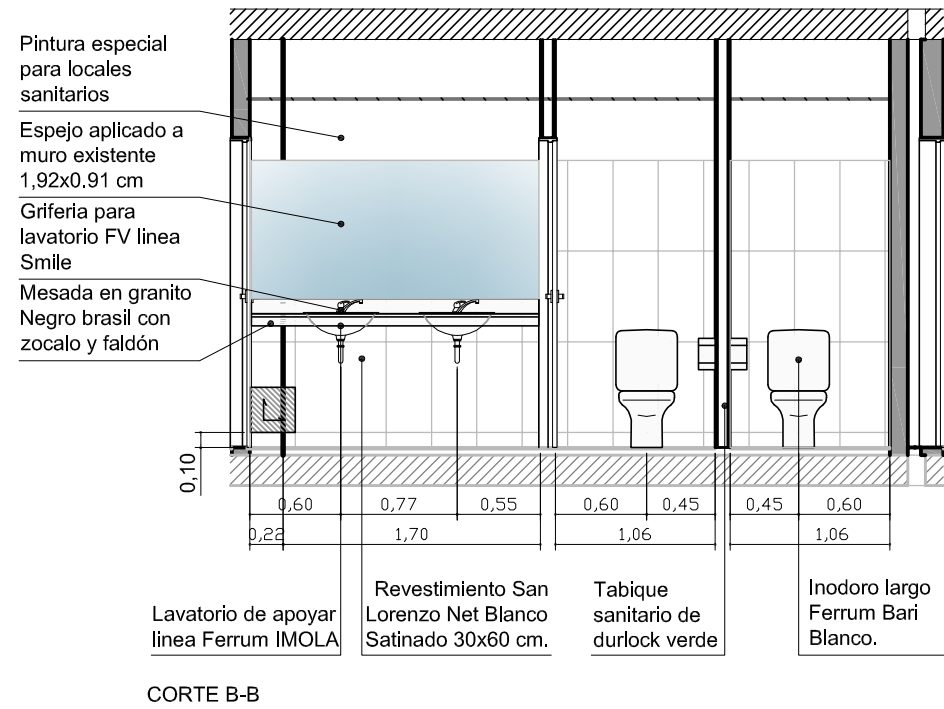


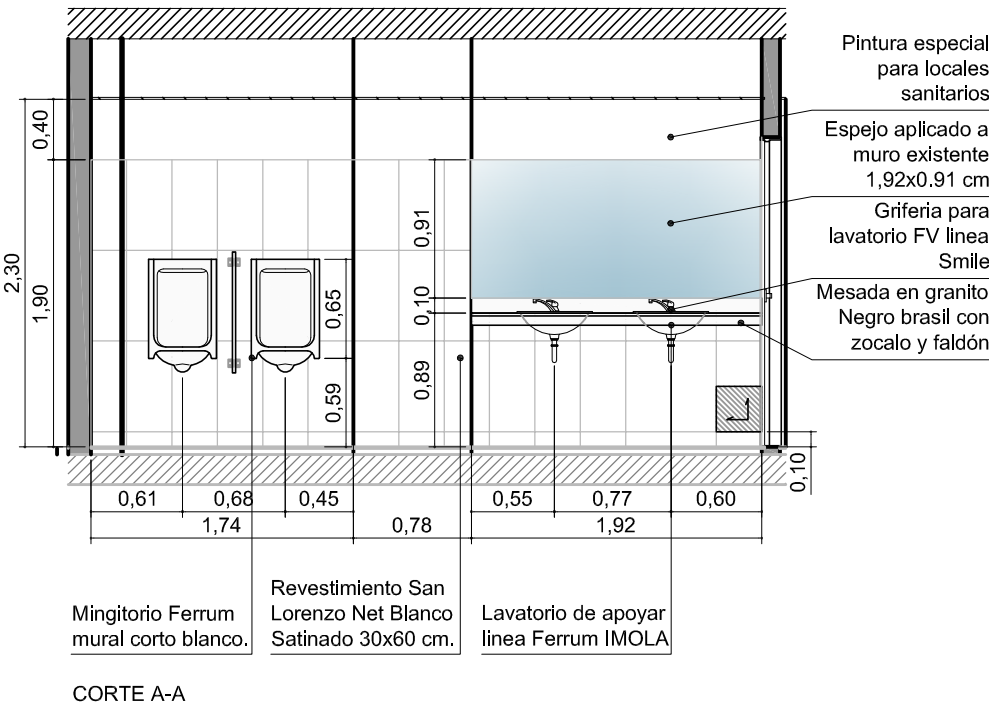

CONFORME A OBRA

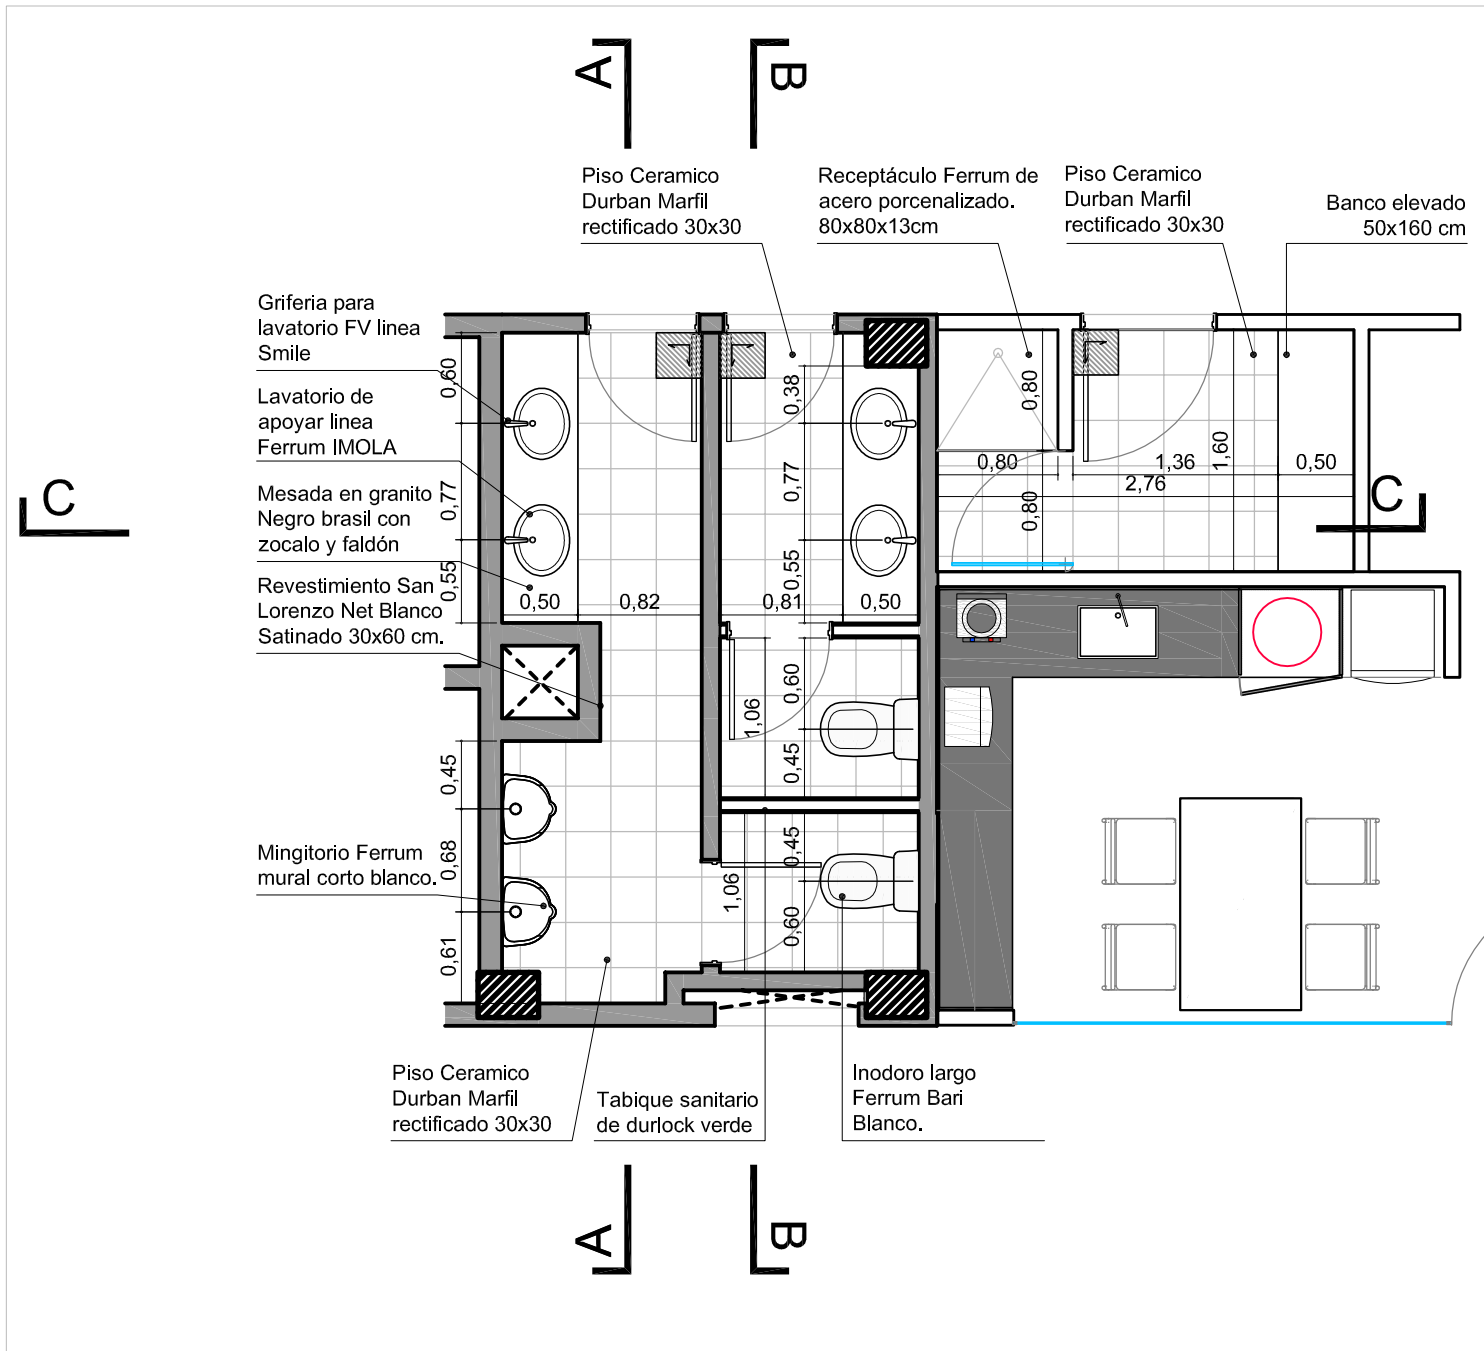

CORDOBA 629 . P 5

DB
1.1

PLANO Detalle de baños
ESCALA 1 : 50
FECHA 19-05-2014
PROYECTISTA JB
NOTAS -

Plano conforme a Obra.

El proyecto y el diseño indicados en este plano son propiedad intelectual de Contract Rent S.A. Está prohibida su utilización total o parcial sin la expresa autorización escrita de la empresa.



Tucumán 117, Piso 7 (C1049AAC)
Buenos Aires, Argentina
Tel/Fax +54-11-4516-0722
info@contract.com.ar
www.contract.com.ar