



SALA LERARNING - CAPACIDAD 8 PERSONAS

PLANTA

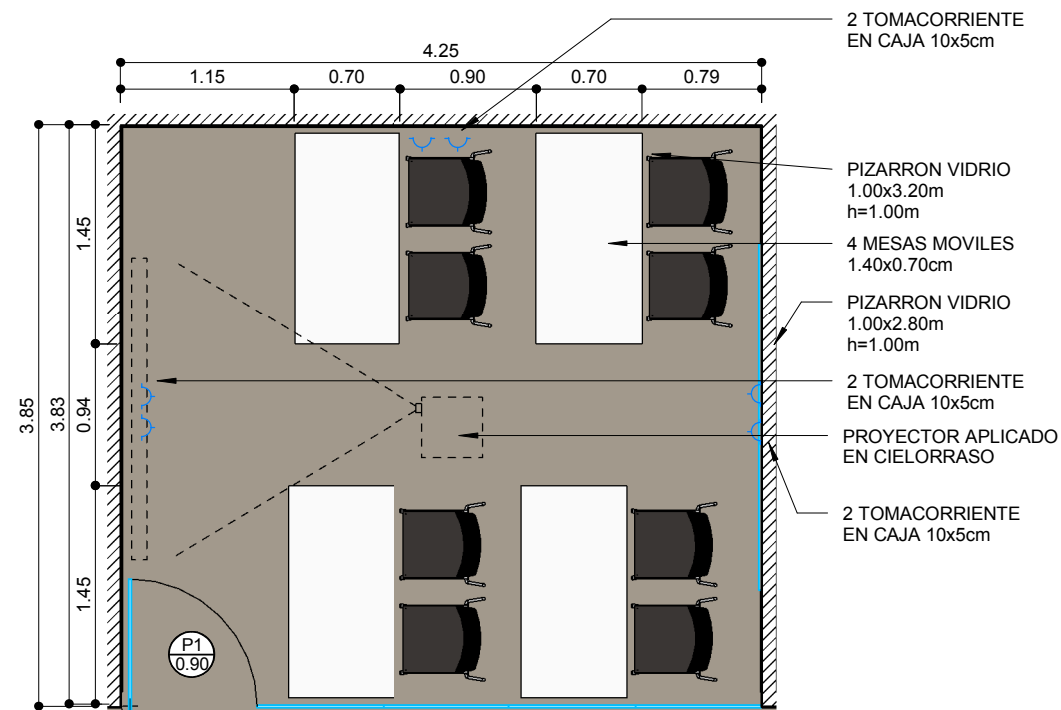


FV1

AXONOMETRÍA

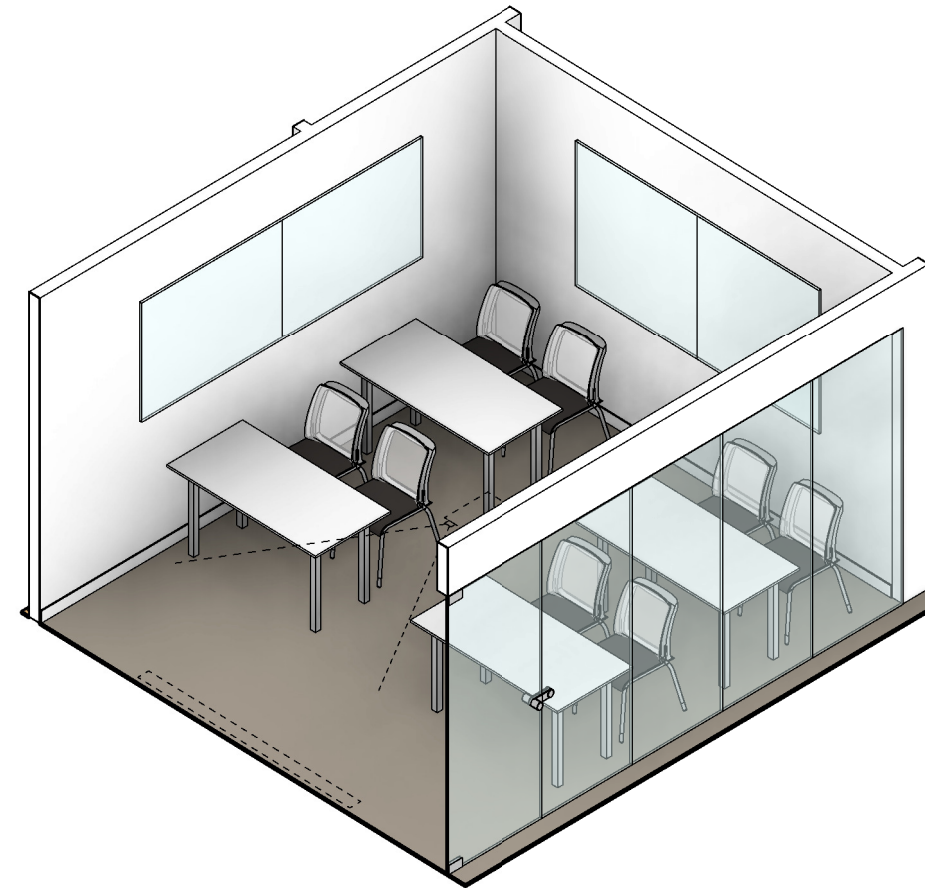


SALA LERARNING - CAPACIDAD 12 PERSONAS

PLANTA

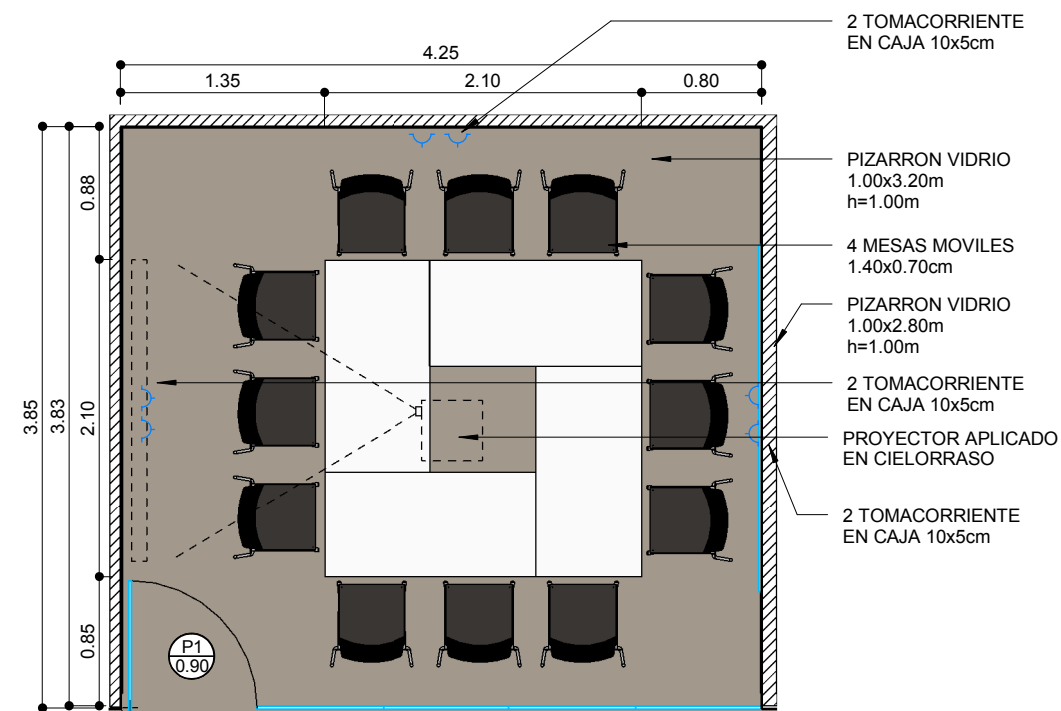

FV1

AXONOMETRÍA

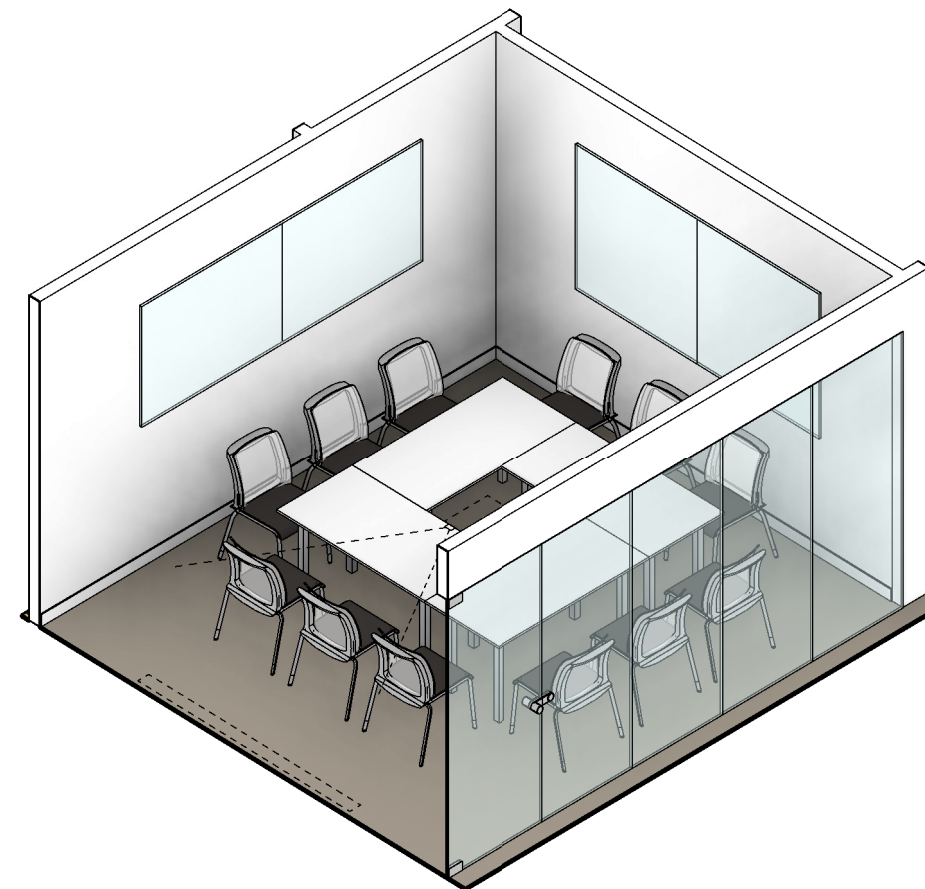

CONFORME A OBRA



CORDOBA 629 - P 5

DE 7.2

PLANO	SALA LEARNING-ARMADO
ESCALA	1:20
FECHA	19.06.2014
PROYECTISTA	JB
NOTAS	-

Plano Conforme a Obra

El proyecto y el diseño indicados en este plano son propiedad intelectual de Contract Rent S.A. Está prohibida su utilización total o parcial sin la expresa autorización escrita de la empresa.

contract Una empresa socia del grupo PLANET
Espacios de Trabajo

Tucumán 117, Piso 7 (C1049AAC)
Buenos Aires, Argentina
Tel/Fax 54.11. 4516.0722
info@contract.com.ar
www.contract.com.ar