




REFERENCIAS CANALIZACIONES

-  Tablero
-  Pisoducto 3 vías
-  Caja de piso tipo Ackermann
-  Caño metálico pesado

CONFORME A OBRA

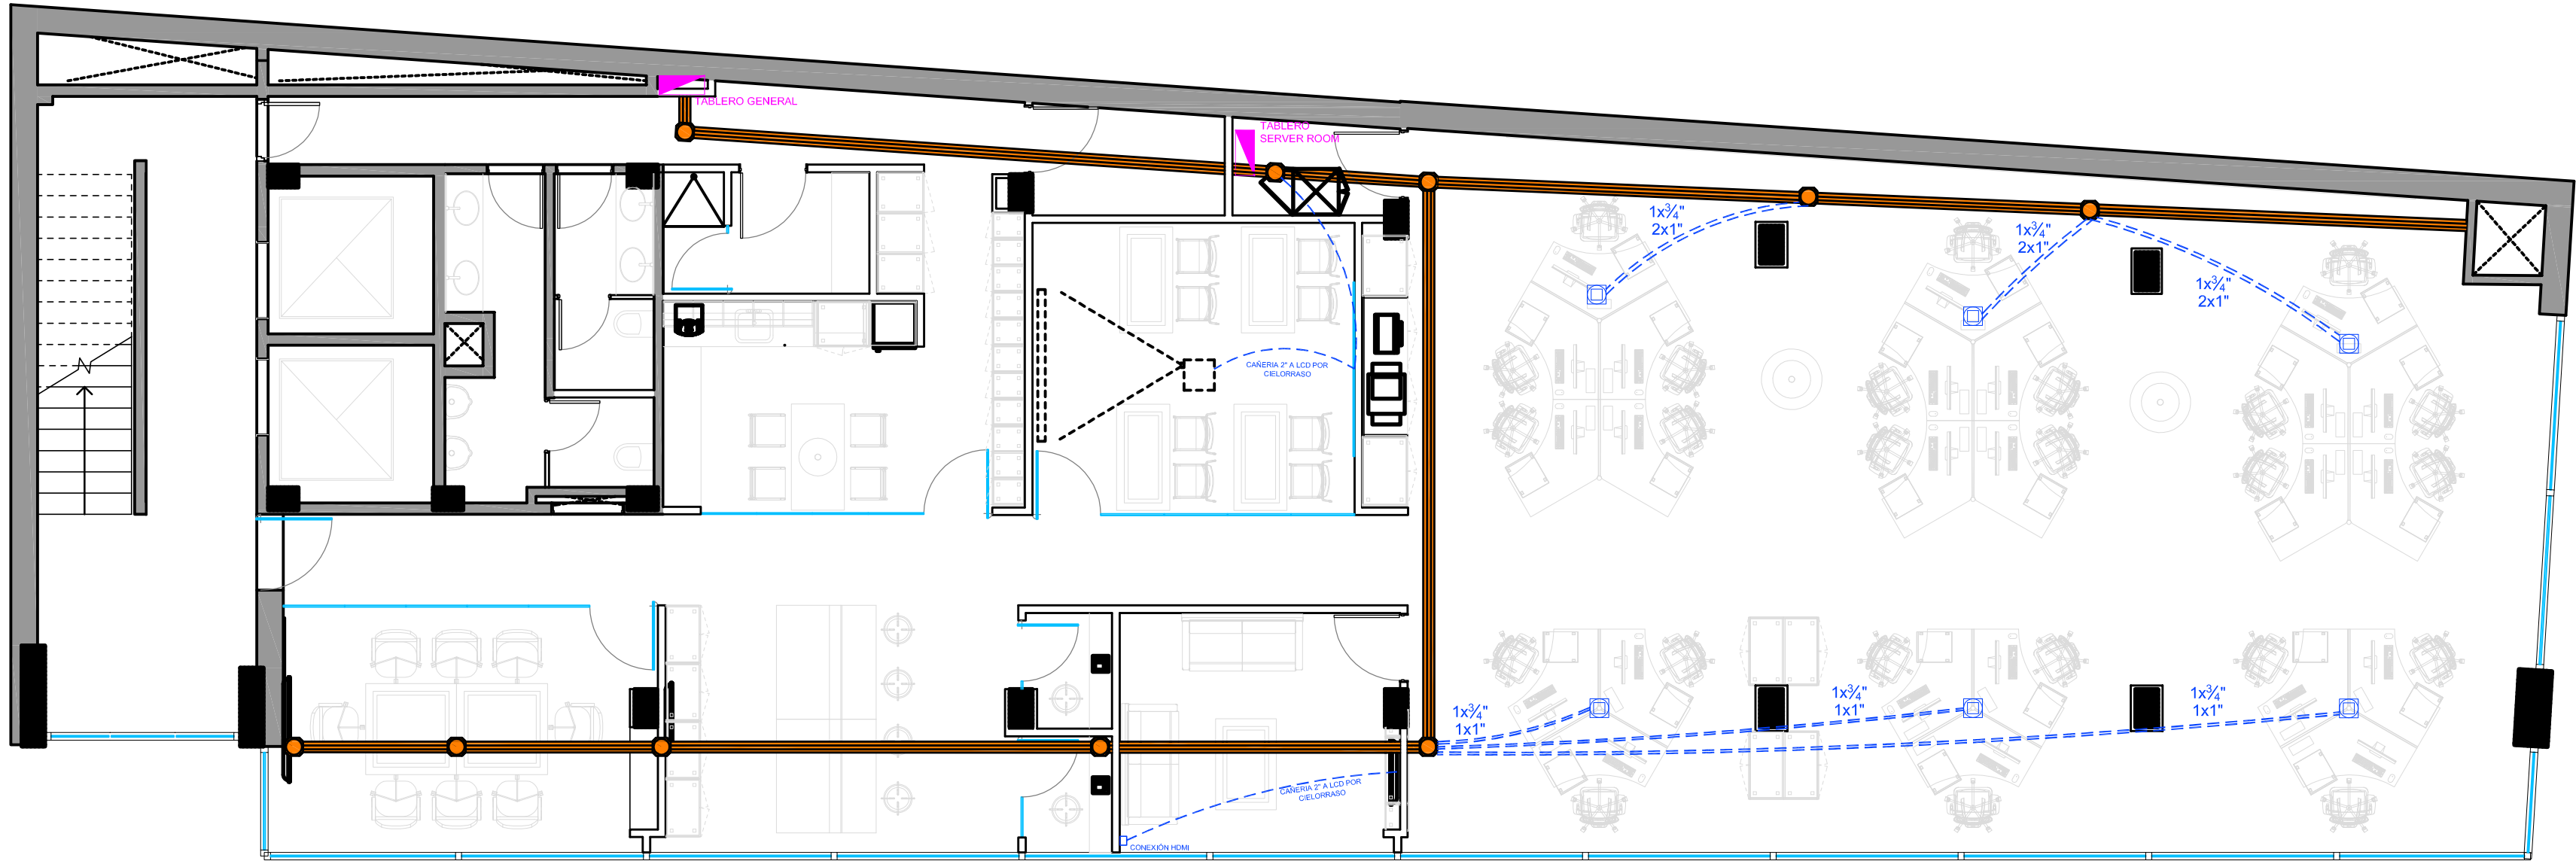

CORDOBA 629 - P 5

IE
3.2

PLANO	CANALIZACIONES
ESCALA	1 : 75
FECHA	19.06.2014
PROYECTISTA	JB
NOTAS	-

Plano Conforme a Obra

El proyecto y el diseño indicados en este plano son propiedad intelectual de Contract Rent S.A. Está prohibida su utilización total o parcial sin la expresa autorización escrita de la empresa.

contract | Una empresa
Espacios de Trabajo socia del grupo
PLAINET

Tucumán 117, Piso 7 (C1049AAC)
Buenos Aires, Argentina
Tel/Fax 54.11. 4516.0722
info@contract.com.ar
www.contract.com.ar