




REFERENCIAS MUEBLES ESPECIALES

- M01** MUEBLE GUARDADO
- M02** RECEPCIÓN
- M03** DIVISORIO RECEPCIÓN
- M04** MUEBLE COPY
- M05** MUEBLE GUARDADO
- M06** BAJO MESADA Y ALACENA
- M07** BANCO|BARRA
- M08** GUARDADO BAJO
- M09** LOGO HALL ACCESO

CONFORME A OBRA

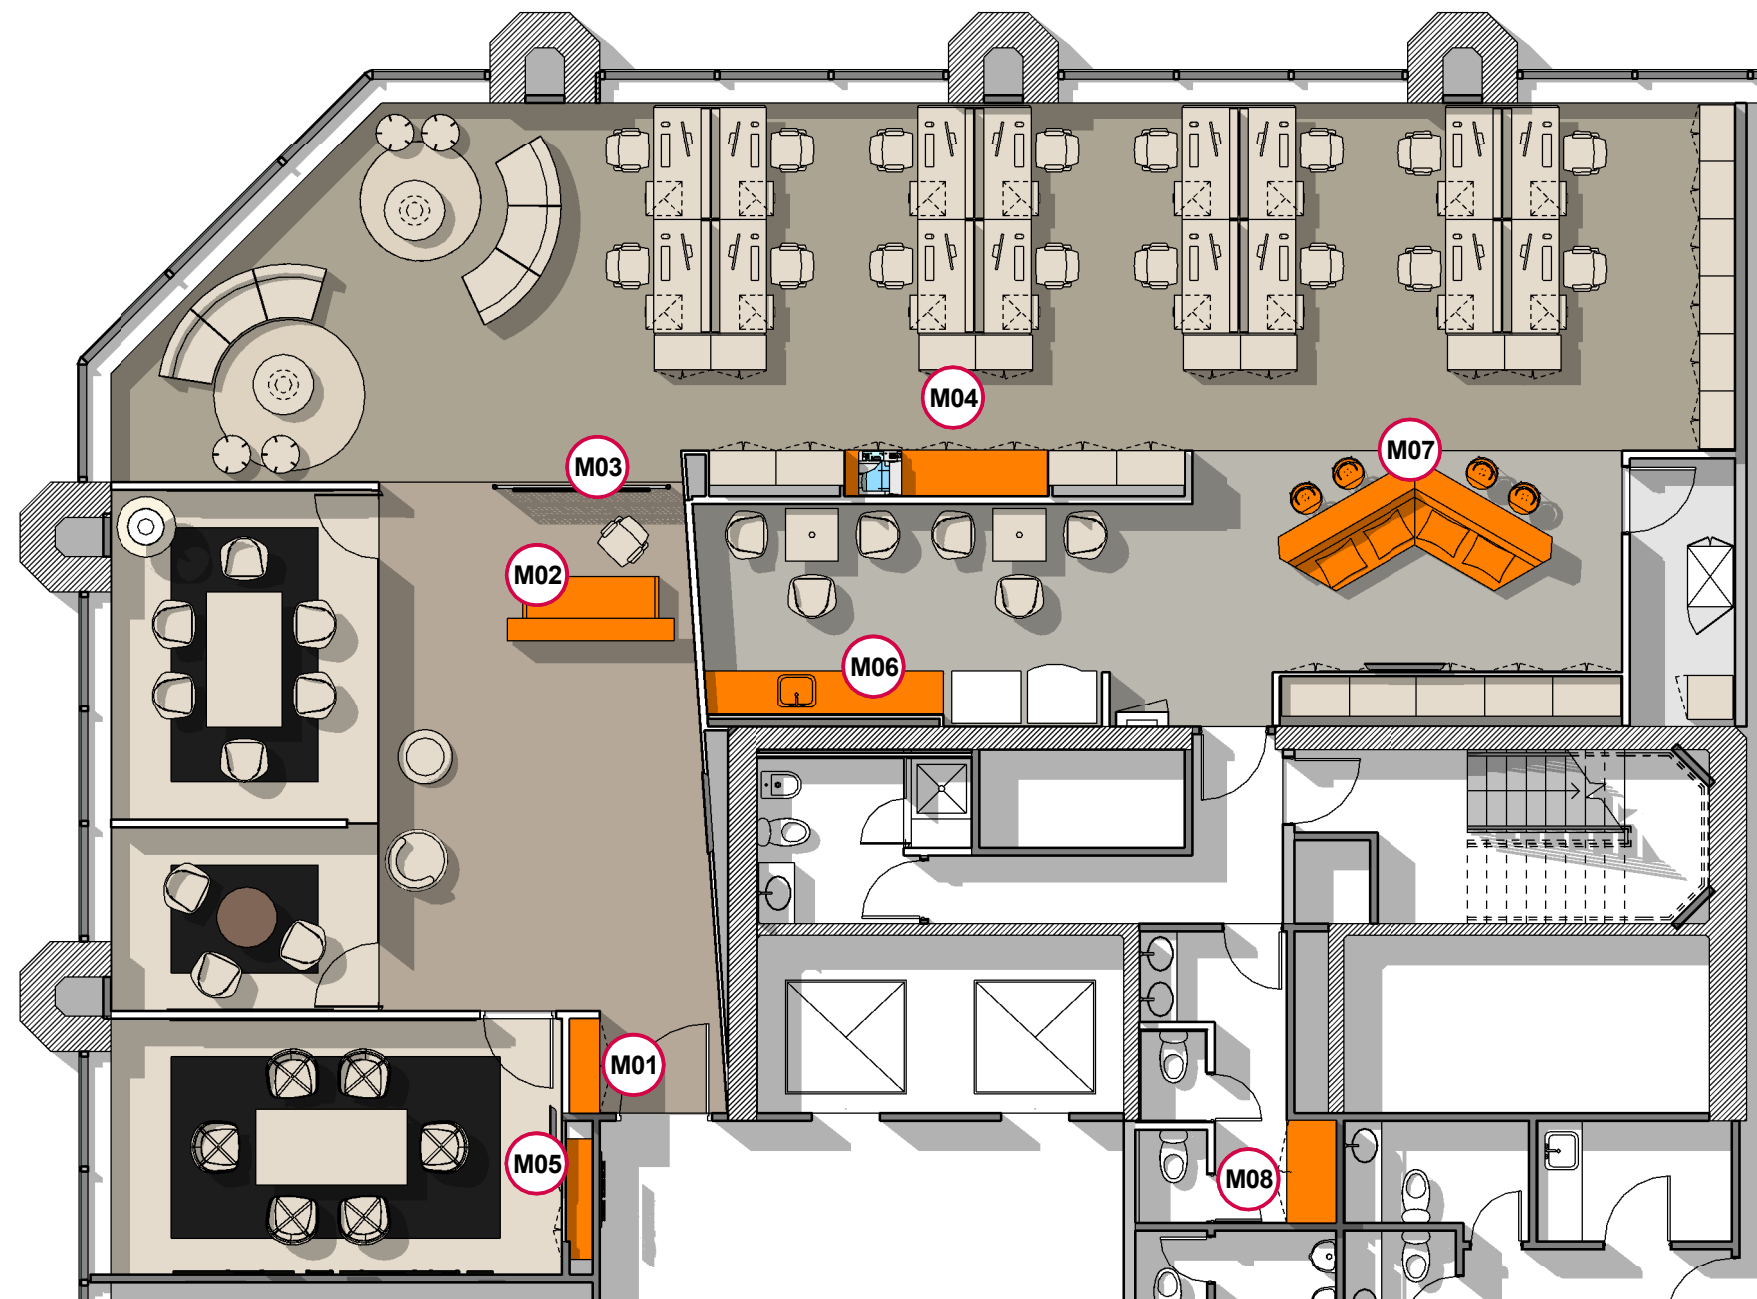

BOUCHAR 547 - PISO 11

CA
3.1

PLANO	Equipamiento
ESCALA	
FECHA	DICIEMBRE 2014
PROYECTISTA	JB
NOTAS	-

Plano Conforme a Obra

El proyecto y el diseño indicados en este plano son propiedad intelectual de Contract S.A. Está prohibida su utilización total o parcial sin la expresa autorización escrita de la empresa.

contract
workplaces

Tucumán 117 - Piso 7
Buenos Aires - Argentina
Tel: +54 11 4516-0722
info@contract.com.ar
www.contractworkplaces.com