
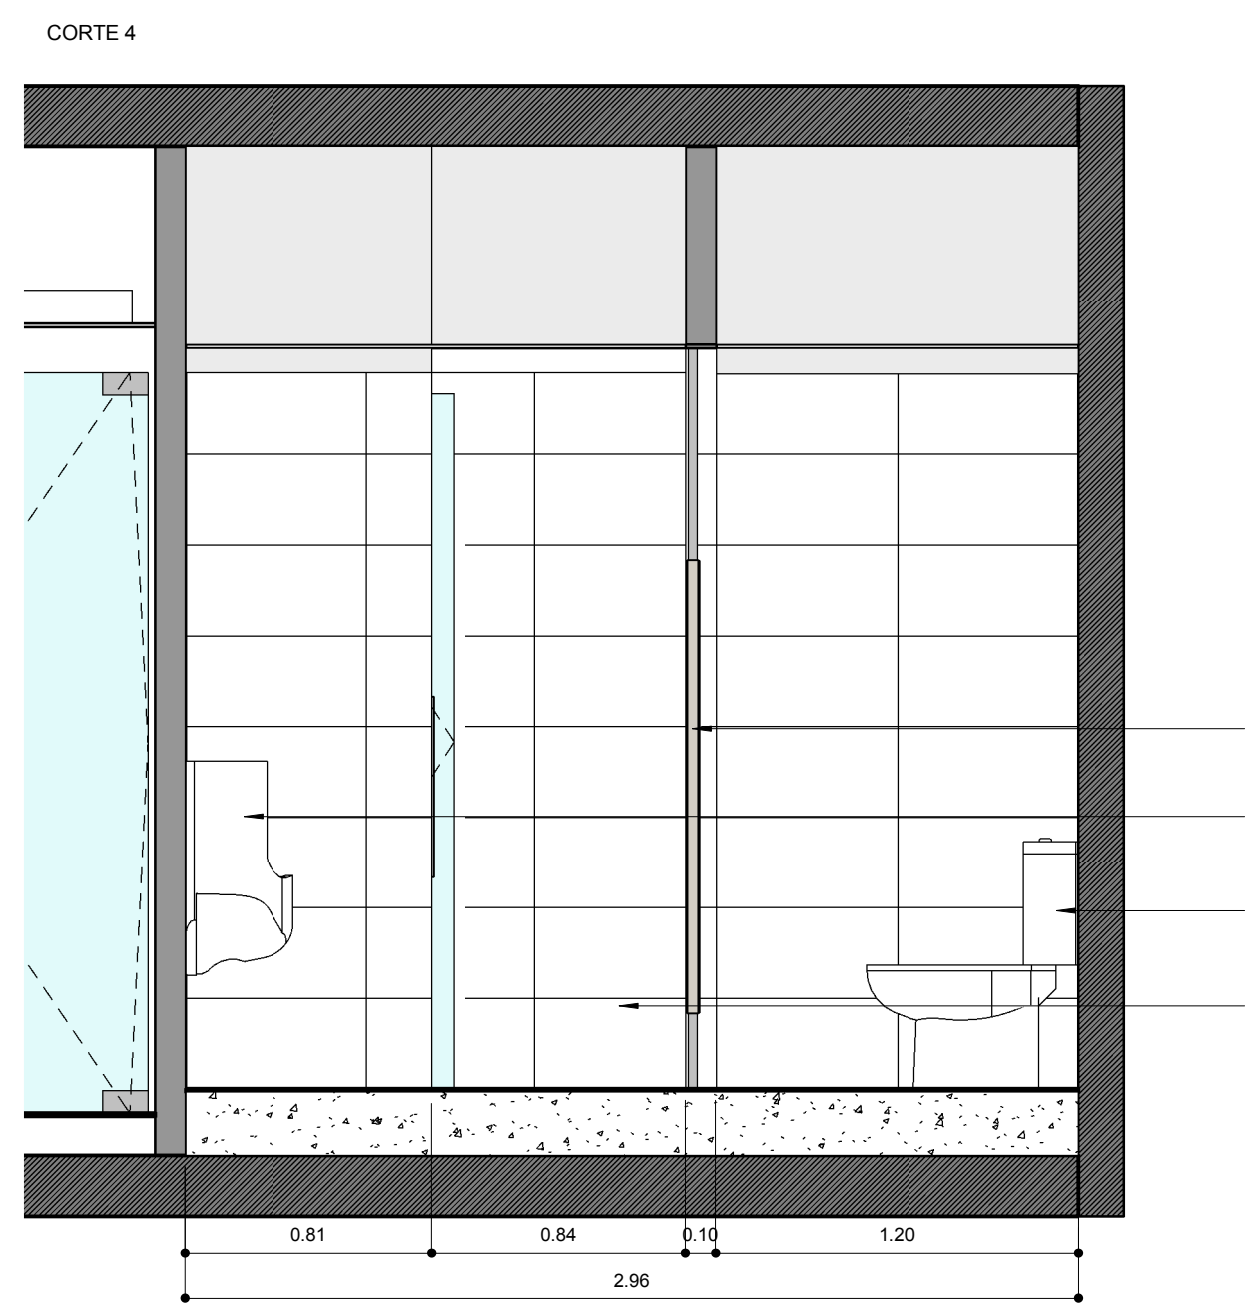
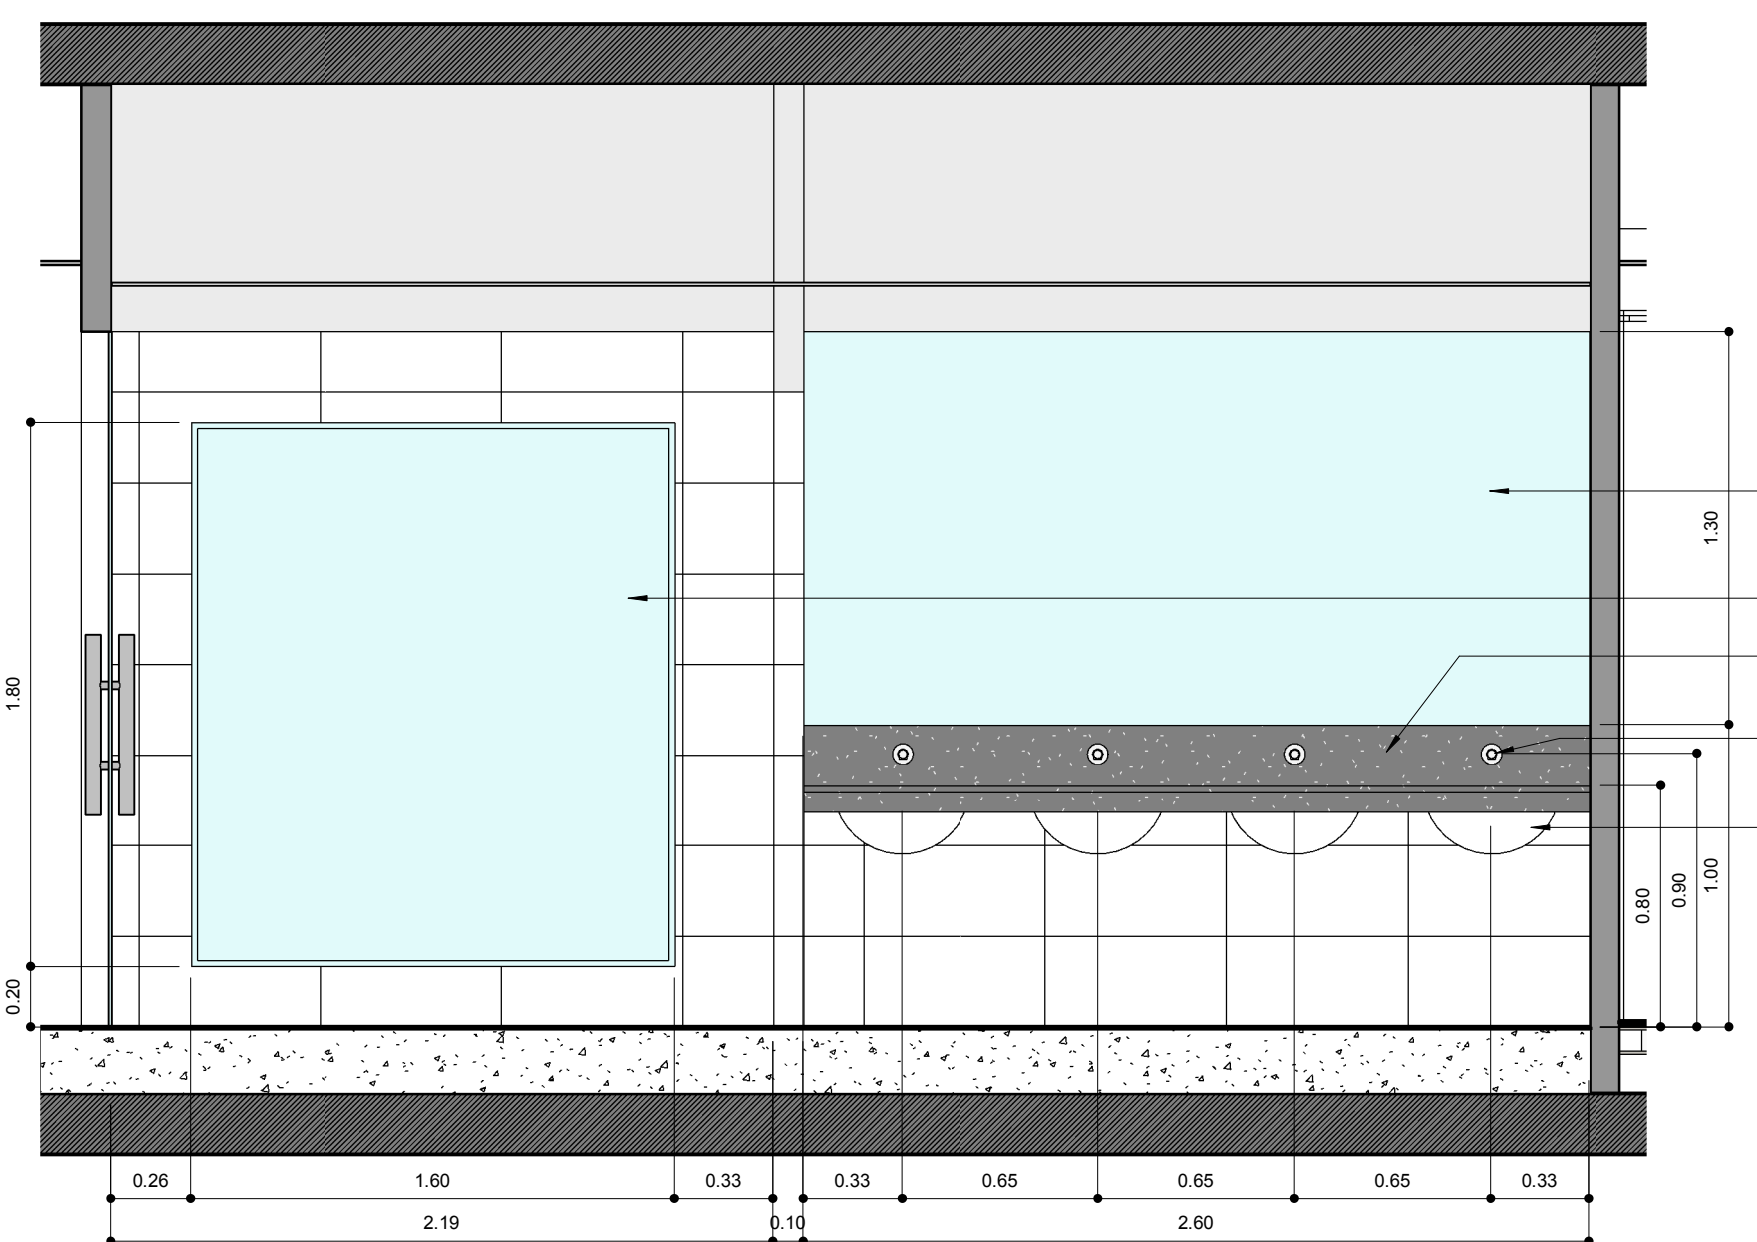
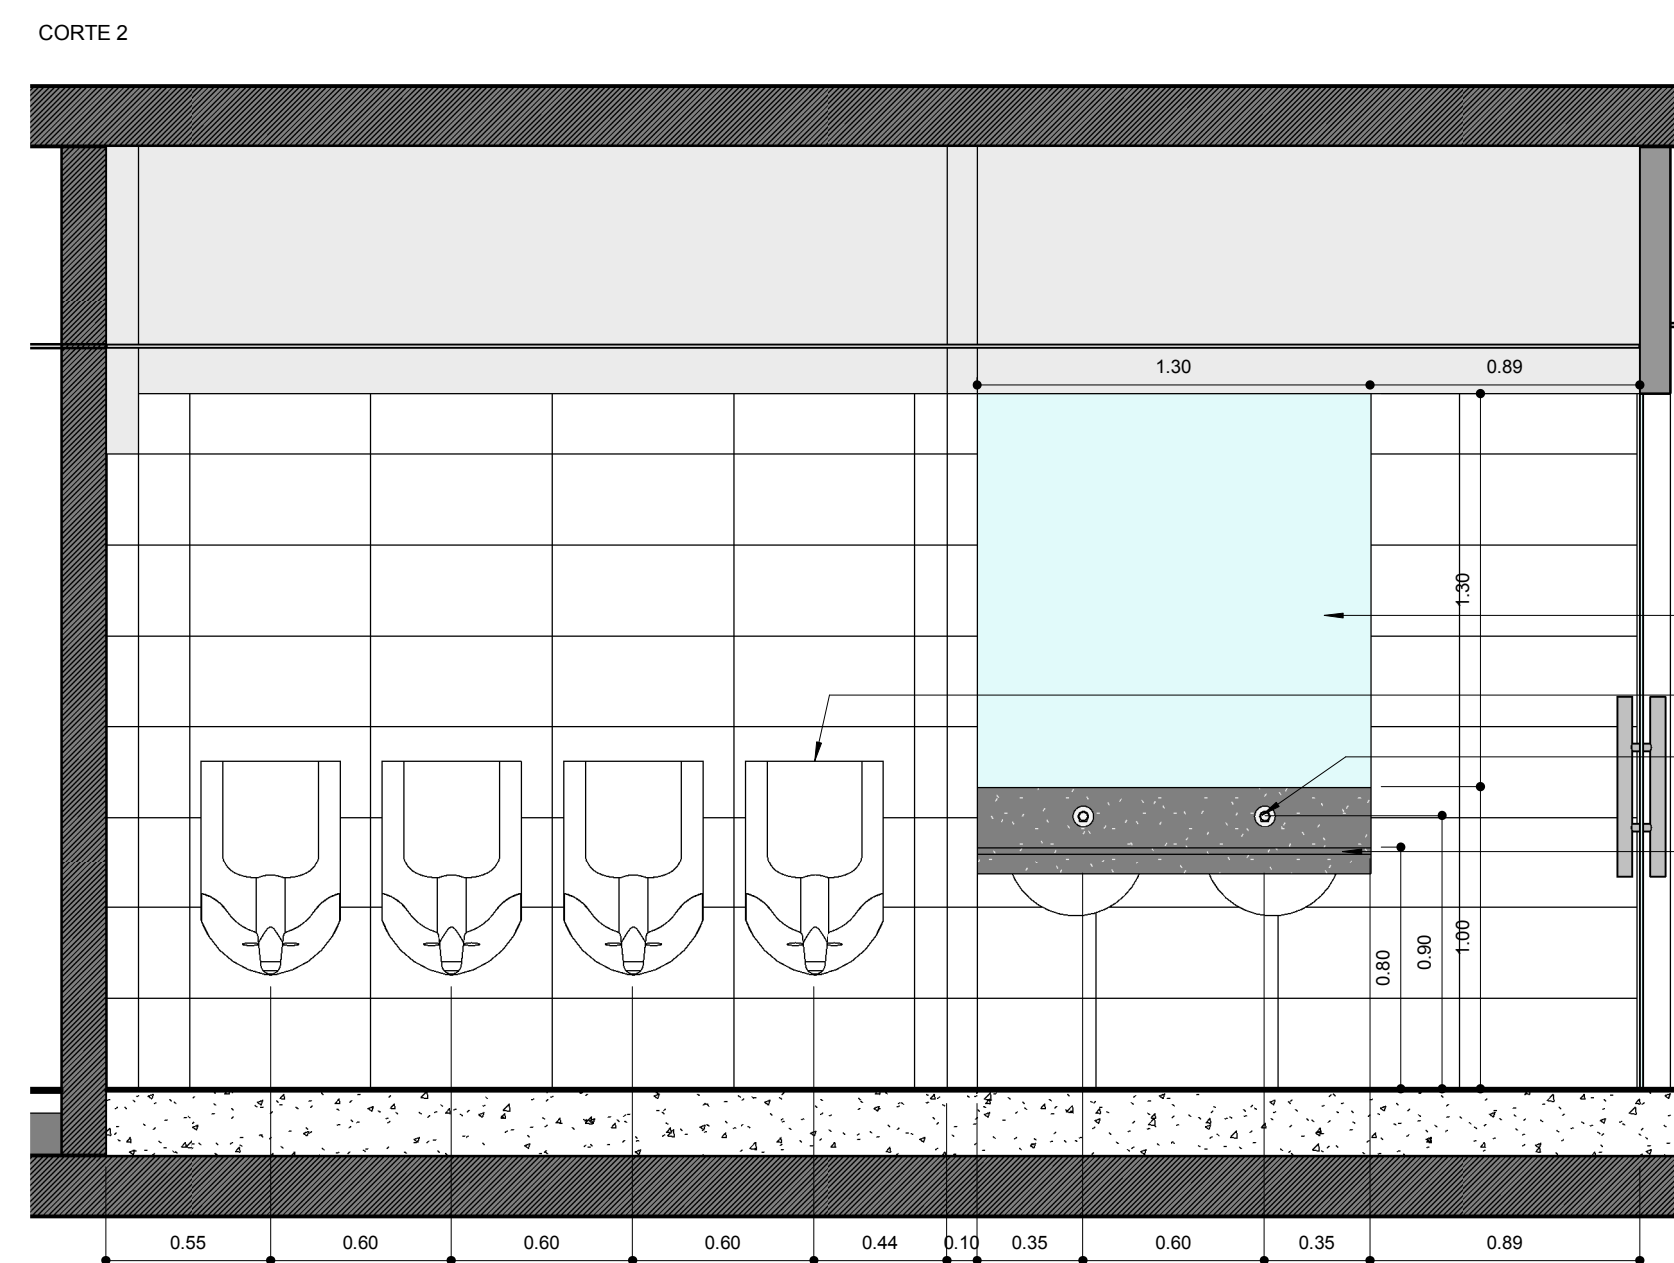
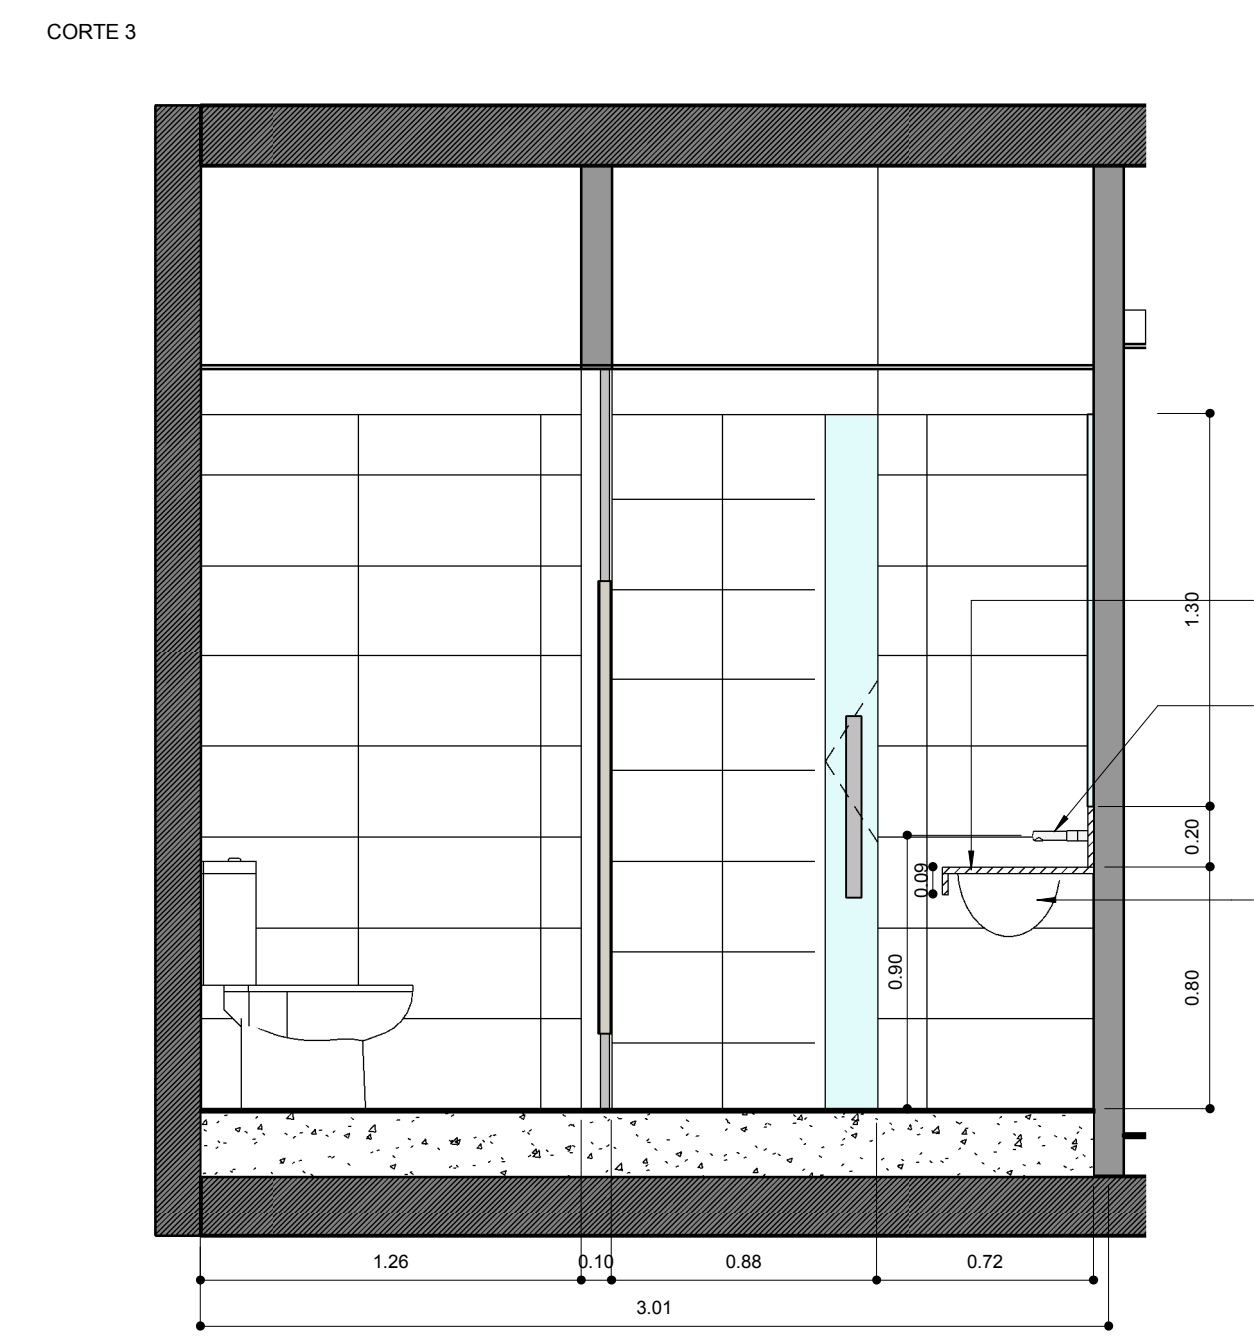
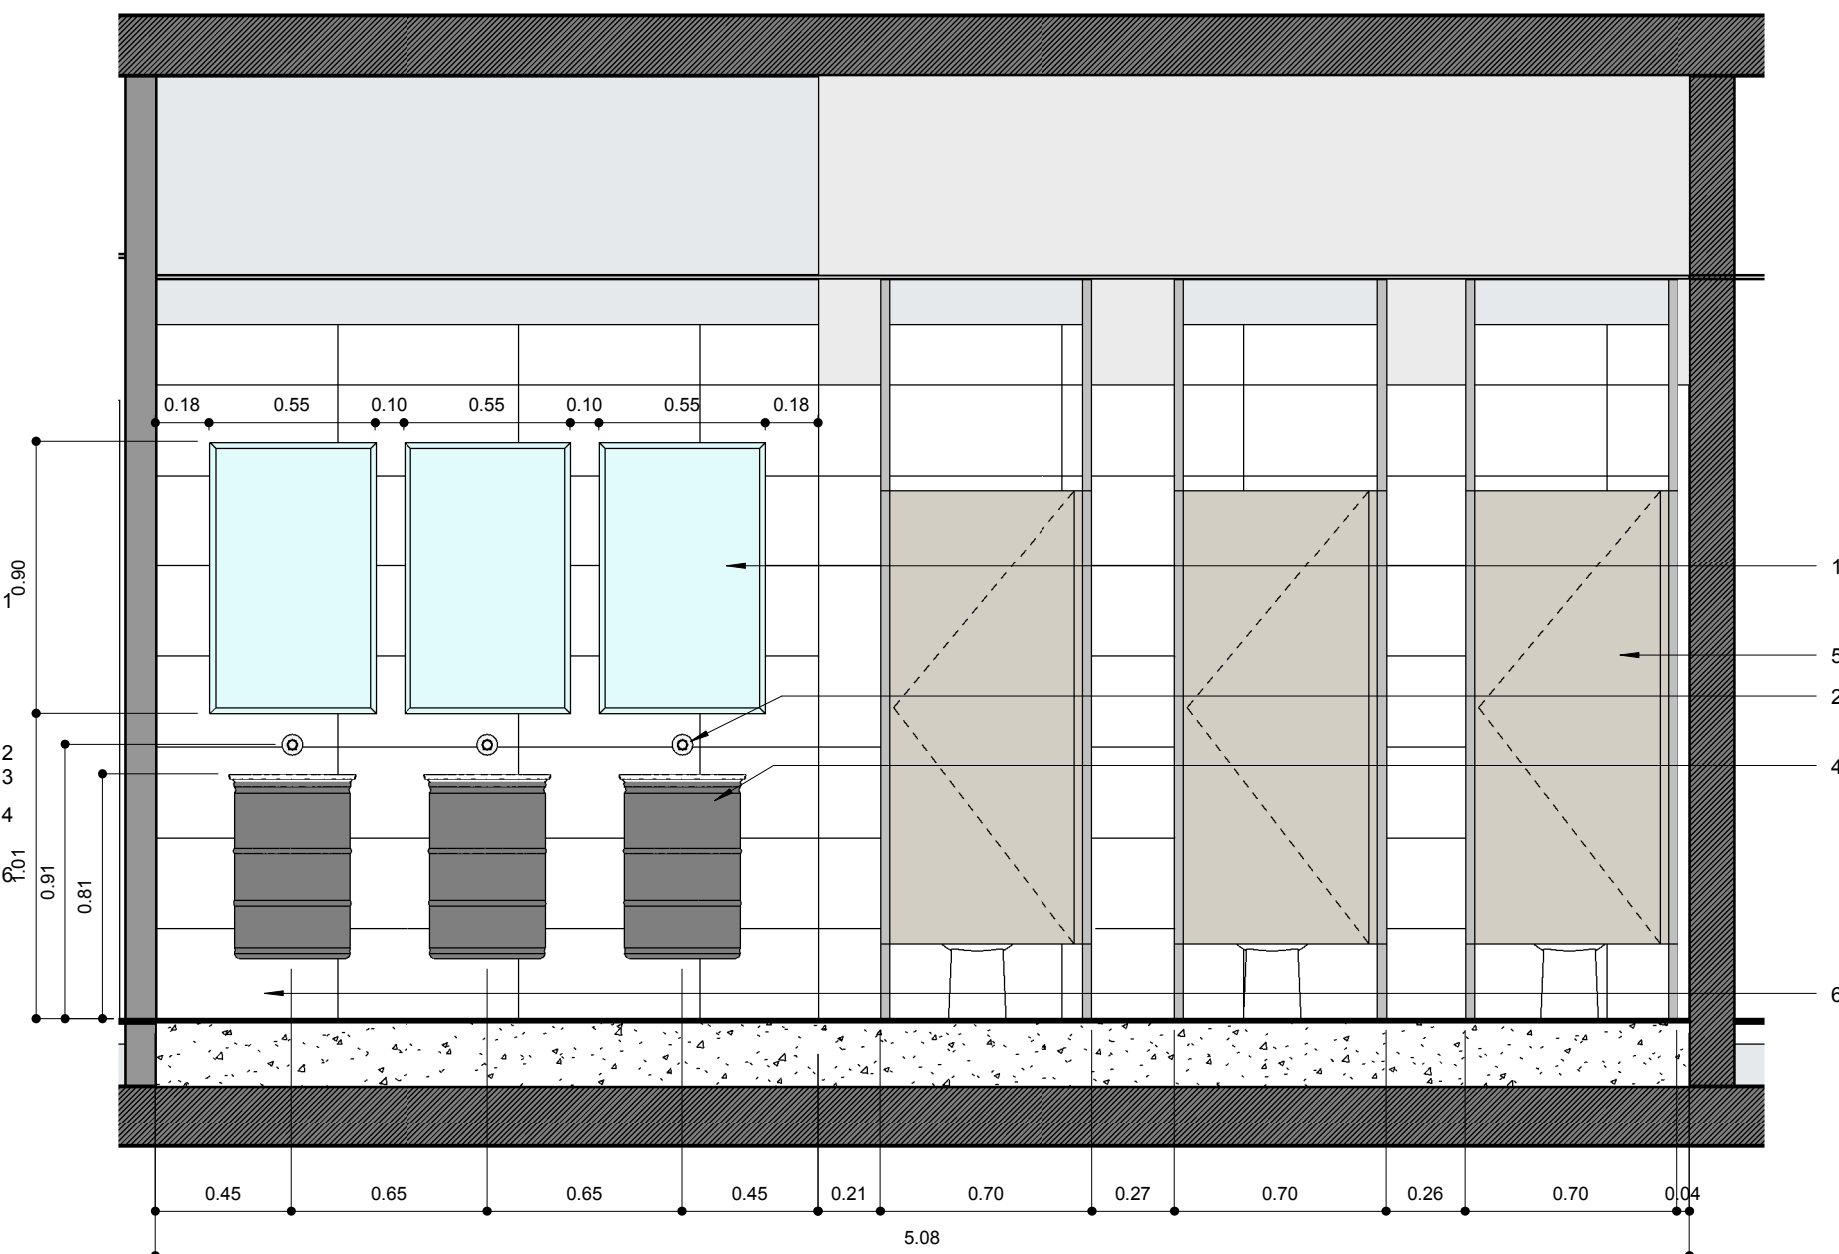
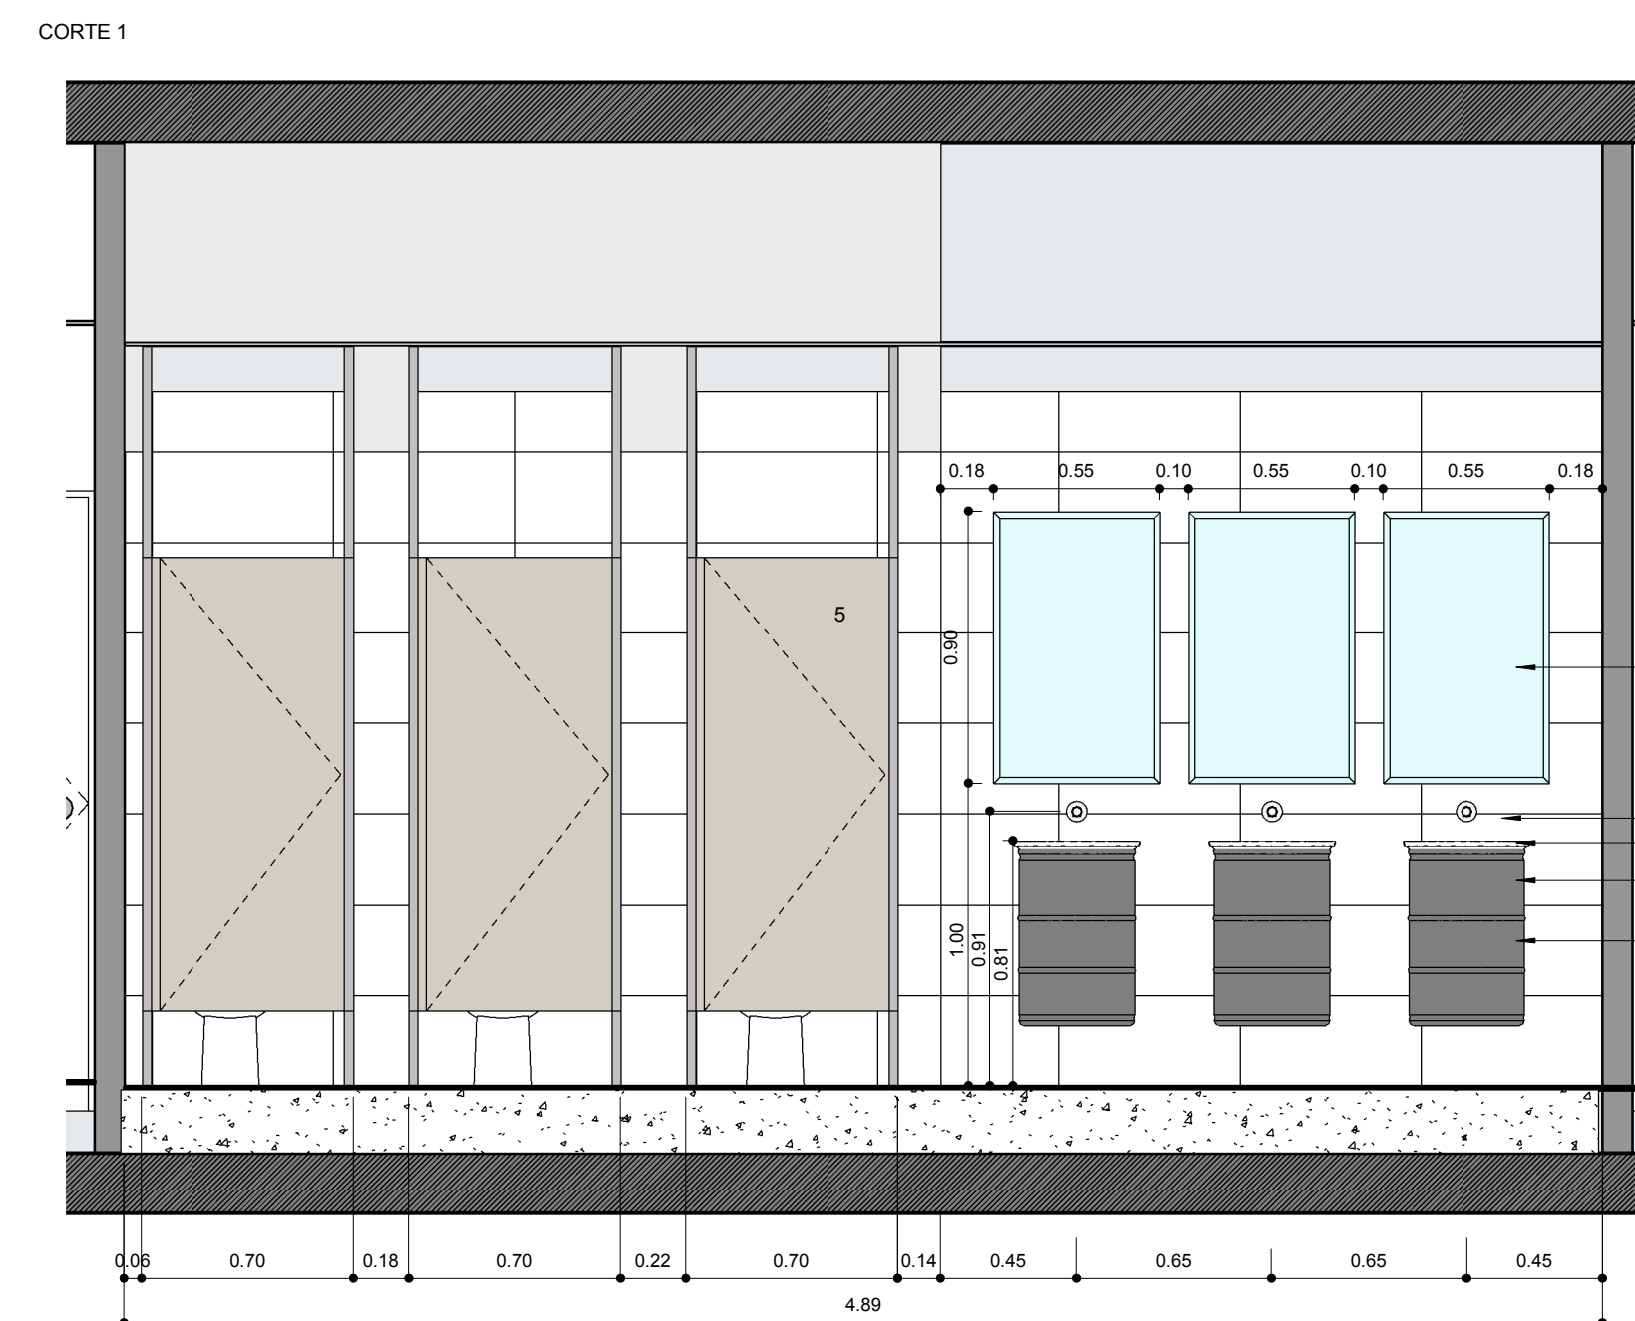
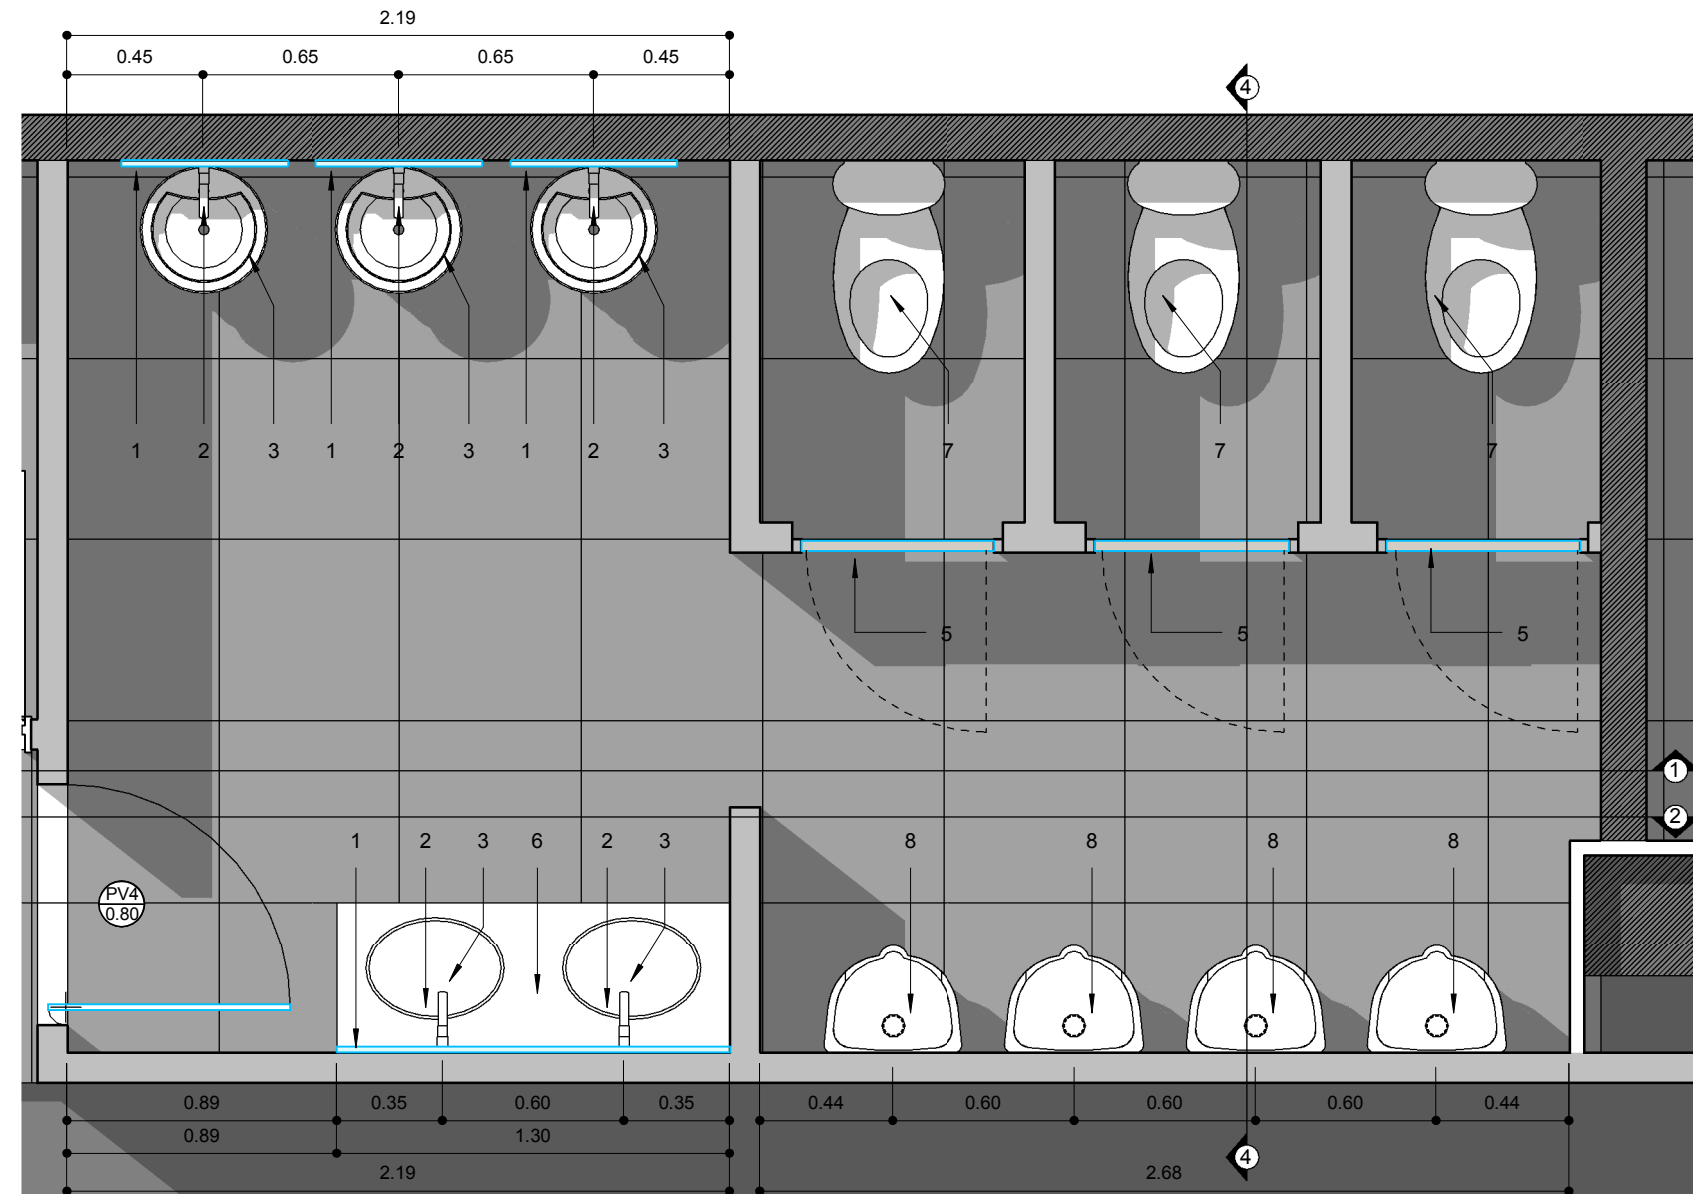


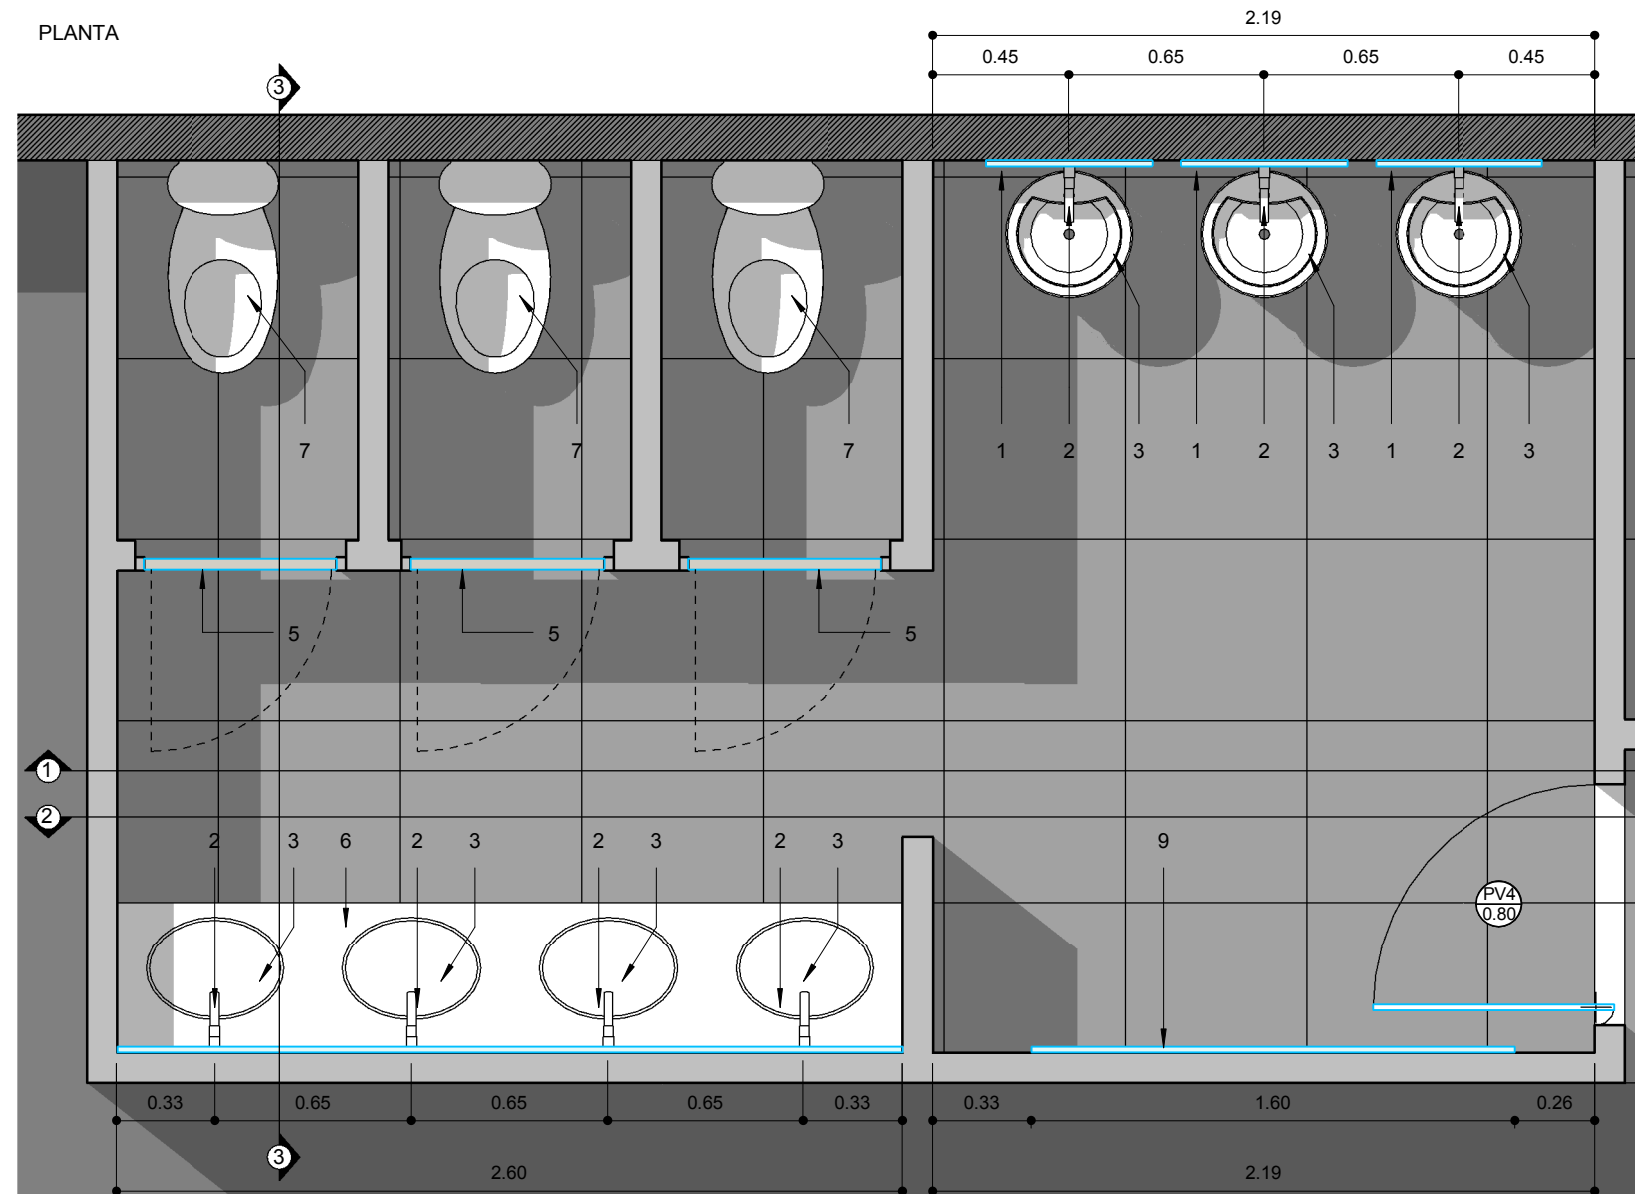

REFERENCIAS	
1	Espejo con canto biselado medidas s/detalle
2	Grifería FV Ecomatic para pared Modelo: 0360.02
3	Pileta simple circular encastrable Jhonson Modelo: O 340L
4	Barril de cerveza reciclado para bacha
5	Paneles Dimaat con perfil óvalo Esp: 35 mm Fórmica color a definir
6	Mesada de Corian Color: Silver Birch
7	Inodoro Ferrum Largo Modelo: Bari
8	Mingitorio Ferrum Modelo: Oval

Quilmes

COSTA SALGUERO

PLANO Detalle Baños
ESCALA 1:100
FECHA 18-11-2015
PROYECTISTA JB
NOTAS

Plano conforme a obra

El proyecto y el diseño indicados en este plano son propiedad intelectual de Contract Rent S.A. Está prohibida su utilización total o parcial sin la expresa autorización escrita de la empresa.

contract
workplaces

Tucumán 117 - Piso 7
Buenos Aires - Argentina
Tel: +54 11 4516-0722
info@contract.com.ar
www.contractworkplaces.com