



SALA TP 1

PLANTA

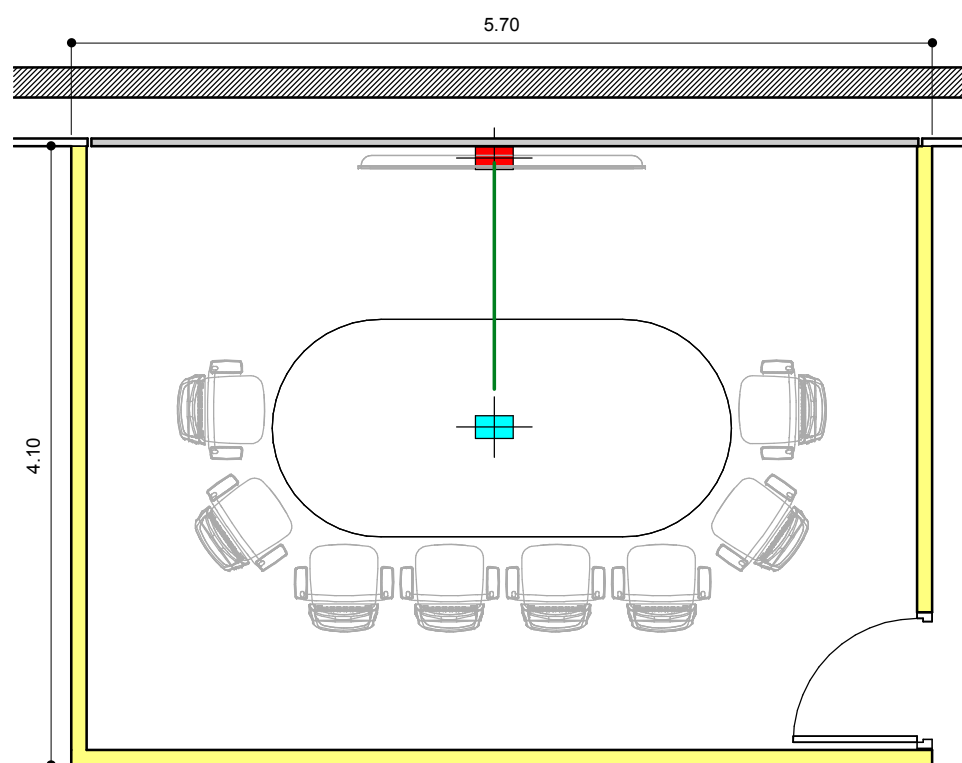

CIELORRASO

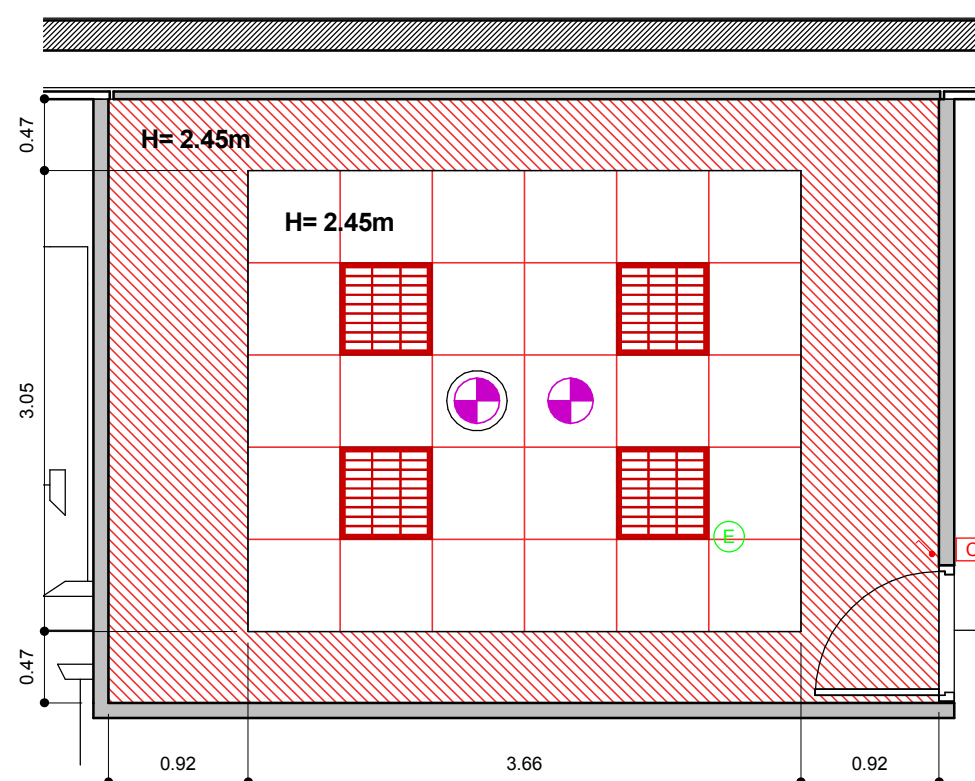

REFERENCIAS TABIQUERÍA

- MURO EXISTENTE
- T1** SIMPLE PLACA BLANCA (estándar) con aislación - h: hasta losa
- VIDRIO SIMPLE con U de aluminio anodizado natural y cristal templado - e: 10mm

REFERENCIAS CIELORRASO

- Durlock Continuo Placa std.
- Durlock Modular 61x61 Placa std
- Artefacto de embutir 60x60cm FL3x36W c/Louver doble parabólico Lumenac - mod. OFFICE

Quilmes

COSTA SALGUERO

PLANO SALA MANCOM
 ESCALA
 FECHA 18-11-2015
 PROYECTISTA JB
 NOTAS -

Plano conforme a obra

El proyecto y el diseño indicados en este plano son propiedad intelectual de Contract Rent S.A. Está prohibida su utilización total o parcial sin la expresa autorización escrita de la empresa.

contract
workplaces

Tucumán 117 - Piso 7
 Buenos Aires - Argentina
 Tel: +54 11 4516-0722
 info@contract.com.ar
 www.contractworkplaces.com