




ARQUITECTURA  
1 : 100

| PROGRAMA                        |            |
|---------------------------------|------------|
| Puestos operativos              | 32         |
| Puestos gerenciales             | 08         |
| Puesto recepcionista            | 01         |
| TOTAL                           | 41         |
|                                 |            |
| Sala de reuniones - 12 personas | 01         |
| Lounge - 8 personas             | 01         |
| Print                           | 04         |
| Guardados                       |            |
| Kitchenette                     | 01         |
| Servidor                        | 01         |
| Bodega                          | 01         |
| SS.HH                           | 05         |
|                                 |            |
| SUPERFICIE DE LA PLANTA         | 332.1 MTS2 |
| MTS2 X PERSONA                  | 8.1 MTS2   |

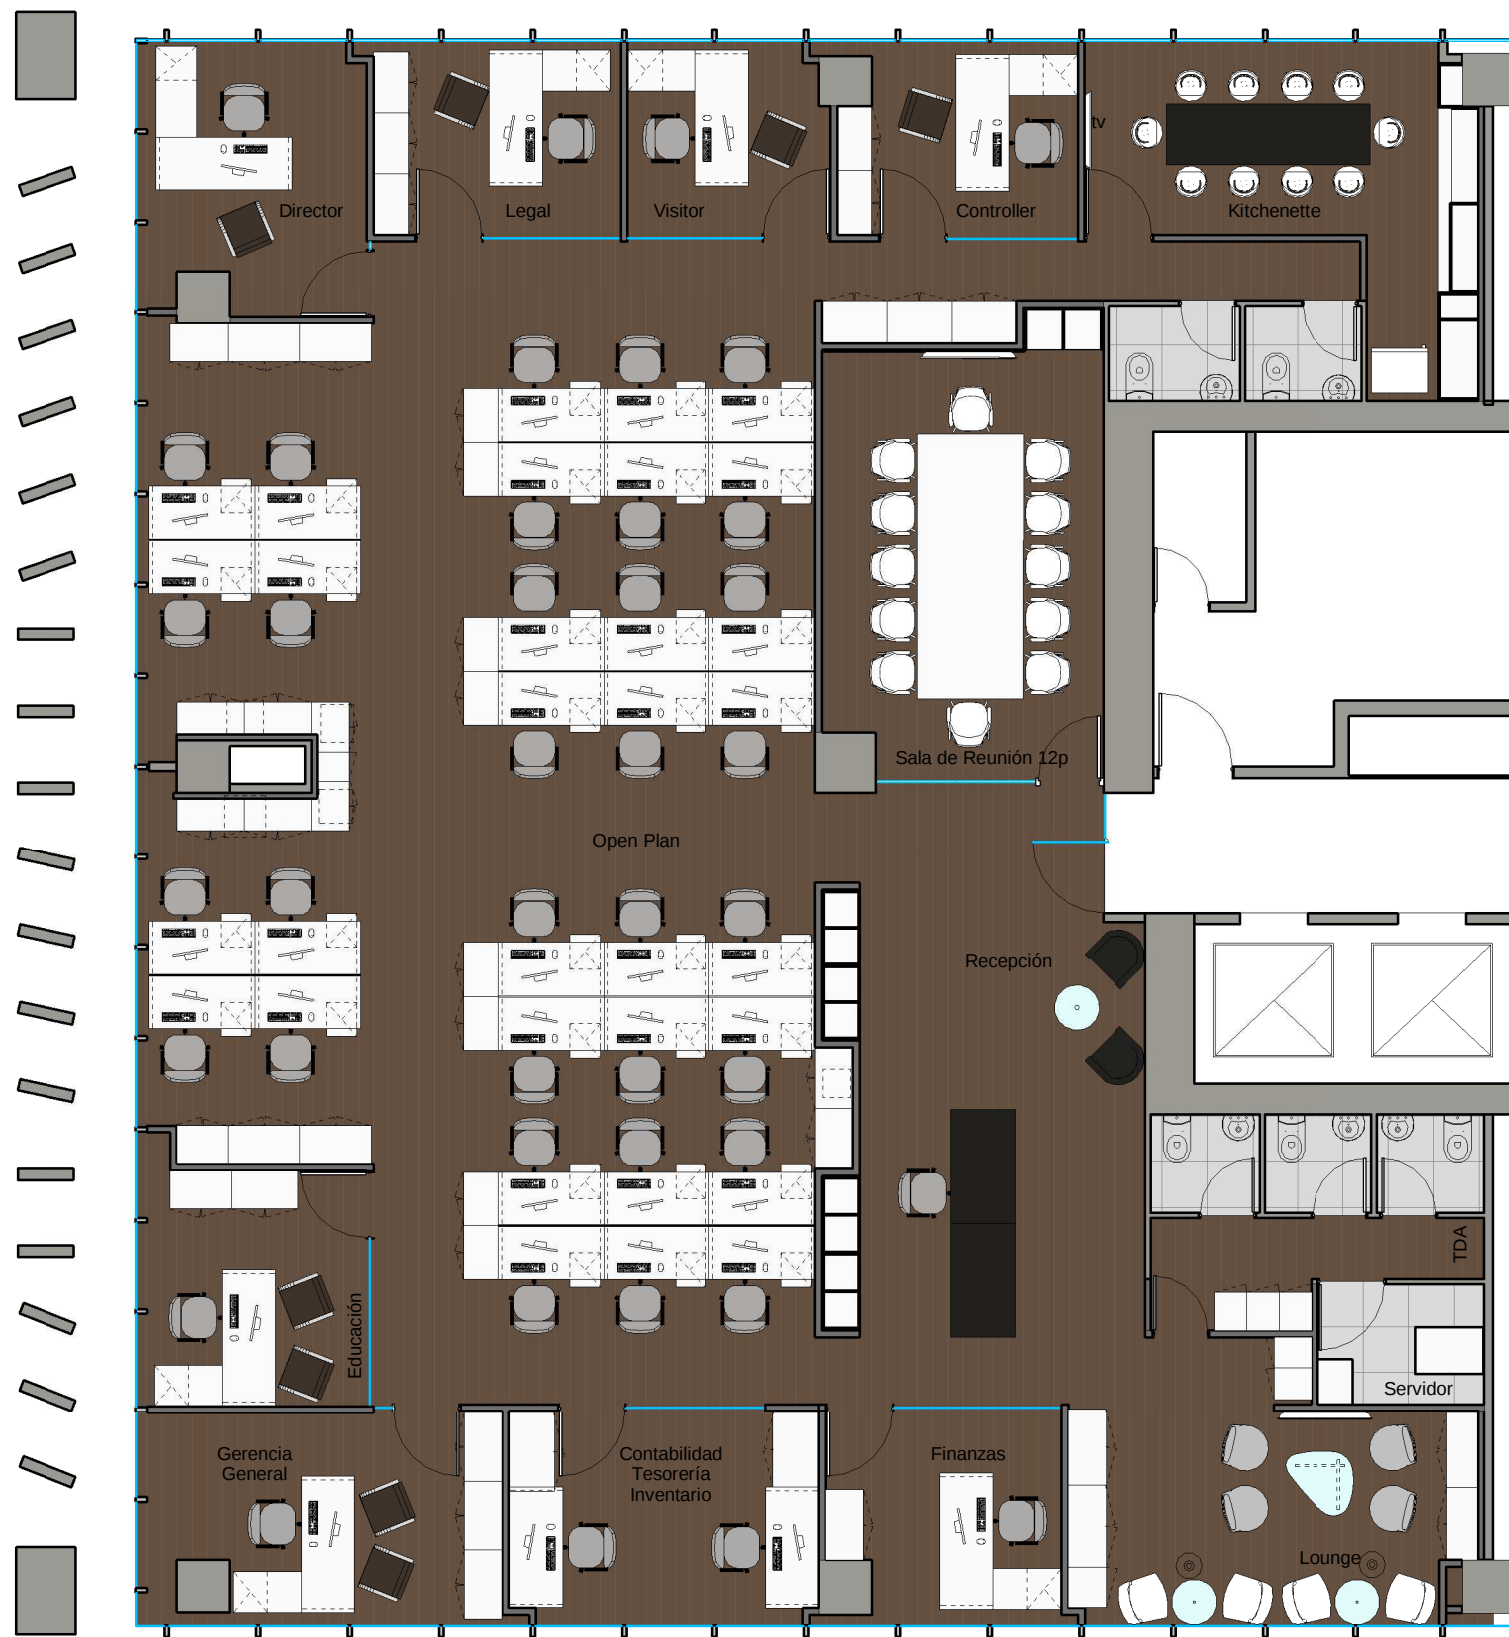

AV. KENNEDY 7600, PISO 8 AB1000

|             |                        |
|-------------|------------------------|
| PLANO       | PLANTA DE ARQUITECTURA |
| ESCALA      | 1:100                  |
| FECHA       | MAYO 2016              |
| PROYECTISTA | NATALIA ROJAS          |
| ESTADO      | REV - AS-BUILT         |

Todas las medidas se verificarán en obra.

El proyecto y el diseño indicados en este plano son propiedad intelectual de Contract Chile S.A. Está prohibida su utilización total o parcial sin la expresa autorización escrita de la empresa.

**contract**  
workplaces

Av. Kennedy 7600  
Vitacura, Santiago - Chile  
Tel: +56 2 2797-8800  
info@contract.cl  
www.contractworkplaces.com