


CORTE 3  
1 : 50



CORTE 4  
1 : 50

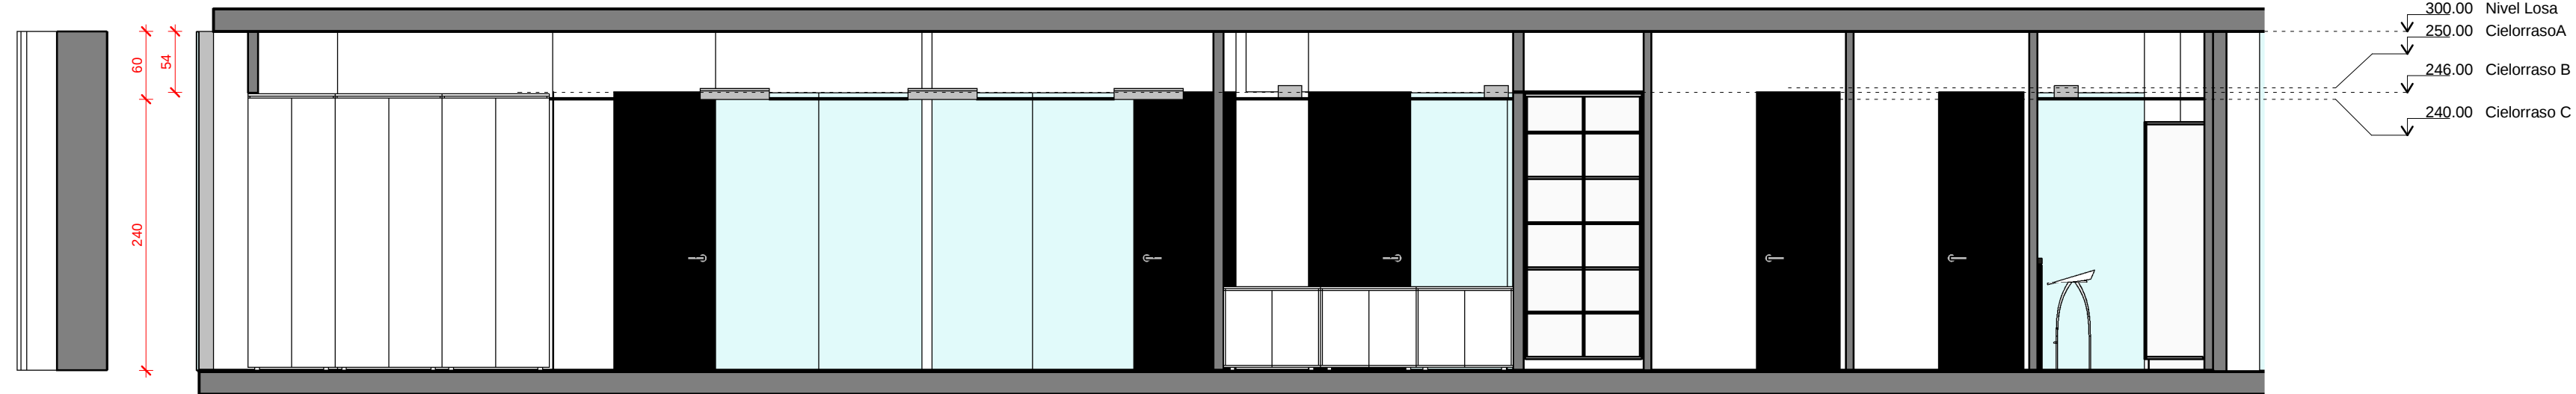

AV. KENNEDY 7600, PISO 8 AB1071

PLANO CORTES 3 - 4  
ESCALA 1:50  
FECHA MAYO 2016  
PROYECTISTA NATALIA ROJAS  
NOTAS AS-BUILT

Todas las medidas se verificarán en obra.

El proyecto y el diseño indicados en este plano son propiedad intelectual de Contract S.A. Está prohibida su utilización total o parcial sin la expresa autorización escrita de la empresa.

**contract**  
workplaces