




MAMPARAS
1 : 100

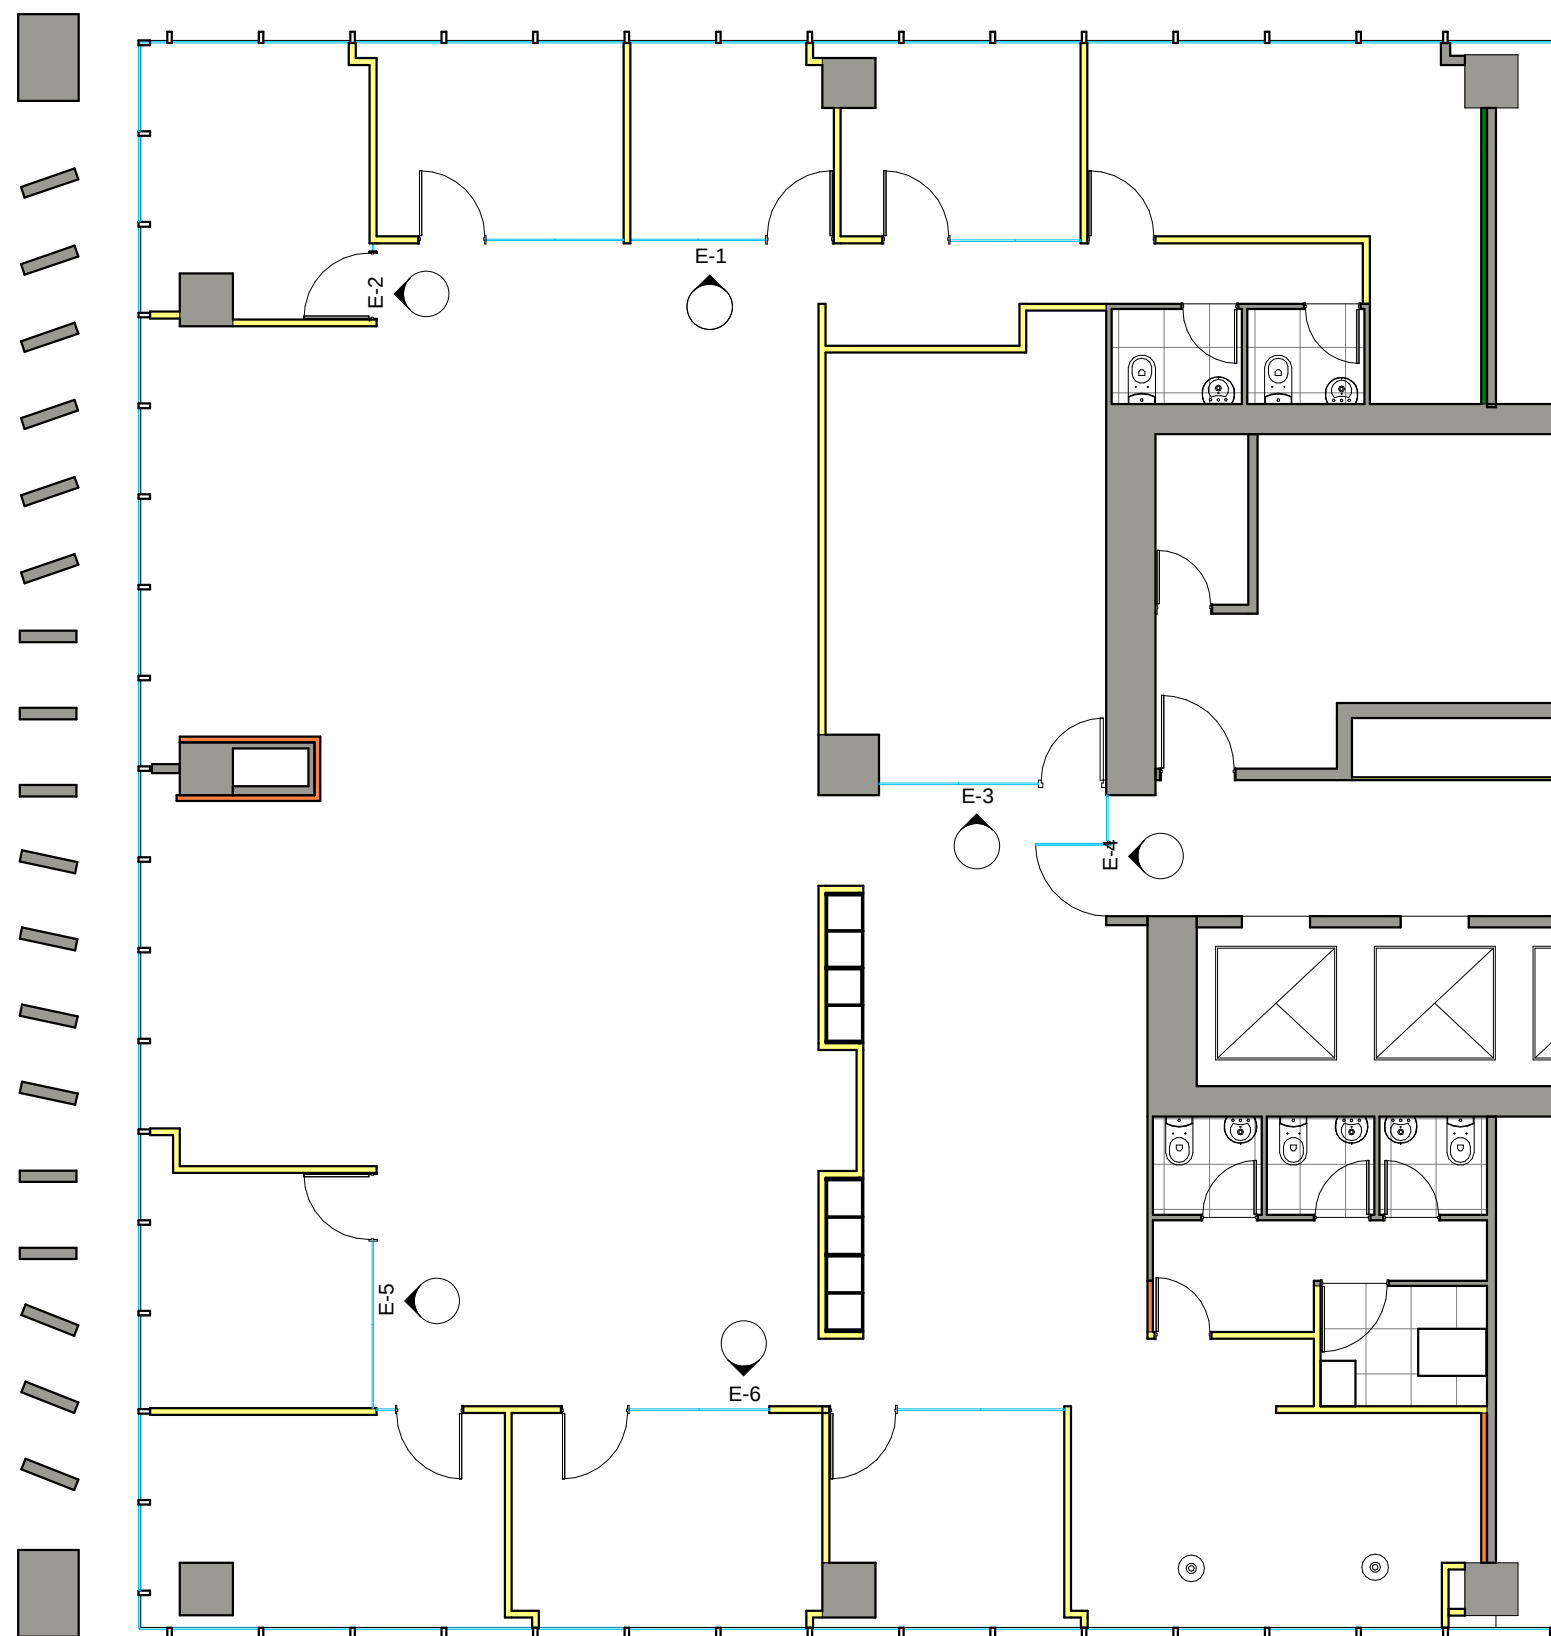

AV. KENNEDY 7600, PISO 8 AB1100

PLANO MAMPARAS
ESCALA 1:100
FECHA MAYO 2016
PROYECTISTA NATALIA ROJAS
ESTADO REV - AS-BUILT

Todas las medidas se verificarán en obra.

El proyecto y el diseño indicados en este plano son propiedad intelectual de Contract Chile S.A. Está prohibida su utilización total o parcial sin la expresa autorización escrita de la empresa.

contract
workplaces

Av. Kennedy 7600
Vitacura, Santiago - Chile
Tel: +56 2 2797-8800
info@contract.cl
www.contractworkplaces.com