
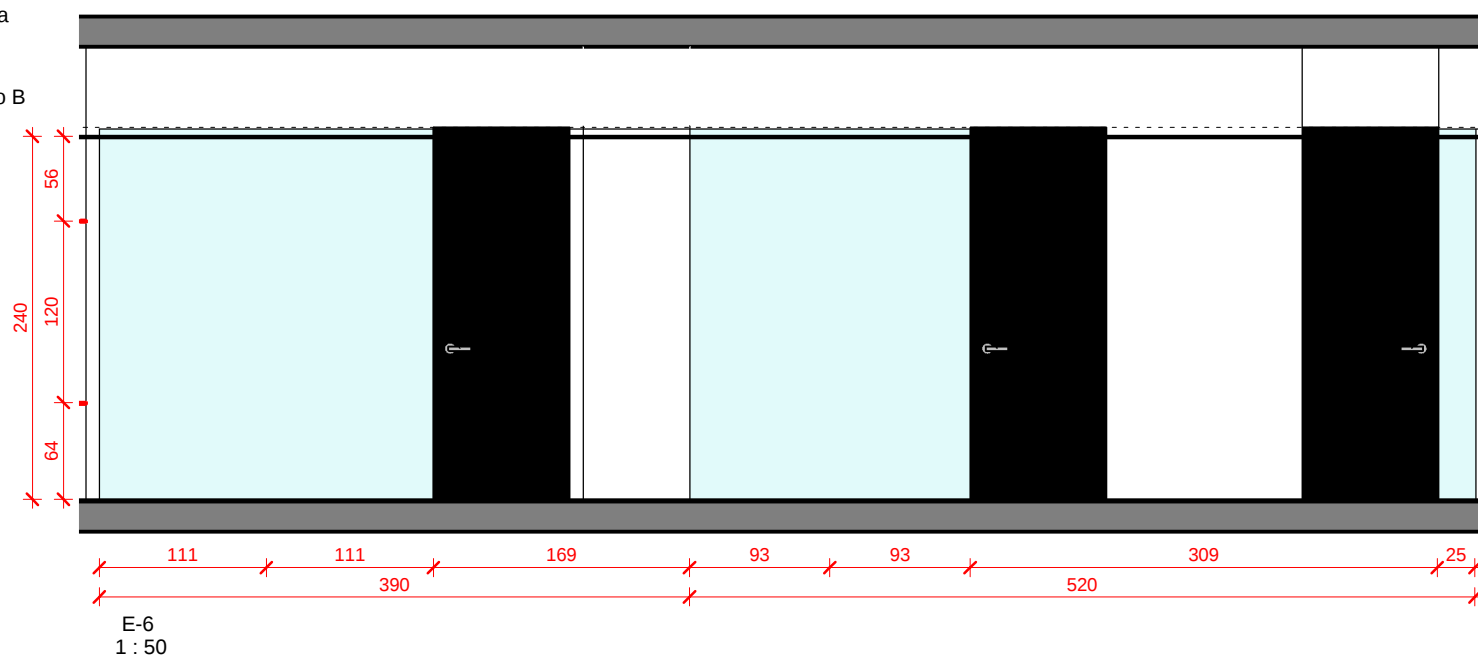
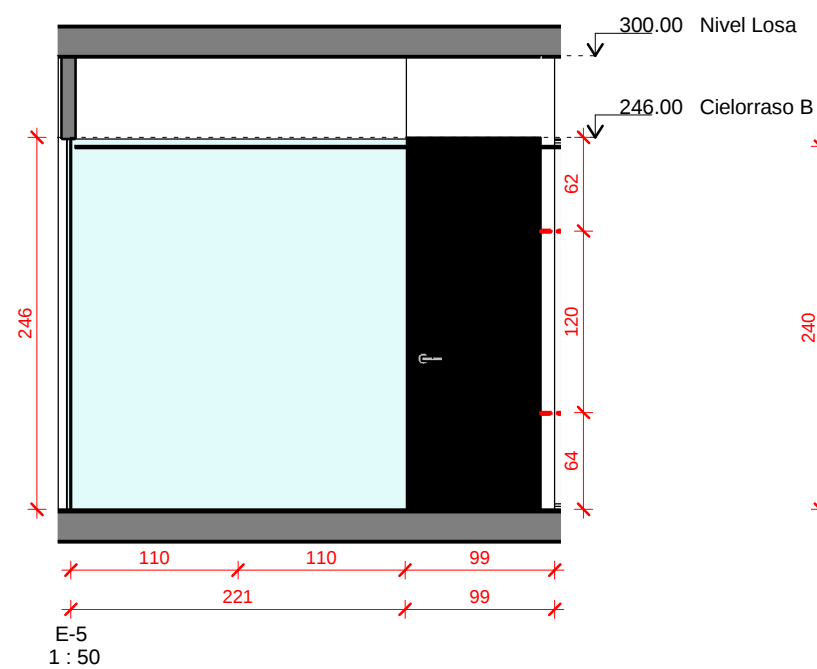
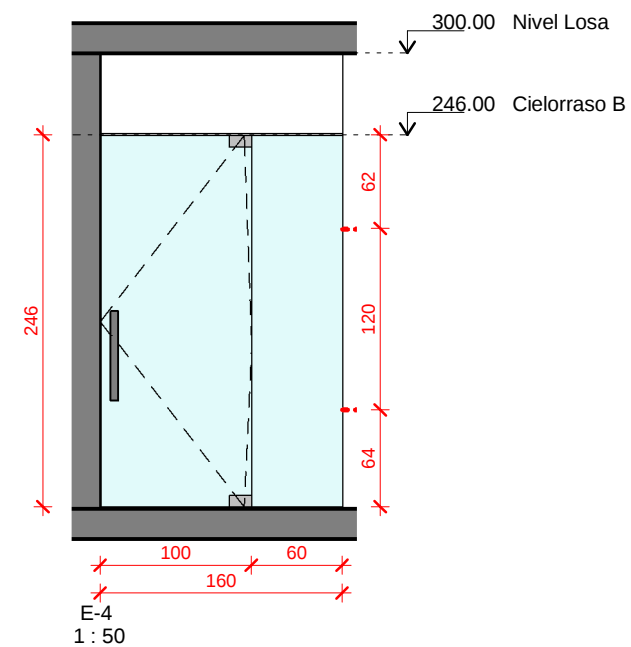
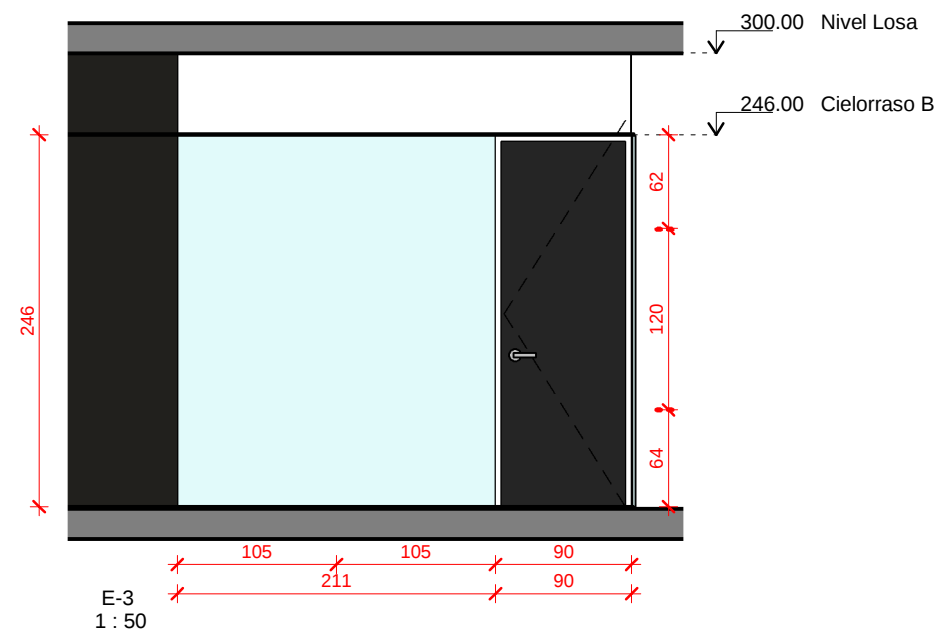
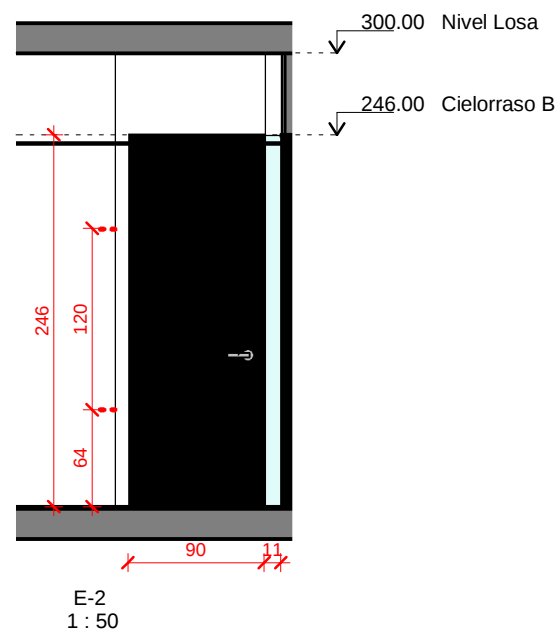


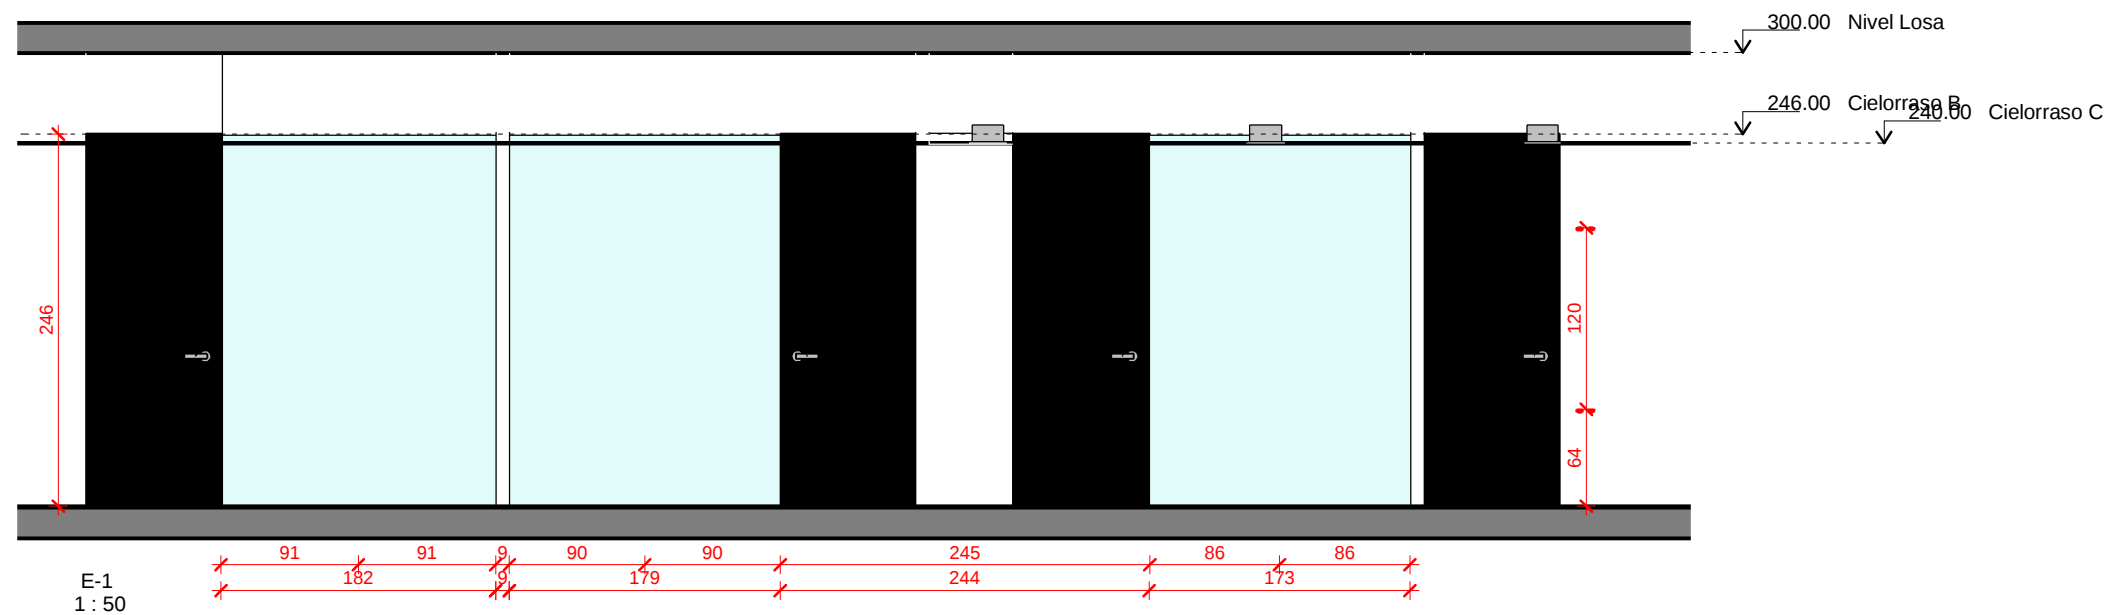

AV. KENNEDY 7600, PISO 8 AB1101

PLANO ELEVACIONES MAMPARAS  
ESCALA 1:50  
FECHA MAYO 2016  
PROYECTISTA NATALIA ROJAS  
ESTADO REV - AS-BUILT

Todas las medidas se verificarán en obra.

El proyecto y el diseño indicados en este plano son propiedad intelectual de Contract Chile S.A. Está prohibida su utilización total o parcial sin la expresa autorización escrita de la empresa.

**contract**  
workplaces

Av. Kennedy 7600  
Vitacura, Santiago - Chile  
Tel: +56 2 2797-8800  
info@contract.cl  
www.contractworkplaces.com