


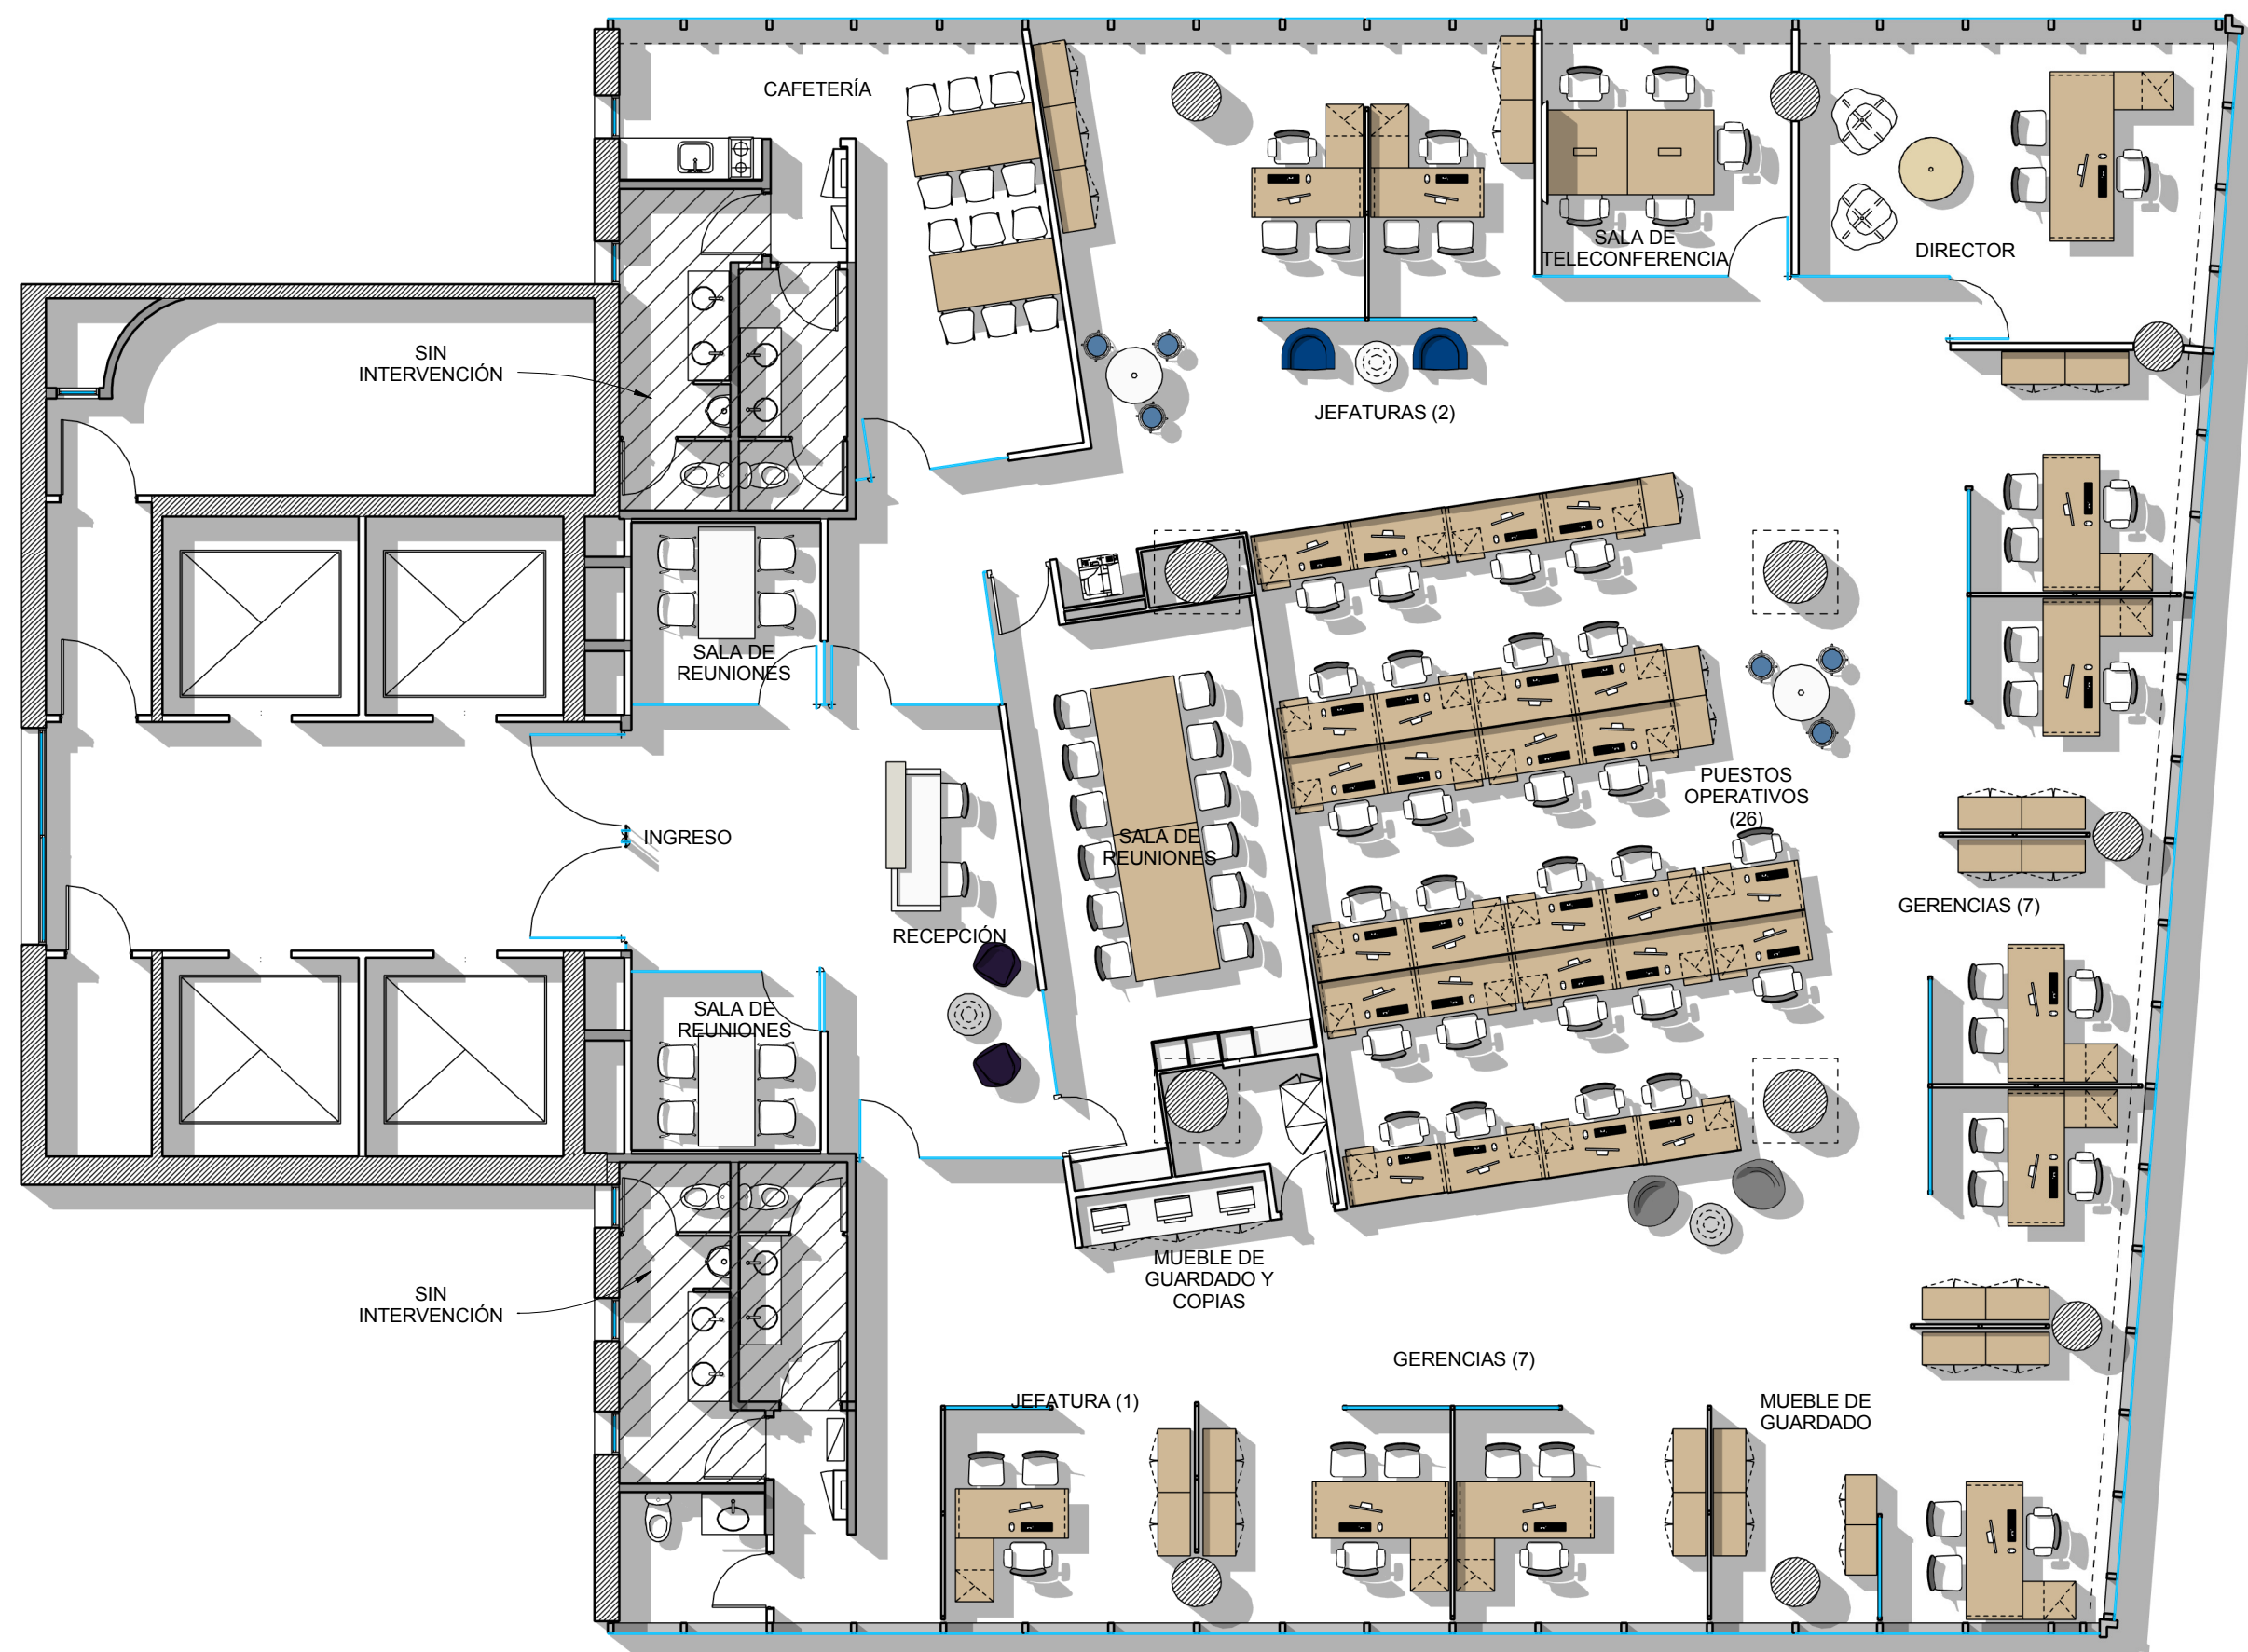

REFERENCIAS TABIQUERÍA

- TABIQUE DURLOCK
- VIDRIO SIMPLE
- ESTRUCTURA DE H"A° EXISTENTE
- MURO EXISTENTE

REFERENCIA PUESTOS

- 1 DIRECTOR
- 7 GERENCIAS
- 3 JEFATURAS
- 26 PUESTOS OPERATIVOS
- 2 RECEPCIONISTAS
- 39 PERSONAS TOTAL**

BGH

AV. LIBERTADOR 8400 - P16

AR
1

PLANO Layout
ESCALA 1:100
FECHA 21.04.2016

PLANOS CONFORME A OBRA

El proyecto y el diseño indicados en este plano son propiedad intelectual de Contract Rent S.A. Está prohibida su utilización total o parcial sin la expresa autorización escrita de la empresa.

contract
workplaces

Manuel Ugarte 1665 - Piso 5
Buenos Aires - Argentina
Tel: +54 11 3220-3500
info@contract.com.ar
www.contractworkplaces.com