


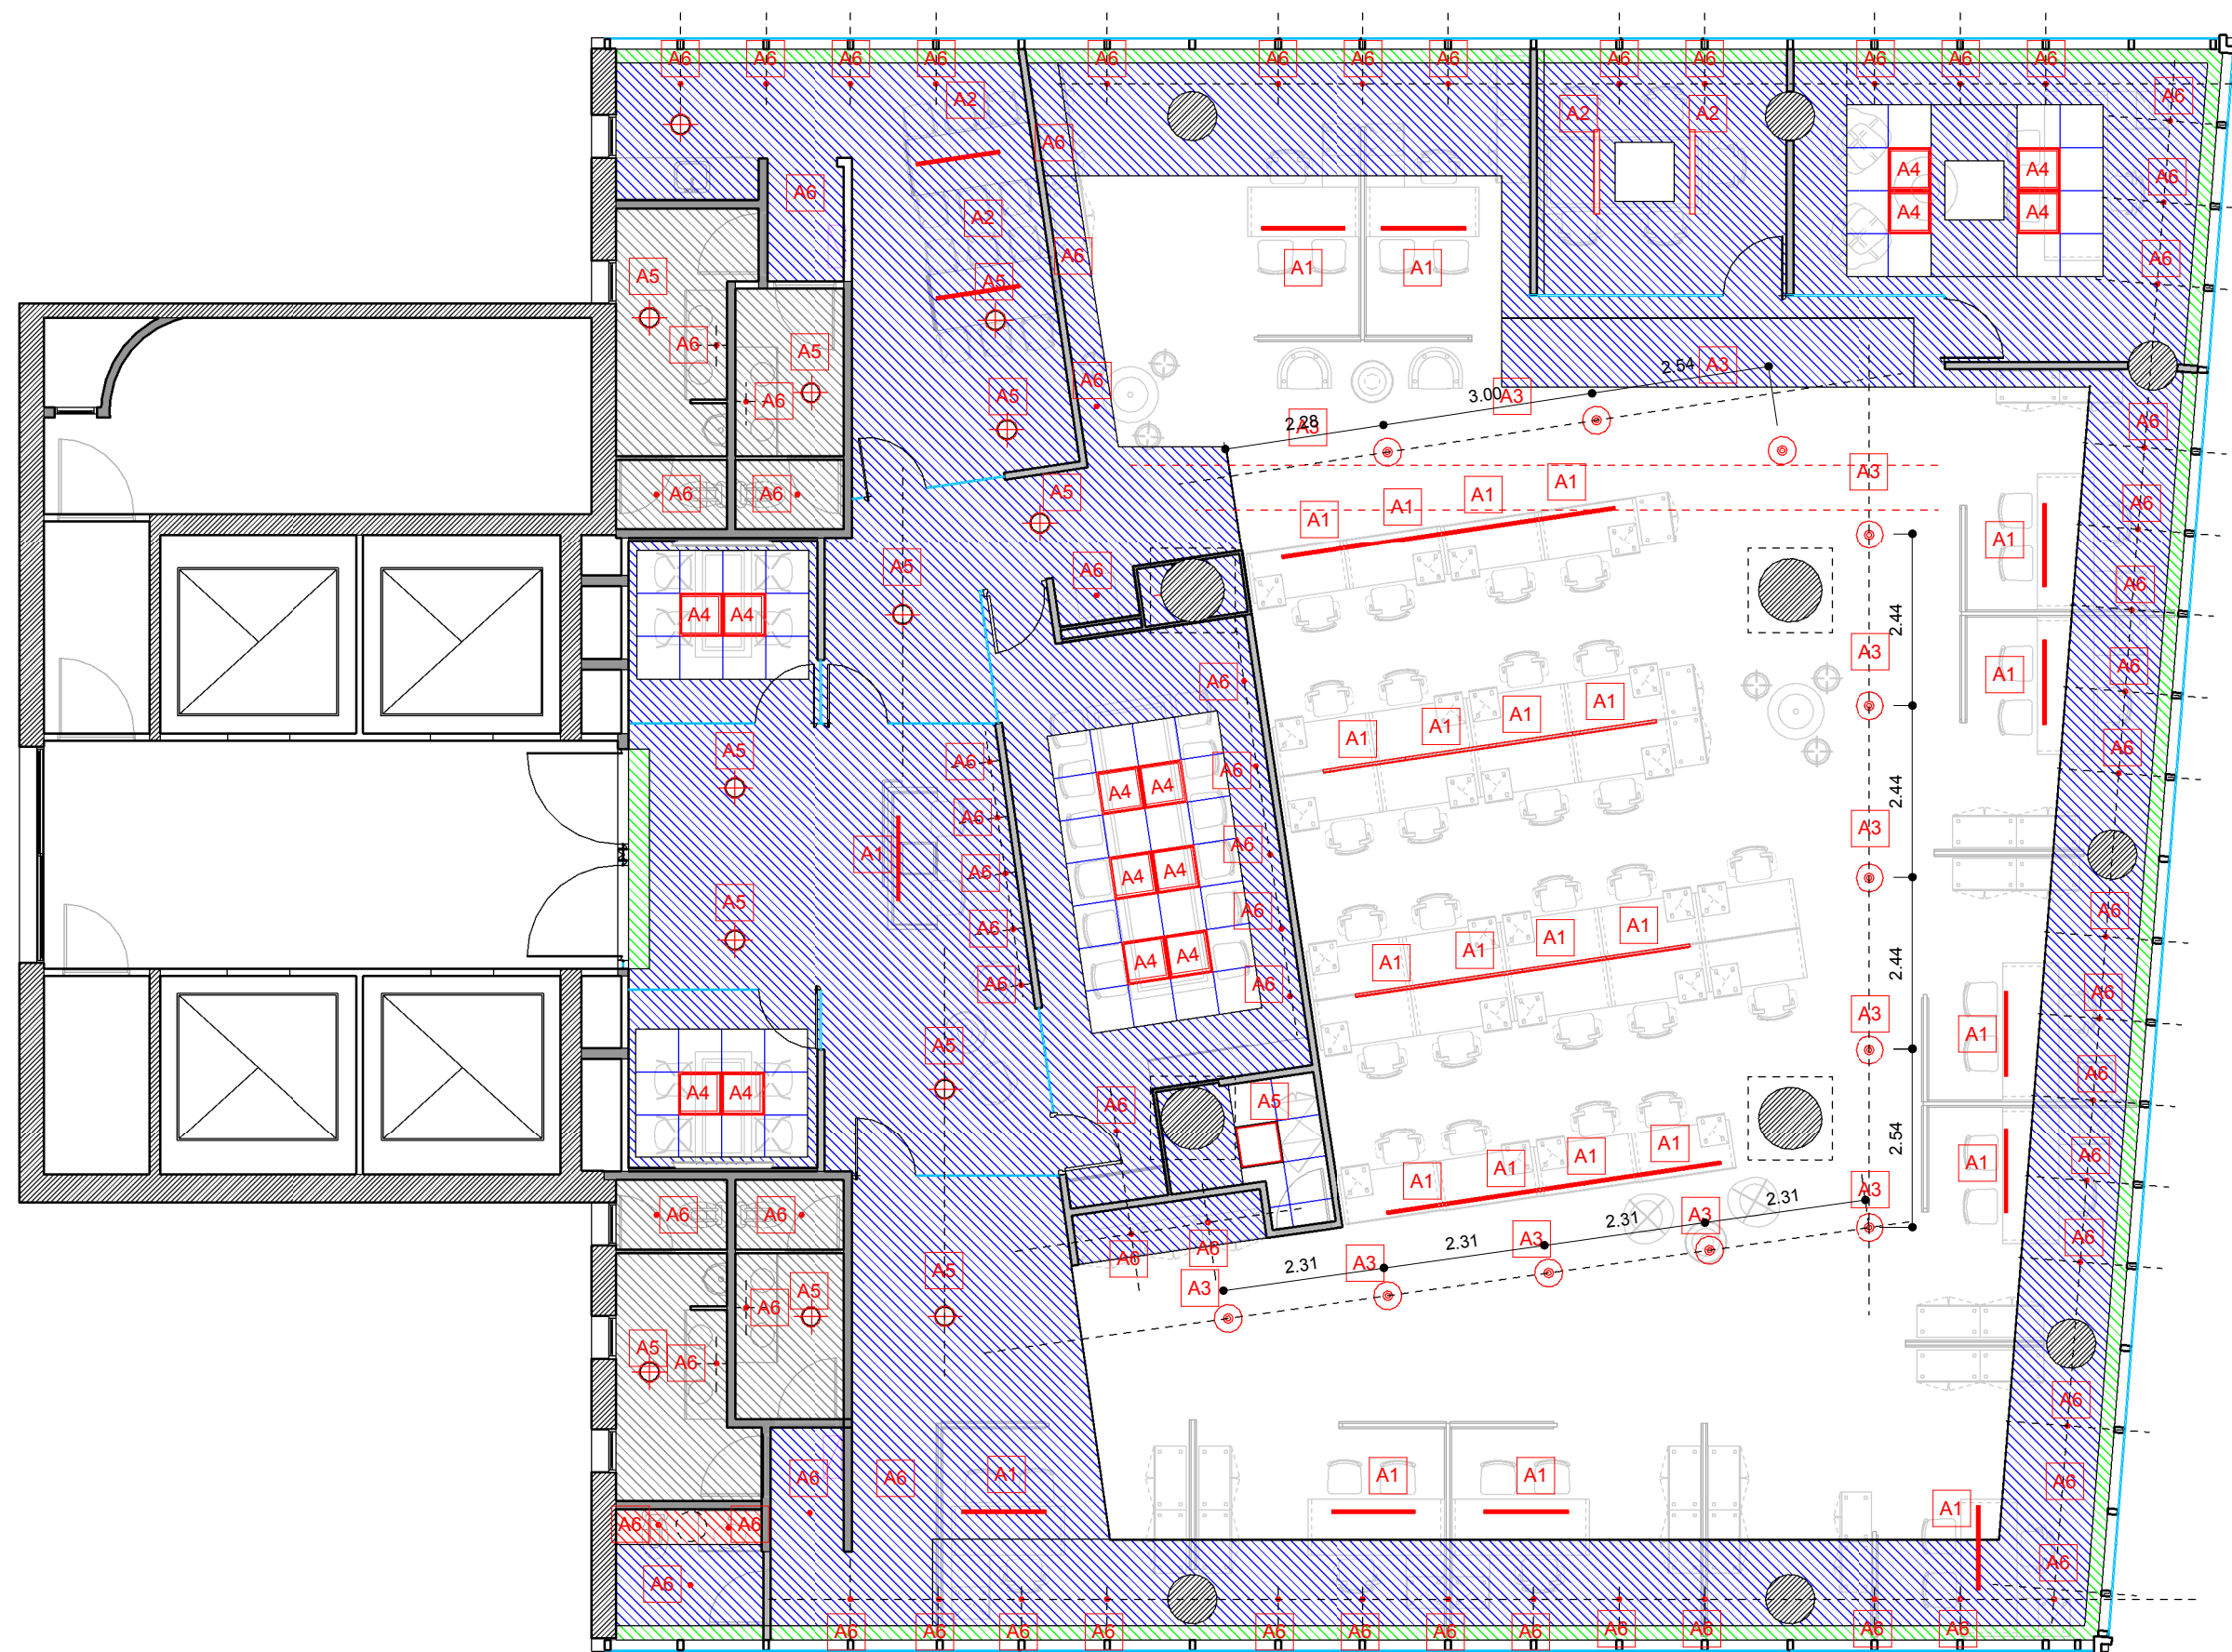

REFERENCIAS ILUMINACIÓN PISO 16°

- A1** Sistema de perfil lineal suspendido
Cuerpo en aluminio extruido - terminación en pintura epoxy termoconvertible - difusor de policarbonato opal. 1200mm
- A2** Sistema de perfil lineal de embutir
Cuerpo en aluminio extruido - terminación en pintura epoxy termoconvertible - difusor de policarbonato opal. 1200mm
- A3** Campana colgante. Portaequipo en aluminio inyectado con pintura epoxy termoconvertible. Difusor de policarbonato opal.
- A4** Empotrable en techo. Difusor de policarbonato opal de alto rendimiento. Distribución de luz directa. 600x600mm
- A5** Lámpara fluorescente compacta
- A6** Lámpara dicroica fija

REFERENCIAS CIELORRASO

- Durlock
- Modular
- Altura cielorraso 2.20m
- Altura cielorraso 2.40m
- Altura cielorraso 2.60m
- Cajón cortinero

BGH

AV. LIBERTADOR 8400 - P16

AR
2

PLANO Cielorrasos
ESCALA
FECHA 21.04.2016

PLANOS CONFORME A OBRA

El proyecto y el diseño indicados en este plano son propiedad intelectual de Contract Rent S.A. Está prohibida su utilización total o parcial sin la expresa autorización escrita de la empresa.

contract
workplaces

Manuel Ugarte 1665 - Piso 5
Buenos Aires - Argentina
Tel: +54 11 3220-3500
info@contract.com.ar
www.contractworkplaces.com