


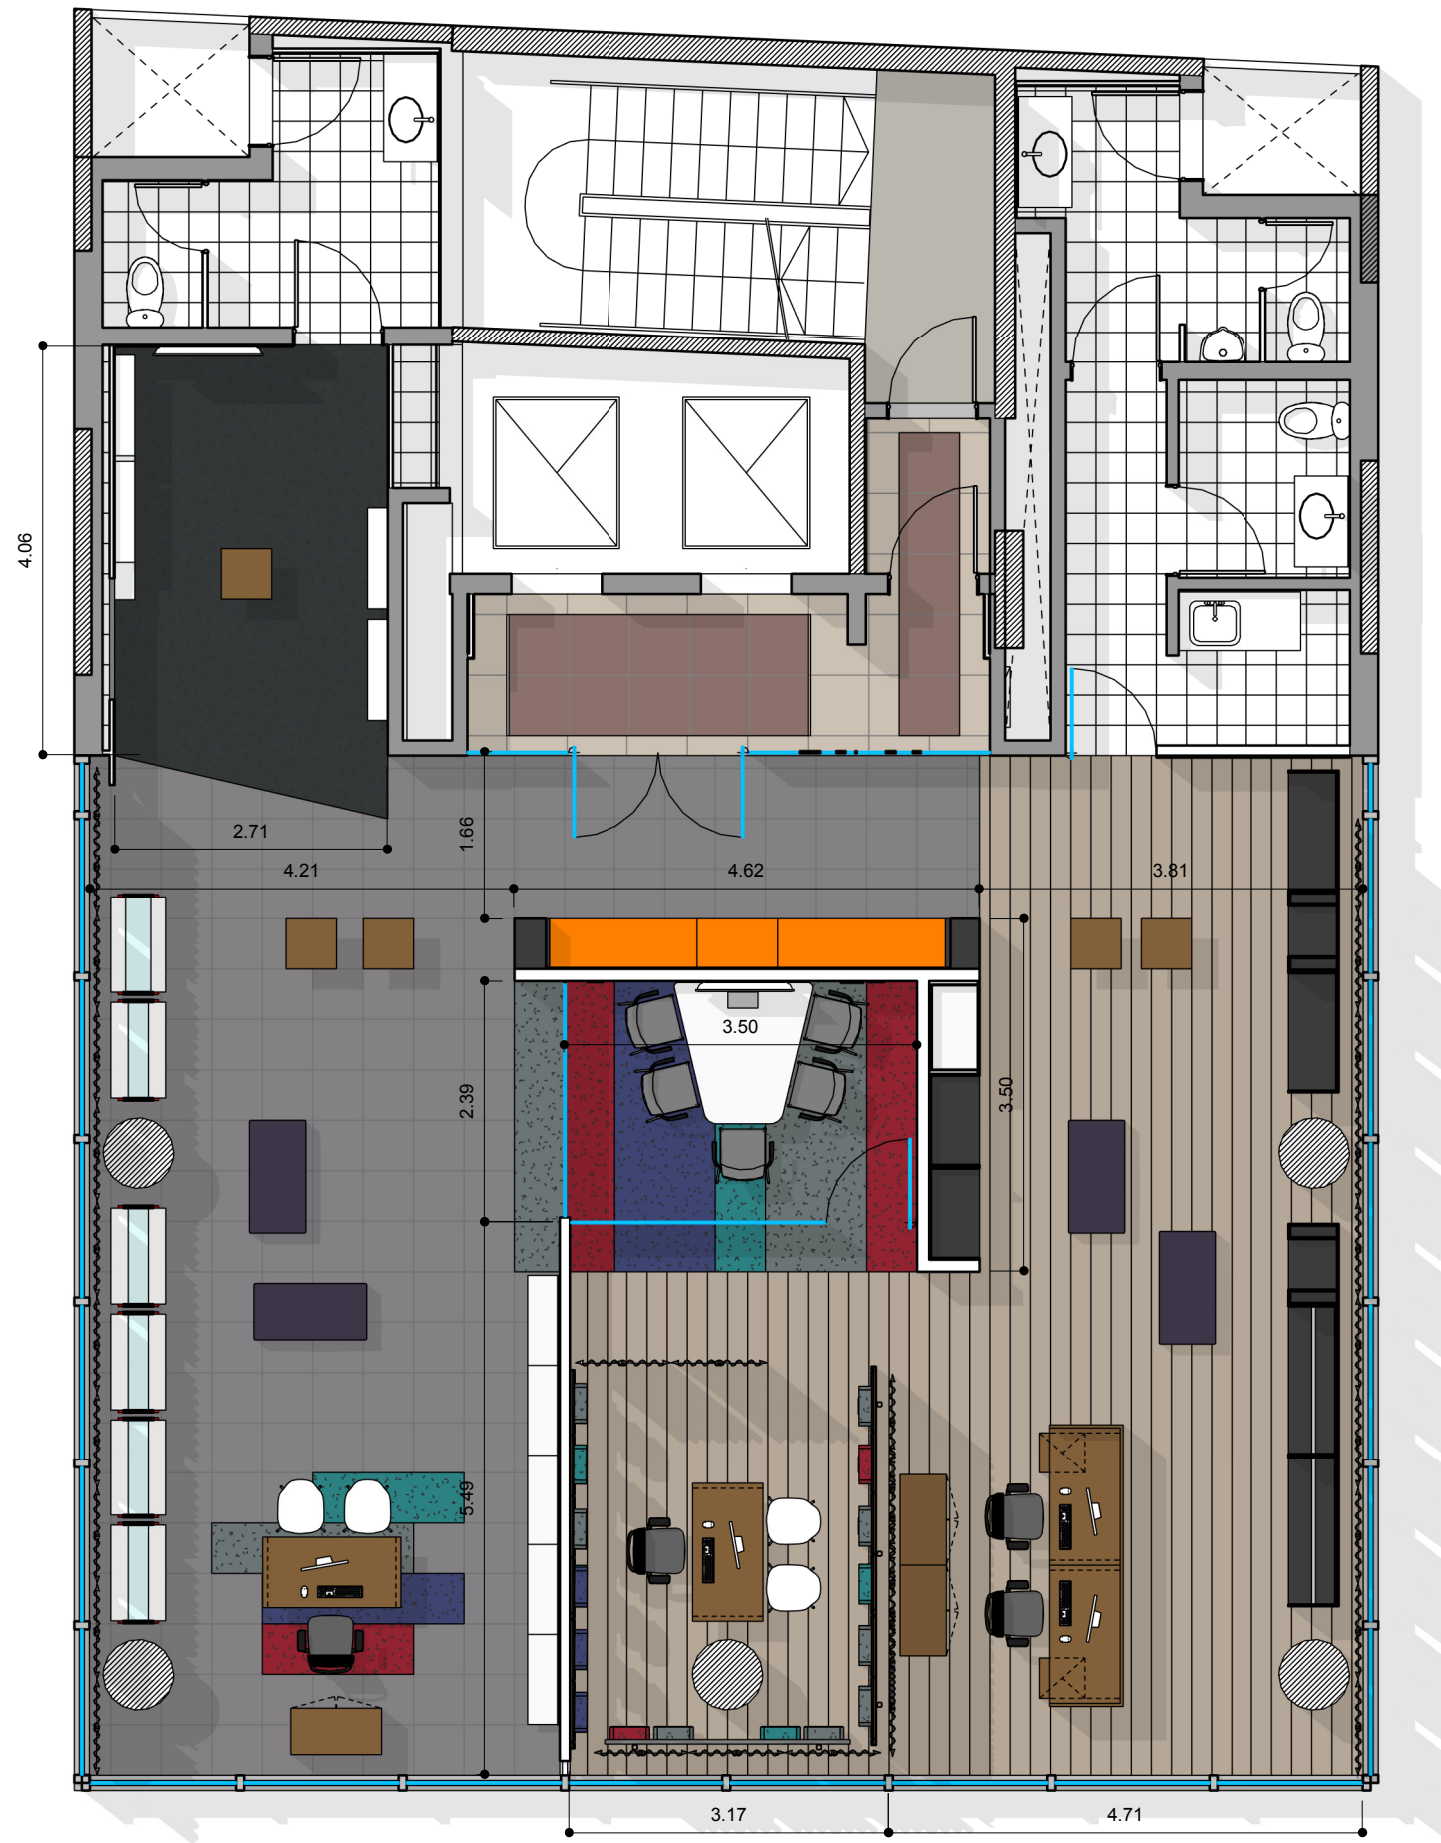

CONFORME A OBRA

WABRO

Libertador 650 - Piso N°6

EQ
1.1

PLANO Layout
ESCALA 1:75
FECHA Enero 2016
PROYECTISTA AS
NOTAS -

Plano Conforme a Obra

El proyecto y el diseño indicados en este plano son propiedad intelectual de Contract Rent S.A. Está prohibida su utilización total o parcial sin la expresa autorización escrita de la empresa.

contract
workplaces

Tucuman 117 ,Piso 7 (C1049AAC)
Buenos Aires, Argentina
Tel/Fax 54.11.45160722
info@contract.com.ar
www.contract.com.ar