

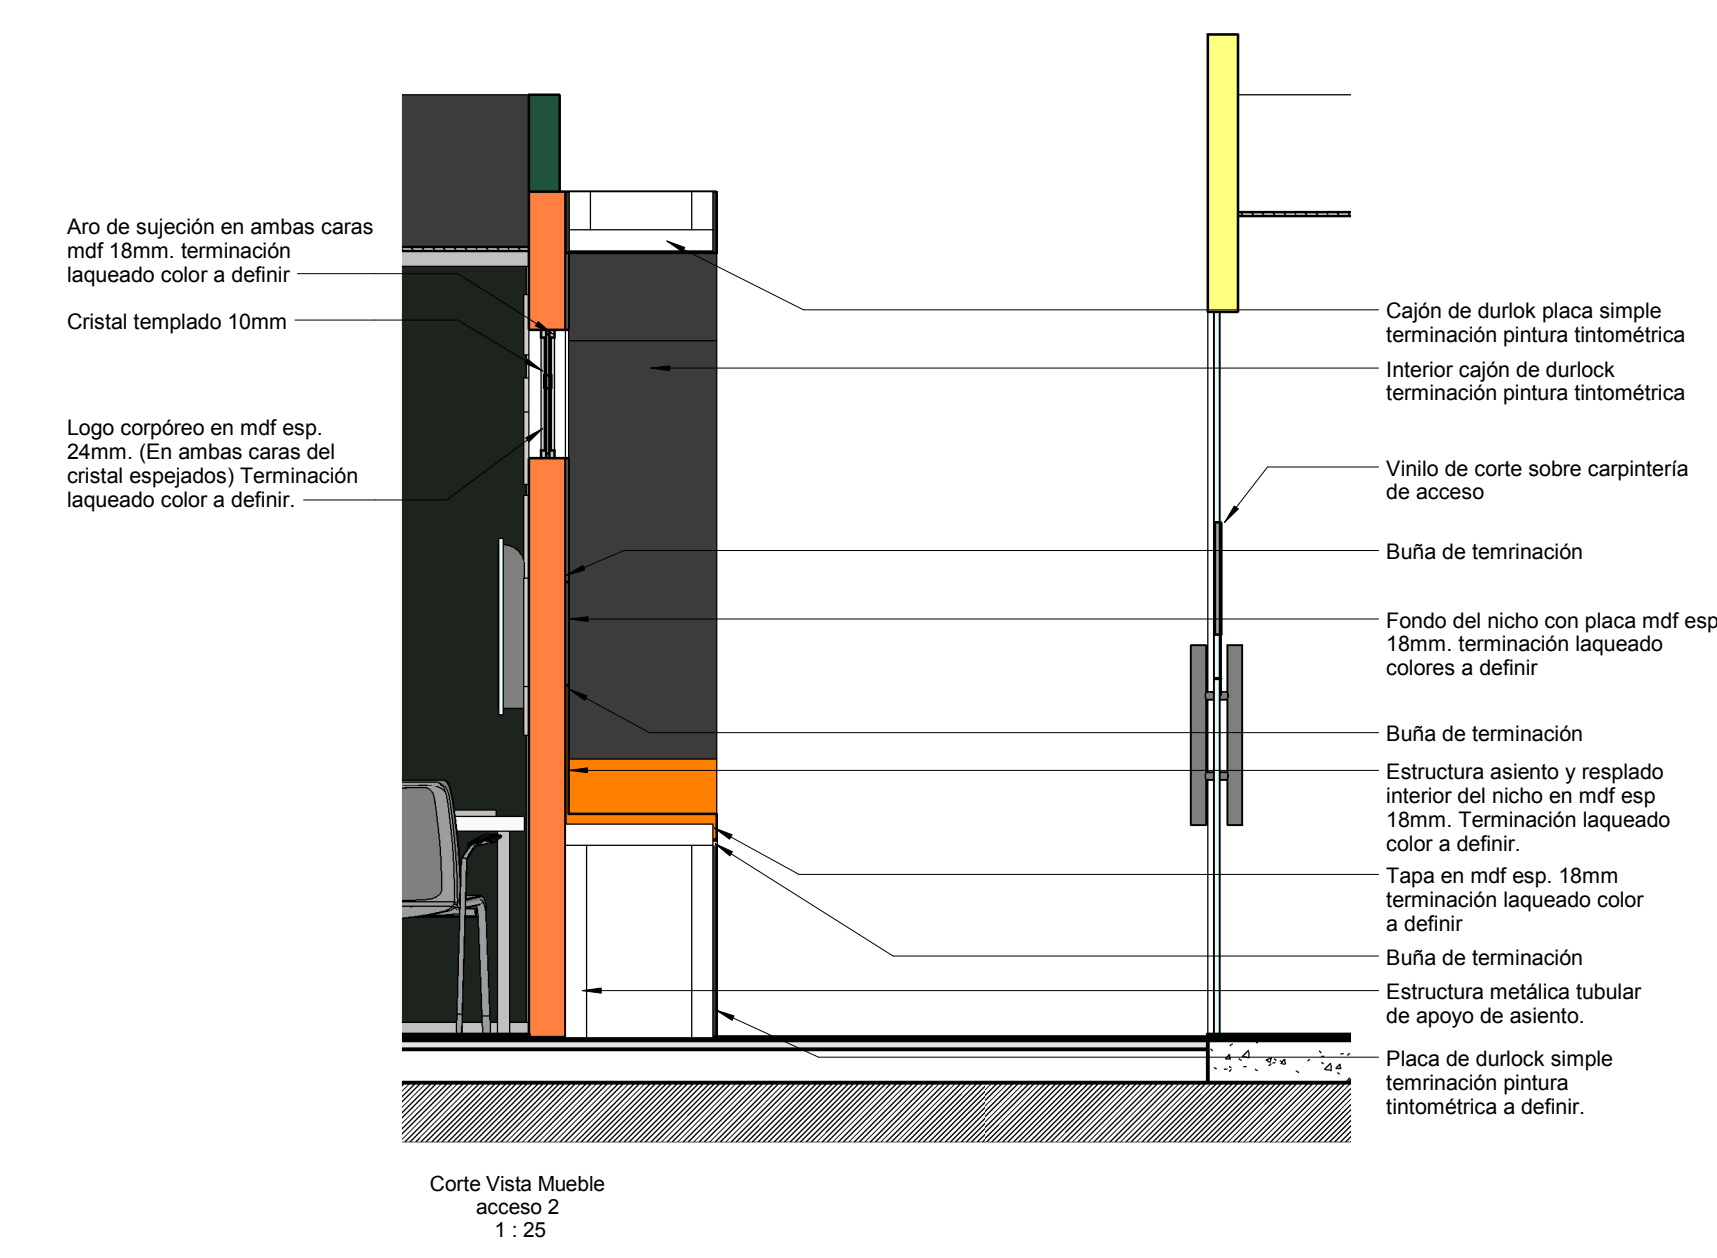
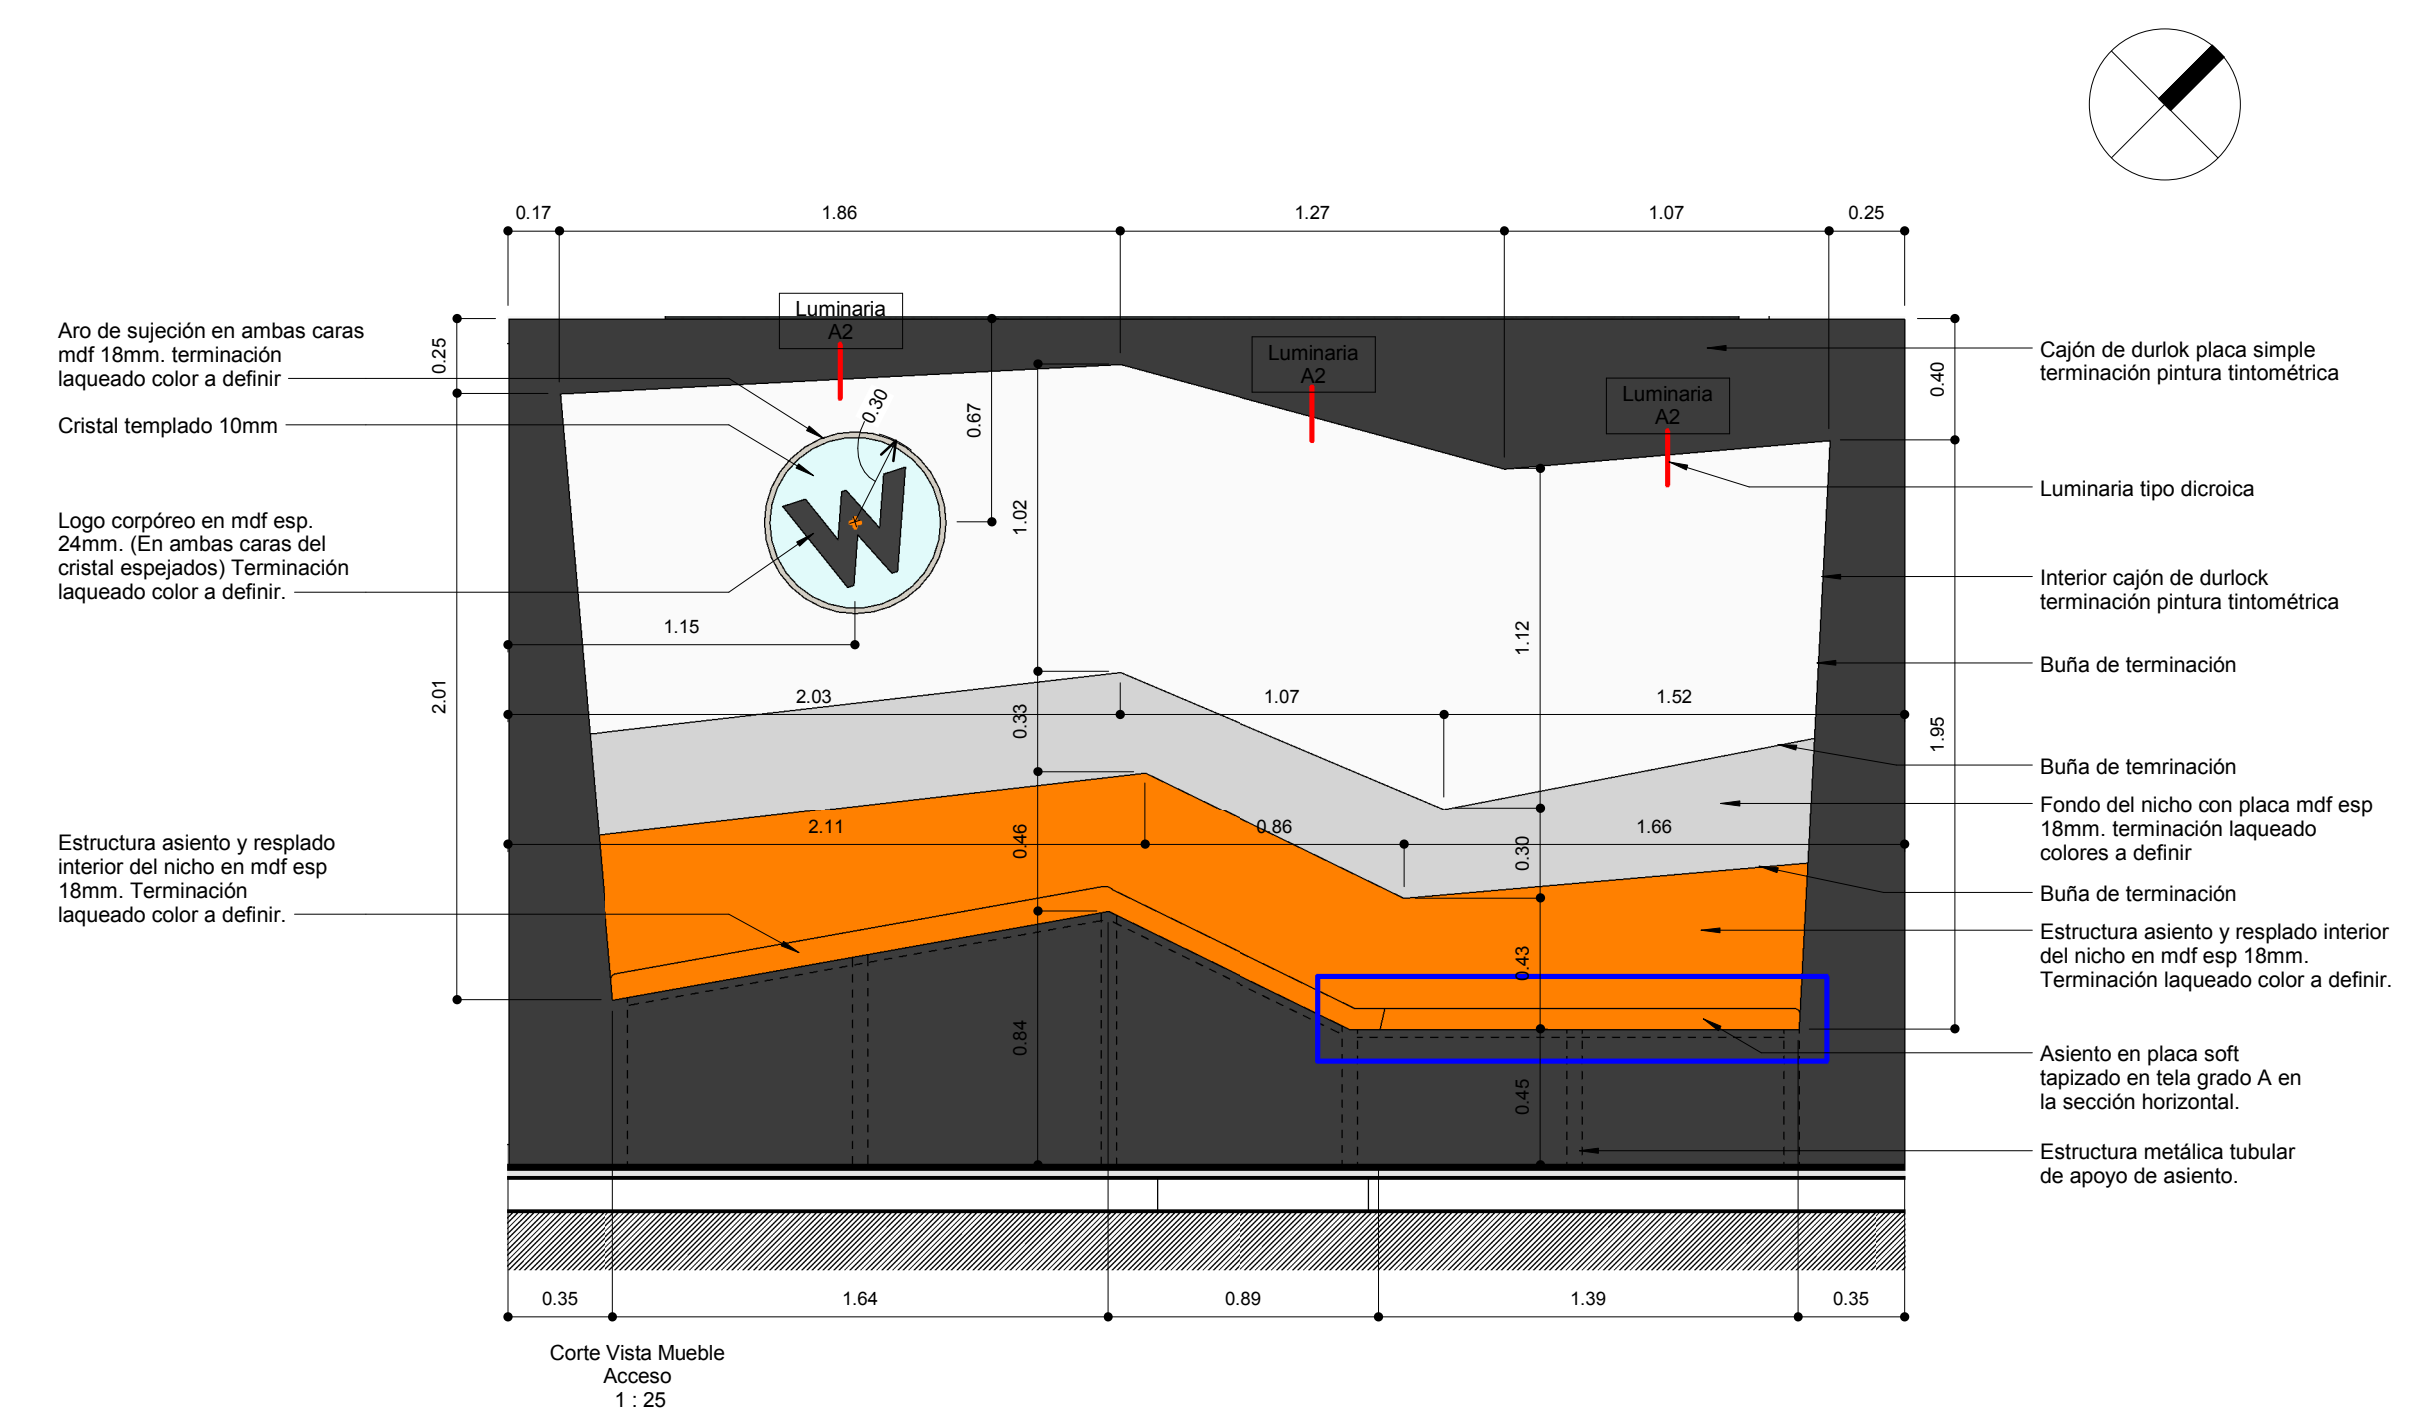


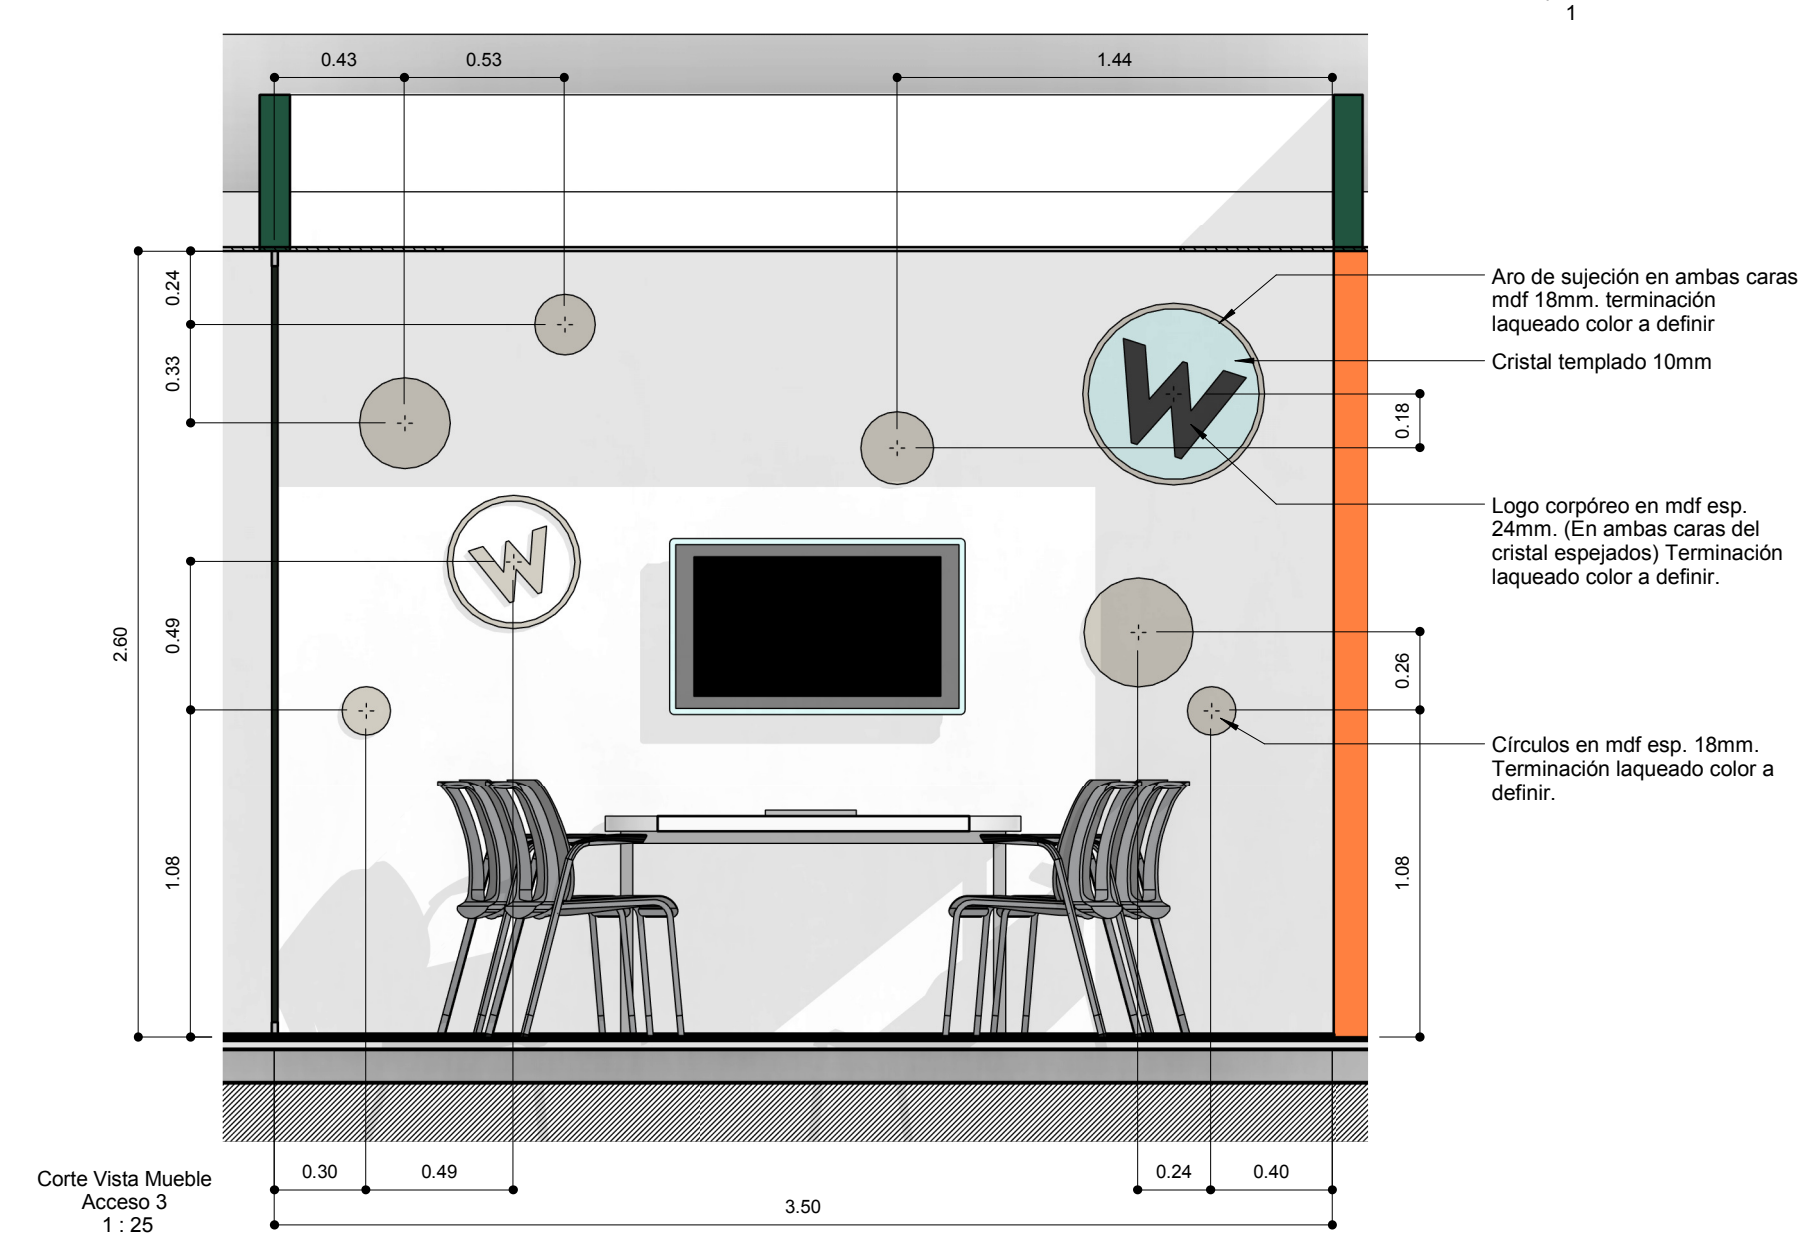

CONFORME A OBRA

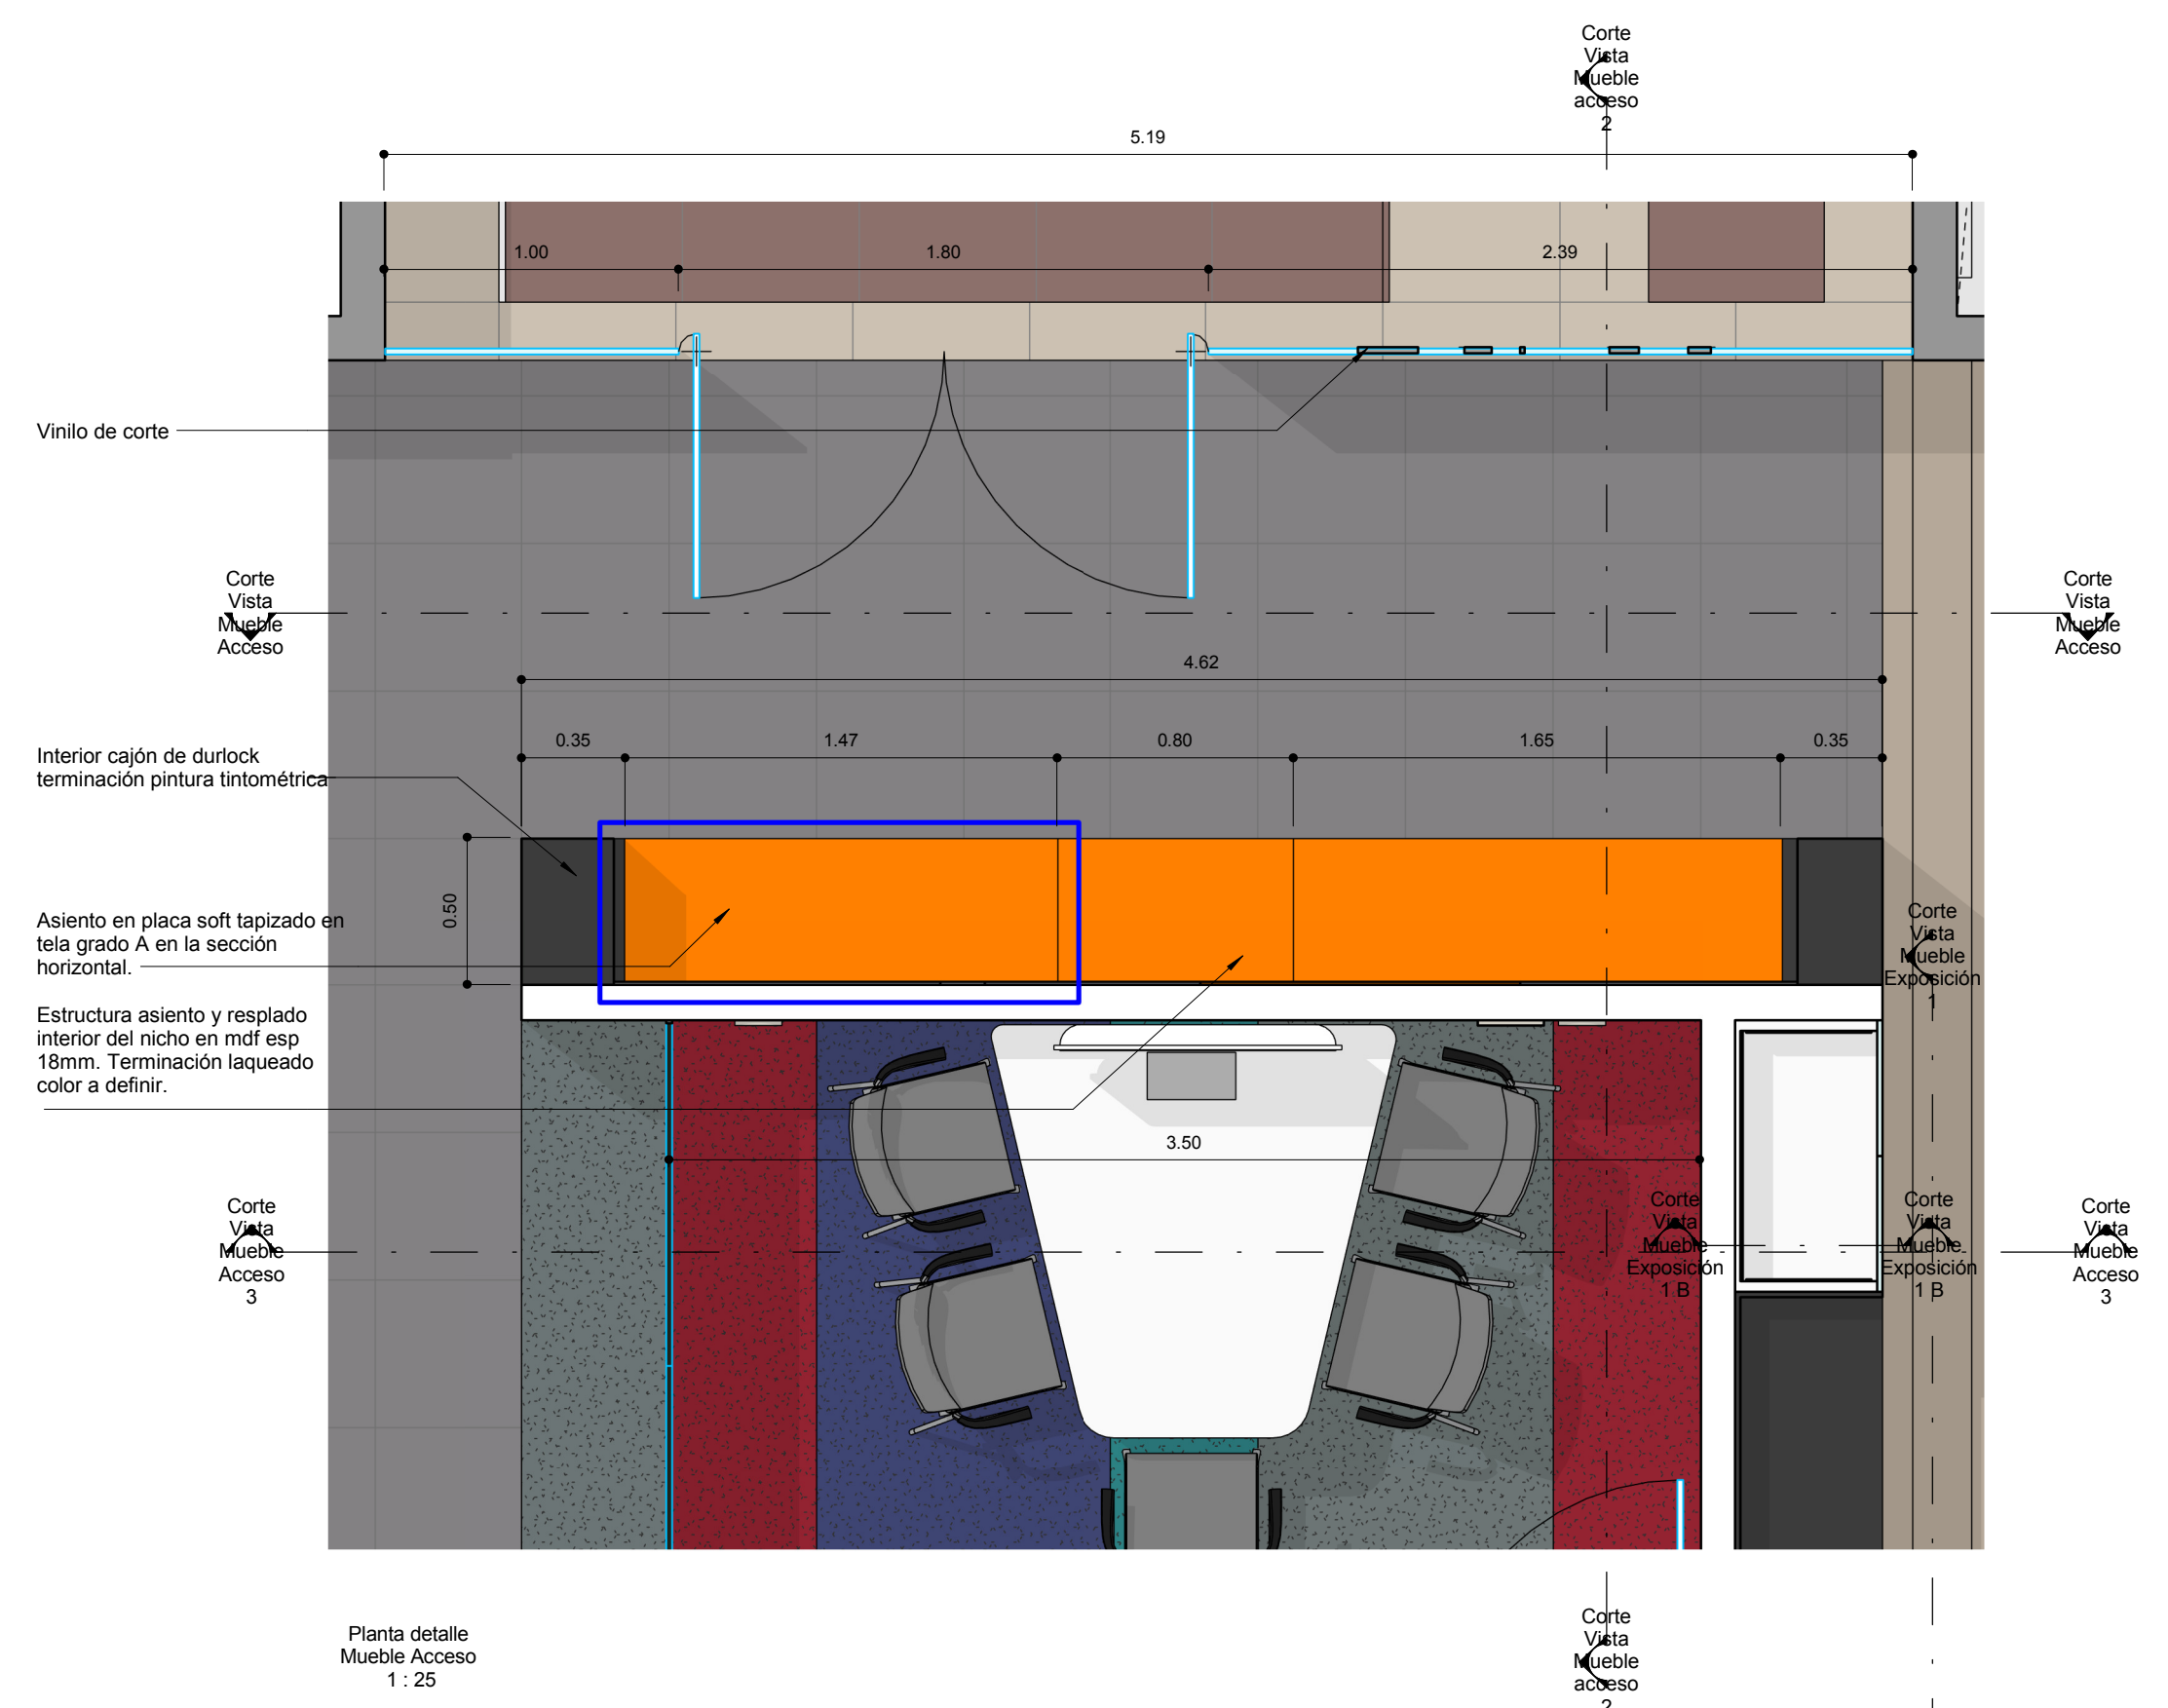

Libertador 650 - Piso N°6

DE 7.2

PLANO Mueble Especial acceso
ESCALA
FECHA Enero 2016
PROYECTISTA AS
NOTAS
Plano Conforme a Obra

El proyecto y el diseño indicados en este plano son propiedad intelectual de Contract Rent S.A. Está prohibida su utilización total o parcial sin la expresa autorización escrita de la empresa.



Tucuman 117, Piso 7 (C1049AAC)
Buenos Aires, Argentina
Tel/Fax 54.11.45160722
info@contract.com.ar
www.contract.com.ar