


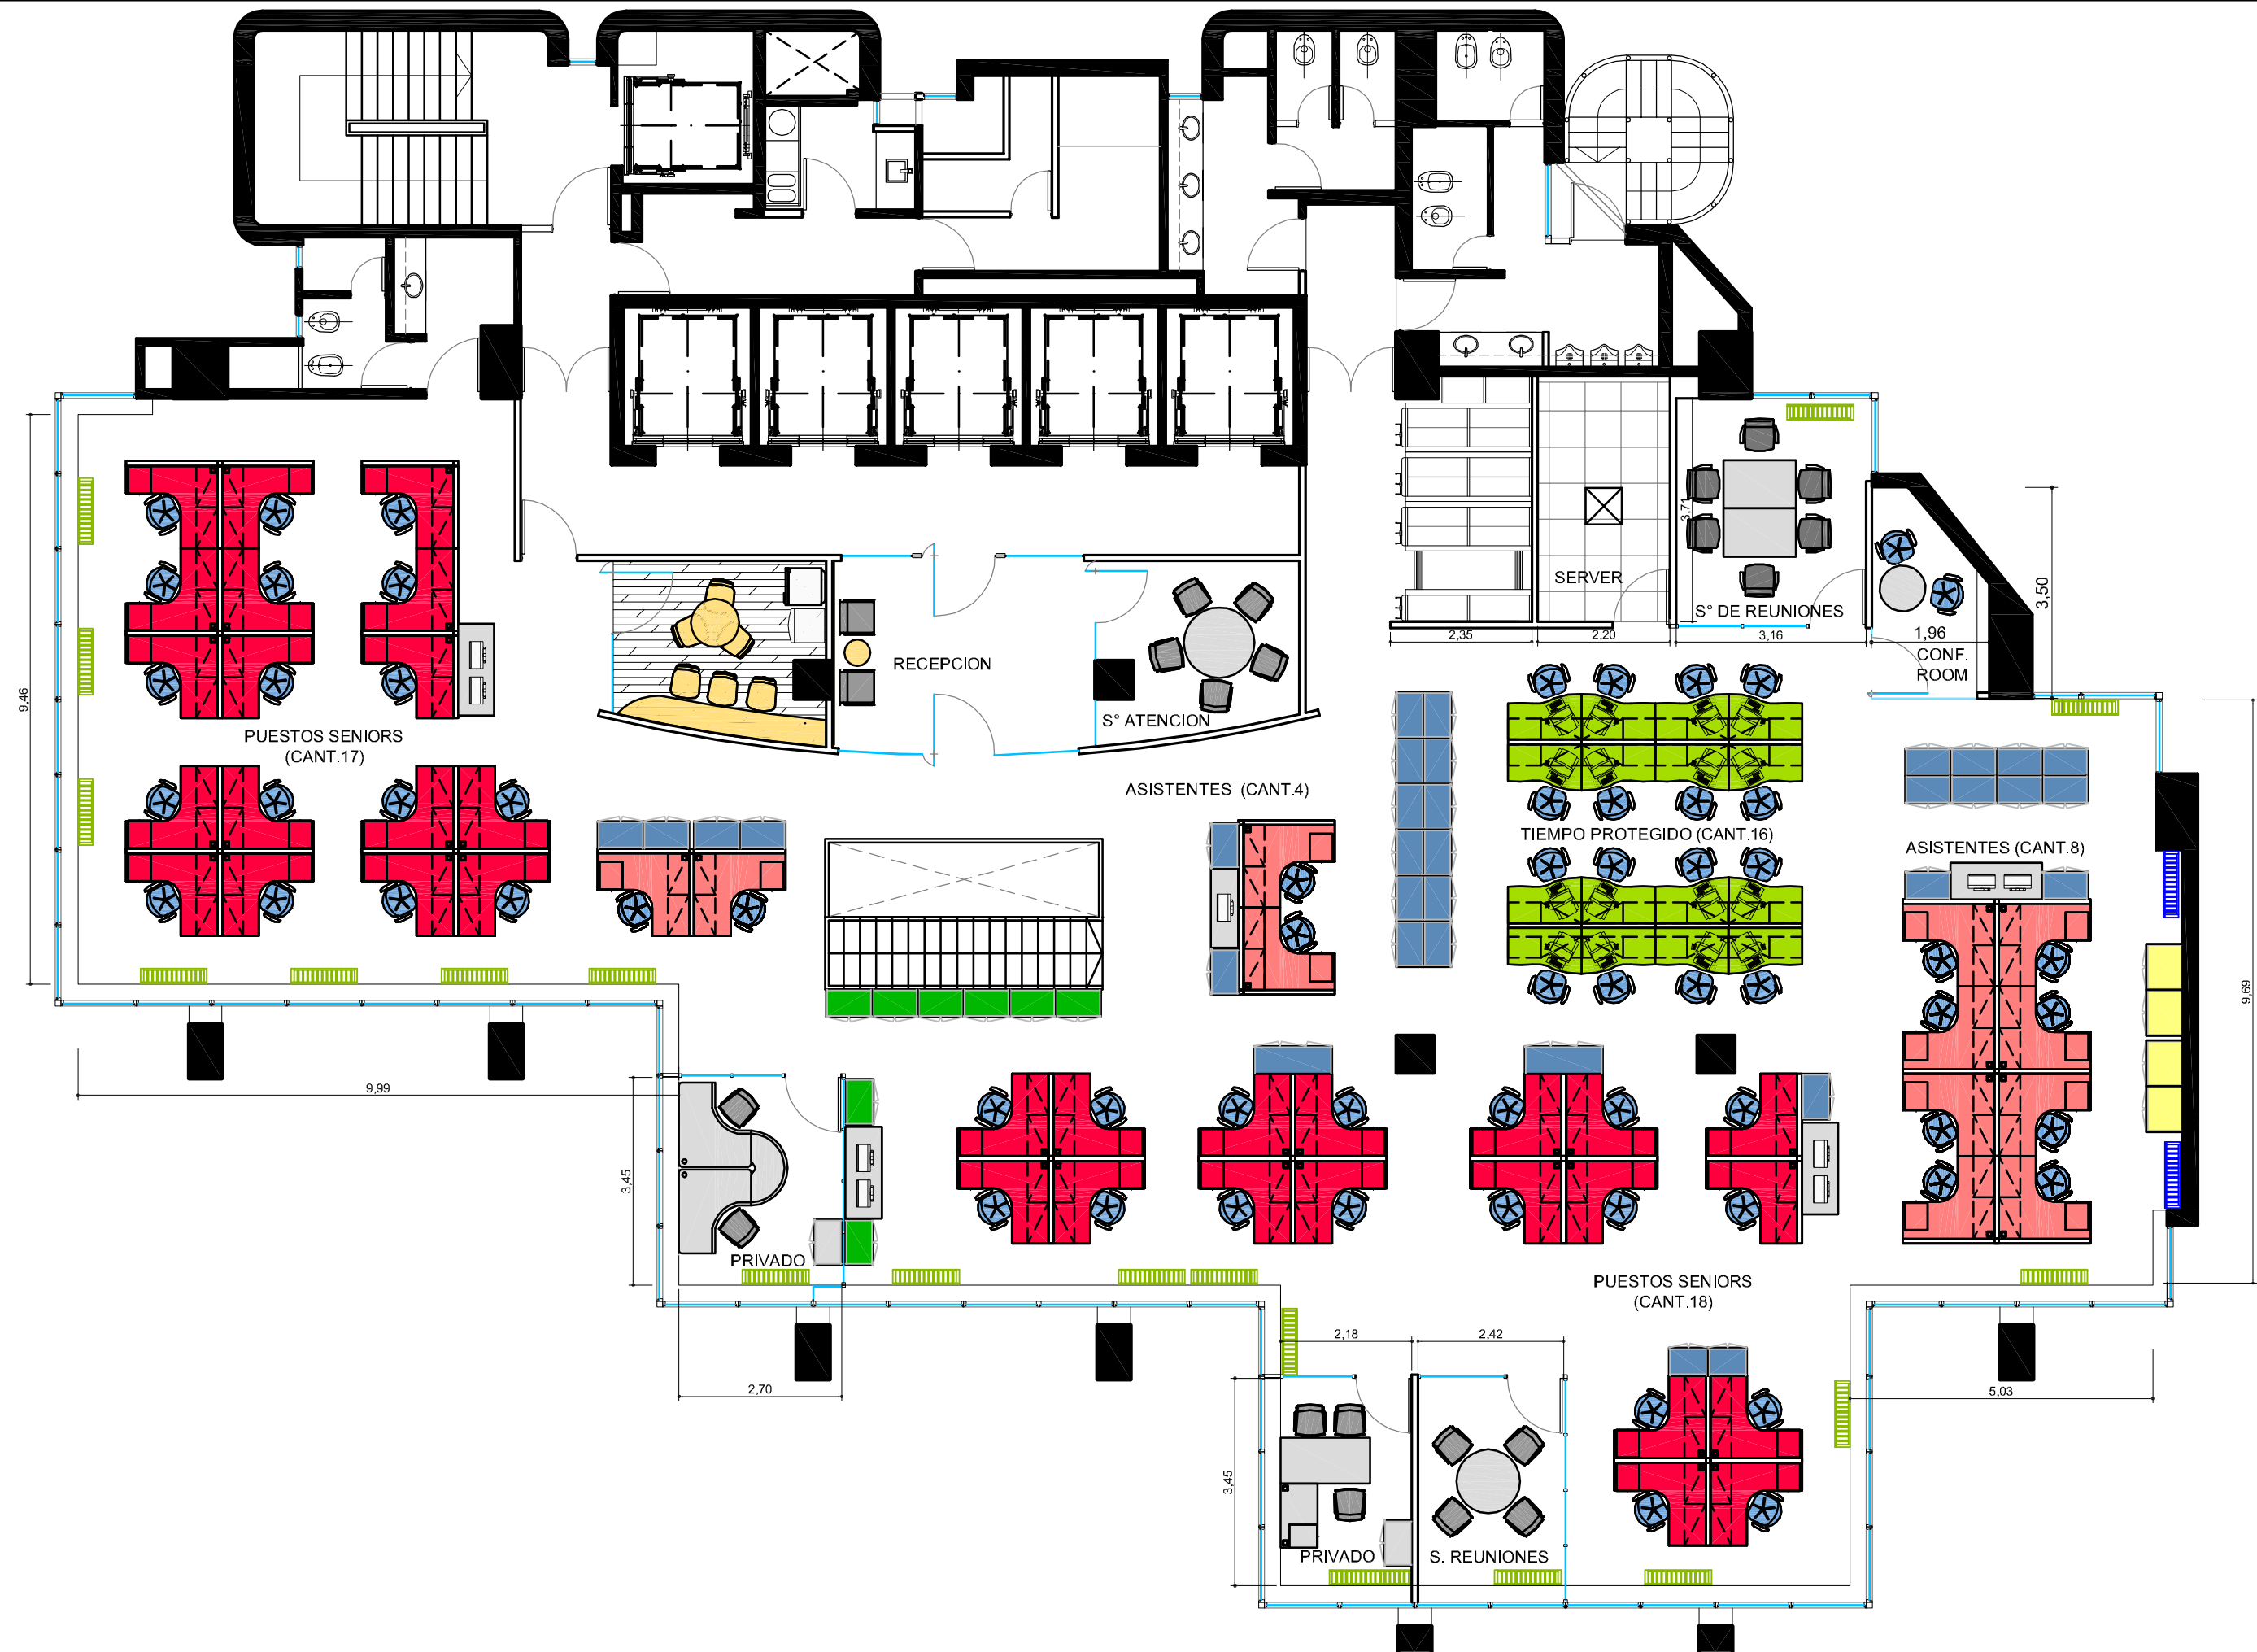

QUINTILES

UBICACION: **MADERO 1020 – PISO 20***

REFERENCIAS AREAS

ITEM




PUESTOS SENIORS



PUESTOS ASISTENTES




TIEMPO PROTEGIDO

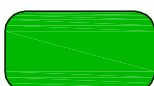

ARCHIVOS H.:0,73 m



ARCHIVOS H.:1,22 m

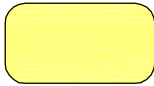

GUARDARROPAS

REFERENCIAS CARPINTERIAS

ITEM

PANELERÍA DE DIMAAT - VIDRIO SIMPLE

VIDRIO TEMPLADO

CONFORME A OBRA

ARQUITECTURA

ARQUITECTURA Y EQUIPAMIENTO

PLANO:

ESCALA: 1:100

FECHA: OCTUBRE DE 2008

PROYECTISTA AM

ARCHIVO: QUI_MAD_EQU_P20-01_CO

XREF:

NOTAS:

DOCUMENTACION CONFORME A OBRA

El proyecto y el diseño indicados en este plano son propiedad intelectual de Contract Rent S.A. Esta prohibido su utilizacion total o parcial sin la expresa autorizacion escrita de la empresa.

contract

CONTRACT ARGENTINA
Tucuman 117 7º Piso (C1049AAC)
Buenos Aires , Argentina
Tel. / Fax : 54 (11) 4516-0722
info@contract.com.ar
www.contract.com.ar