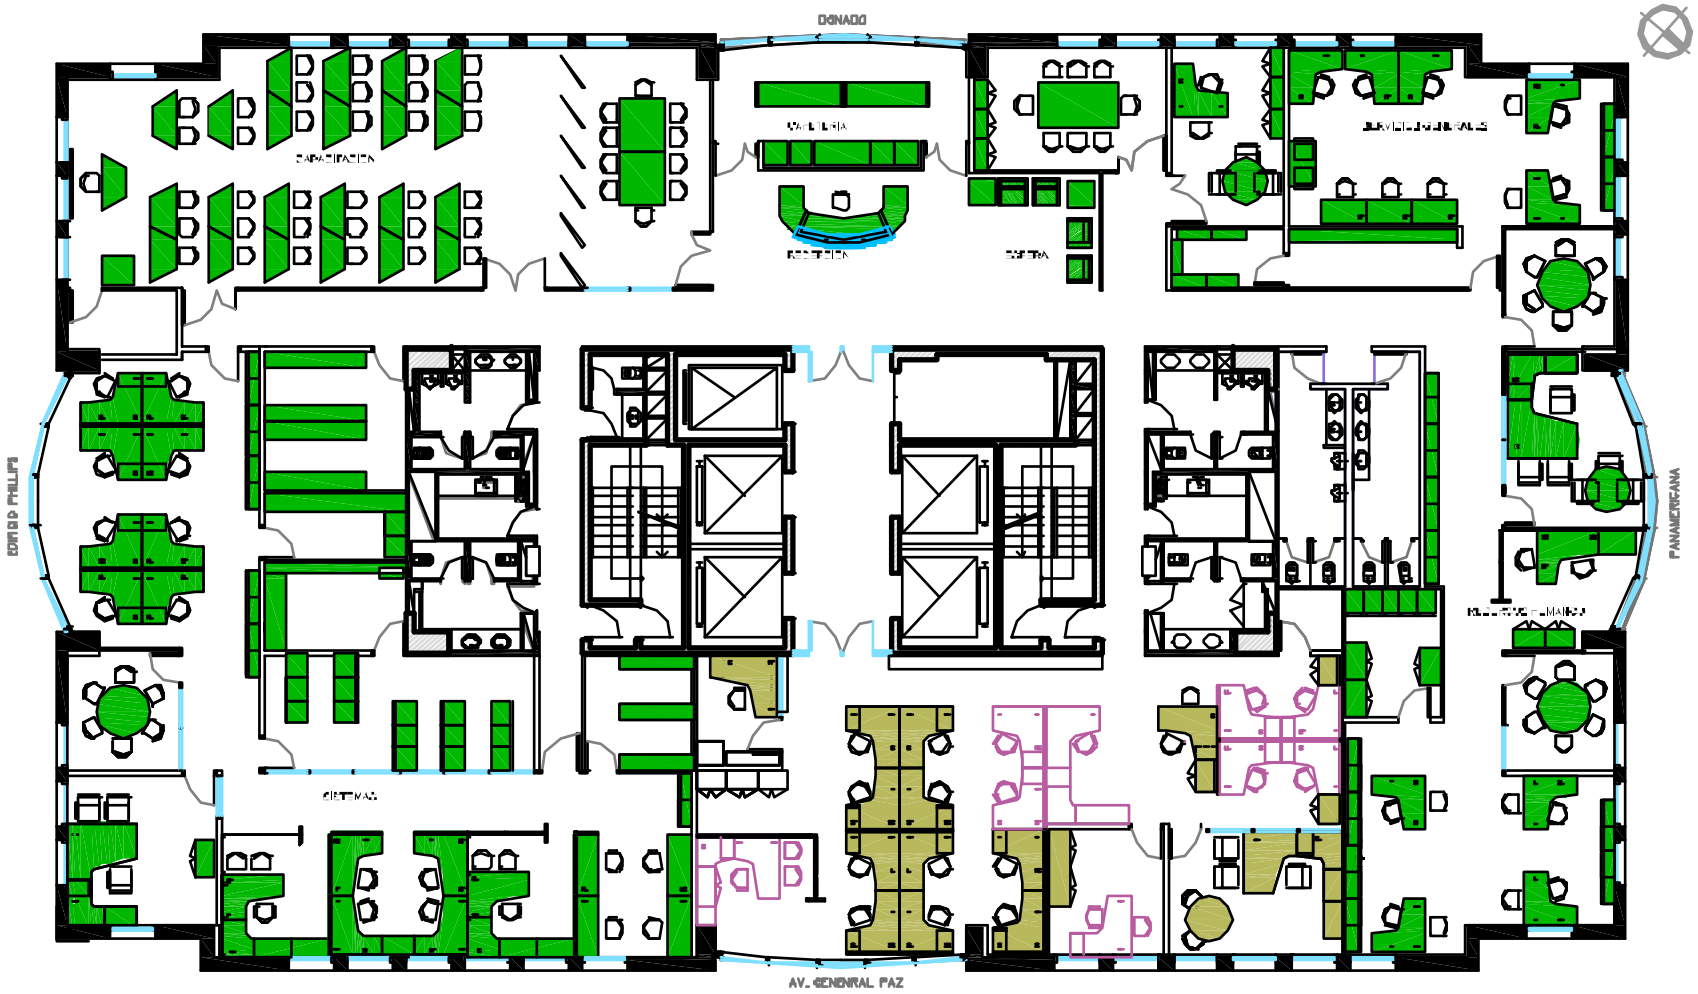

MERCK

UBICACION: TRONADOR 4890 4° PISO

EQUIPAMIENTO EXISTENTE

EQUIPAMIENTO RELOCALIZADO

EQUIPAMIENTO NUEVO

PLANO:	LAY OUT MODIFICACION
ESCALA:	1:100
FECHA:	26 DE JUNIO DE 2008
PROYECTISTA:	DC
ARCHIVO:	ML_PT_PB4_EQ_4N_V03.dwg
XREF:	OBRA NUEVA – PROYECTO – 4 PISO
NOTAS: VERIFICAR EQUIPAMIENTO EN OBRA	

El presente, es de exclusiva propiedad de la empresa contract S.A. Su propiedad intelectual no puede ser utilizada sin su autorización.

contract

CONTRACT ARGENTINA